


NEJDEK - DETAIL

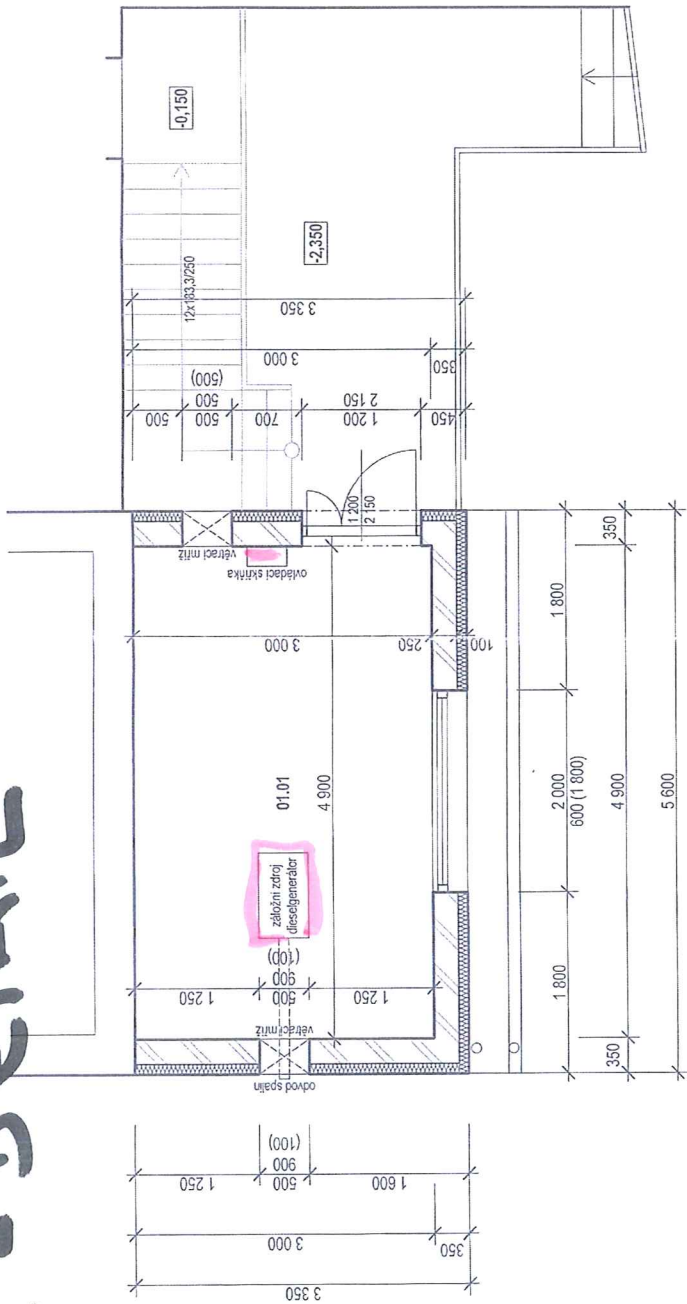

+/-0,000 = 561,950 m.n.m (Bpv)

TABLKA MÍSTNOSTÍ - STÁVAJÍCÍ STAV

Označení	Název místnosti	Plocha	Označení	Název místnosti	Plocha
01.01	ZÁLOŽNÍ ZDROJ - DIESELGEN.	14,70			
	CELKEM 1.PP	14,70			

LEGENDA - STÁVAJÍCÍ STAV

	obvodové nosné zdívko z keramických tvárníc Porotherm, tl. 365/300/240 mm, P+D, P10/M10
	zdívko příčkové z keramických tvárníc Porotherm, tl. 175/115/65 mm, P+D, P10/M10
	výplně otvorů - pětiokomorový plastový profil s izolačním dvousklem
	stávající zařízovací předměty

PROJEKTOVÁ KANCELÁŘ PS

PROJEKTOVÁ KANCELÁŘ PS, Bř. Čapků 550, 362 21, Nejdek
Ing. Irena Pichlová - Oto Szakos

OTO SZAKOS - projektová kancelář, Nové Hamry 352, 362 24 - Tel. 353 356 341, 602 403 812, e-mail. ooszakos@seznam.cz
Ing. IRENA PICHLOVÁ, Smeleňova 467, 362 21 Nejdek - Tel. 353 618 892, 775 252 590, e-mail. pichlova@seznam.cz

Zpracovatel projektu: **Oto Szakos**

Kreslí: **Oto Szakos**

Formát: **2x A4**
Měřítko: **1:50**
Adresa:

Objekt: **1**

Ing. **Karlavský** Obec: **Nejdek**

Objednatel: **Zdravotnická záchranná služba Karlovarského kraje - příspěvková organizace, IČ: 00574660**

Číslo zakázky: **PS.02.2018** Datum: **03.2018**

Název: **Výjezdová základna Nejdek zaměření skutečného stavu**

Stupeň: **ZSS**

Účel: **Z - ZAMĚŘENÍ SKUTEČNÉHO STAVU**

Verze: **Z.03 - PŮDORYS 1.PP**