


Púdorys 4.NP 1:50

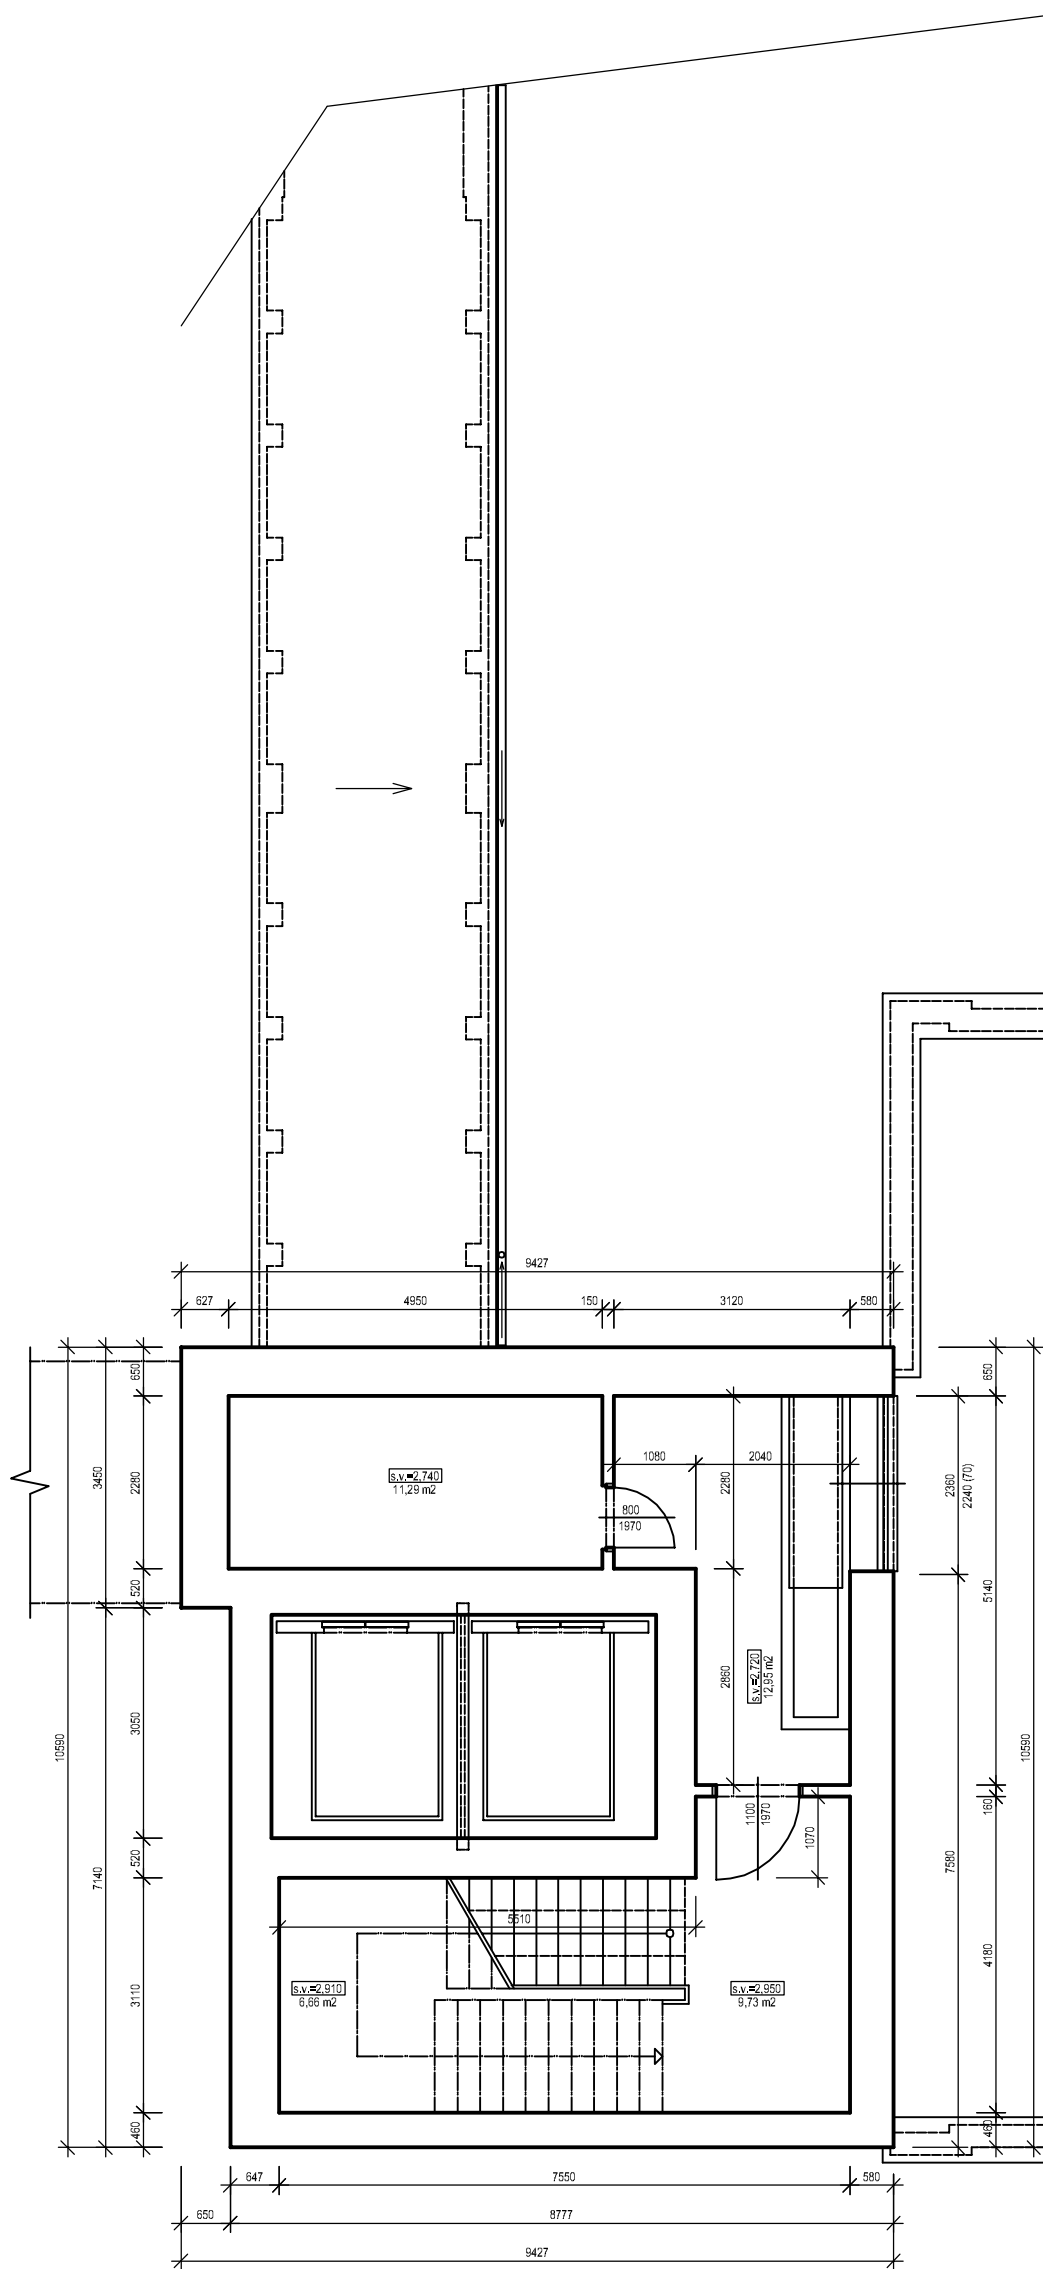

LEGENDA MÍSTNOSTÍ

Č.Ú.	NÁZEV MÍSTNOSTI	PLOCHA m²	POURČENÍ STĚN	POZNÁMKA
Púdorys 4.NP 1:50

