



Púdorys 5.NP 1:50

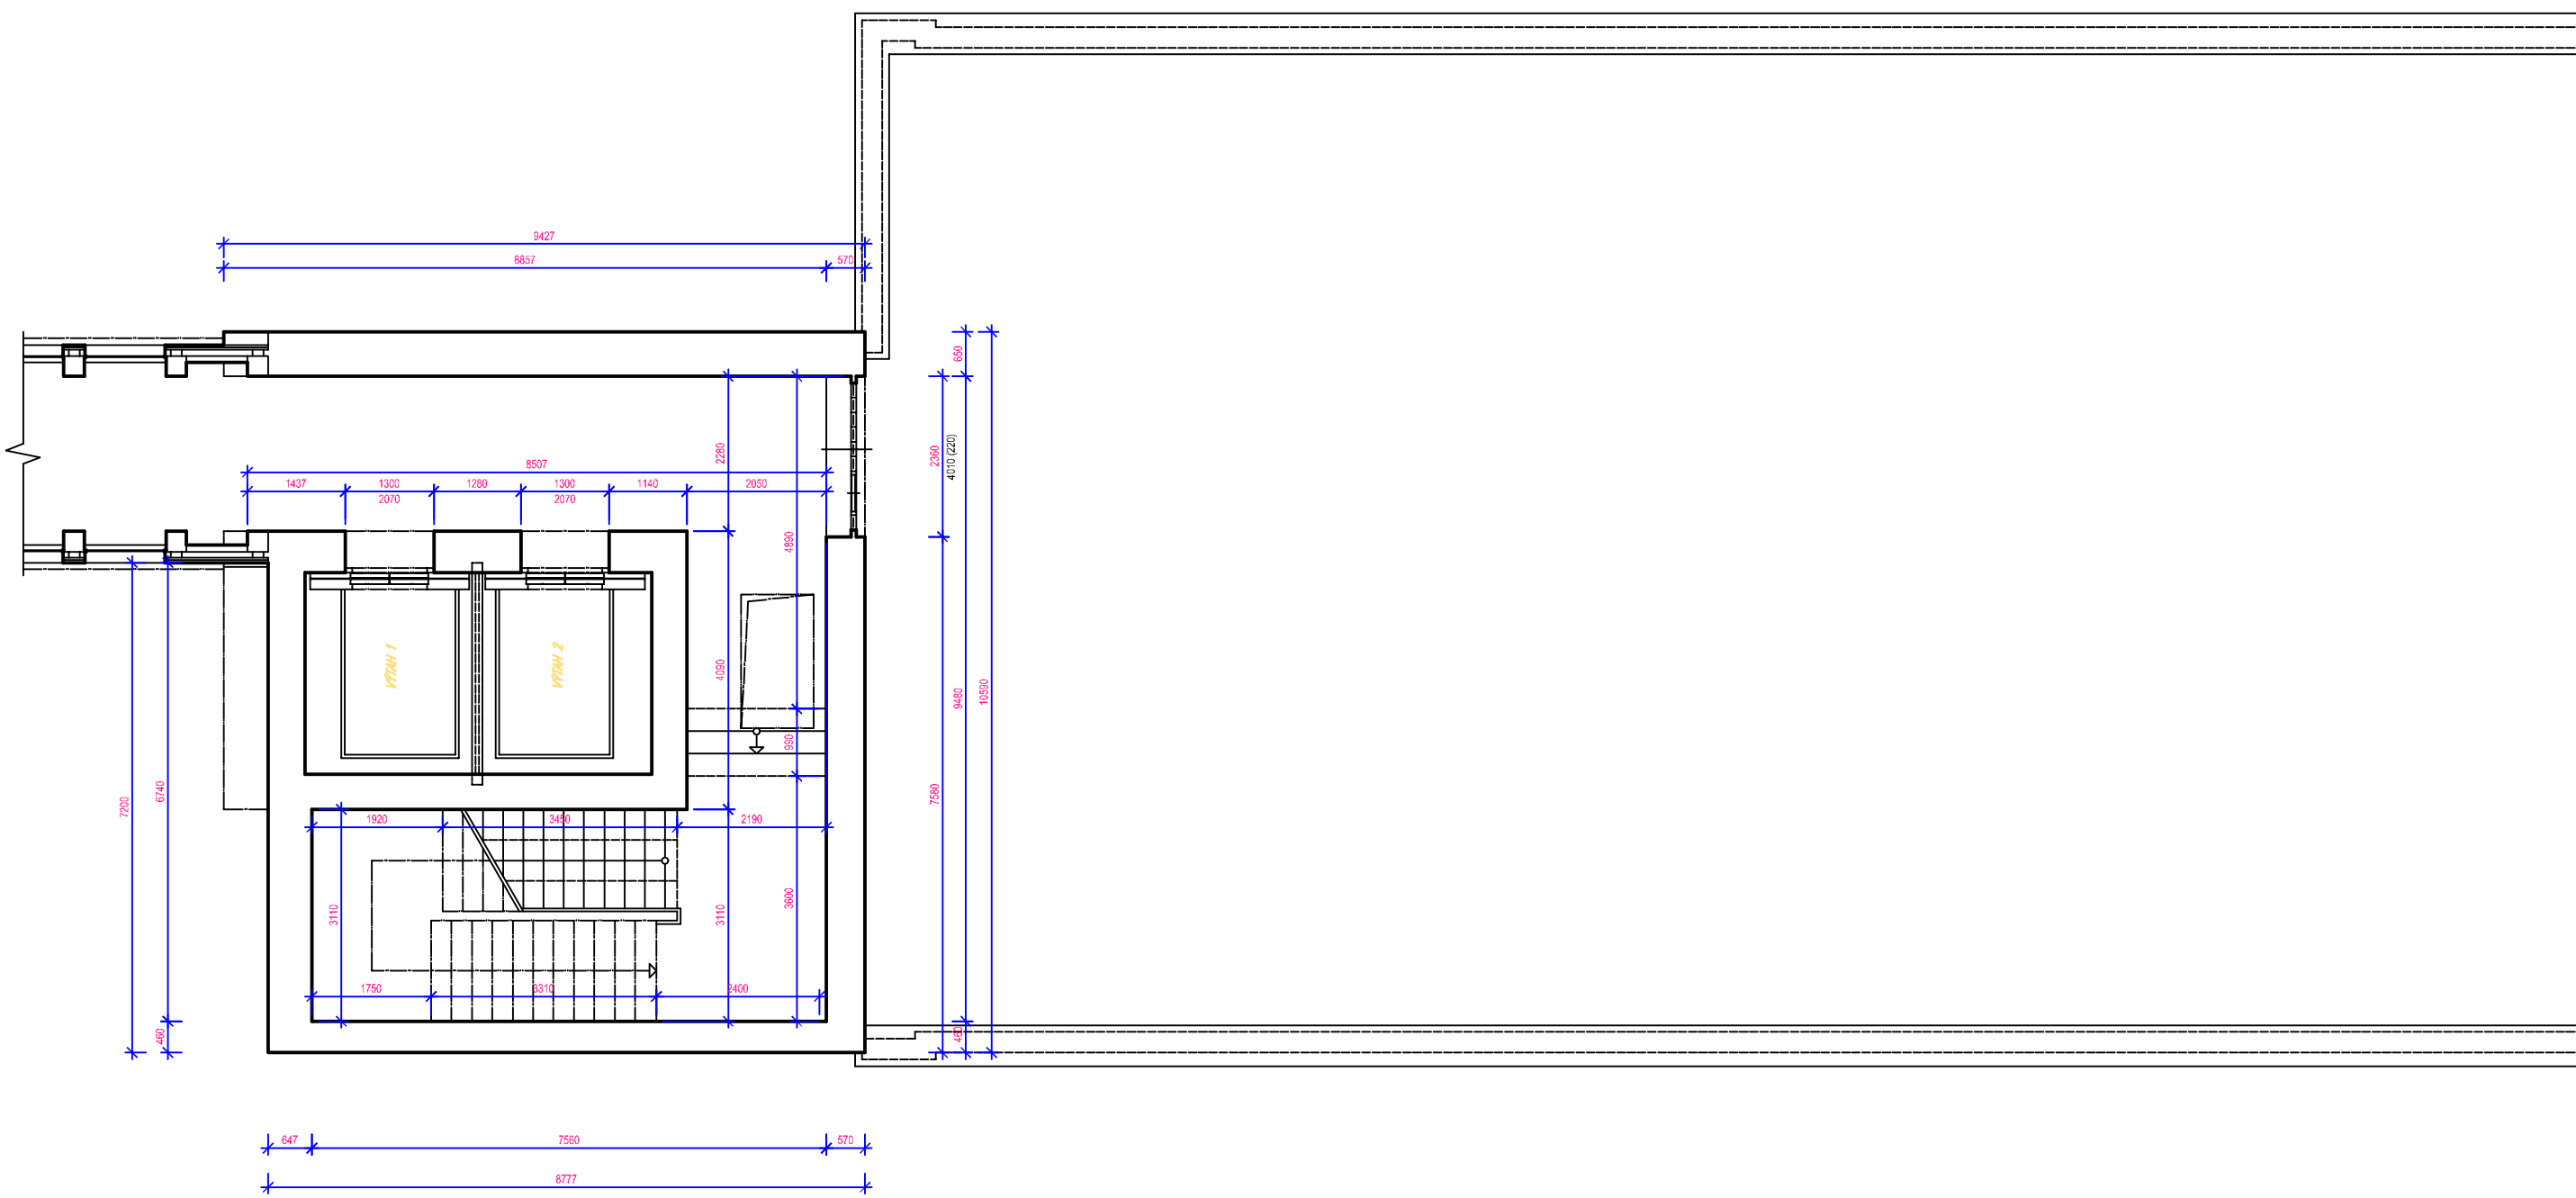

Púdorys 5.NP 1:50

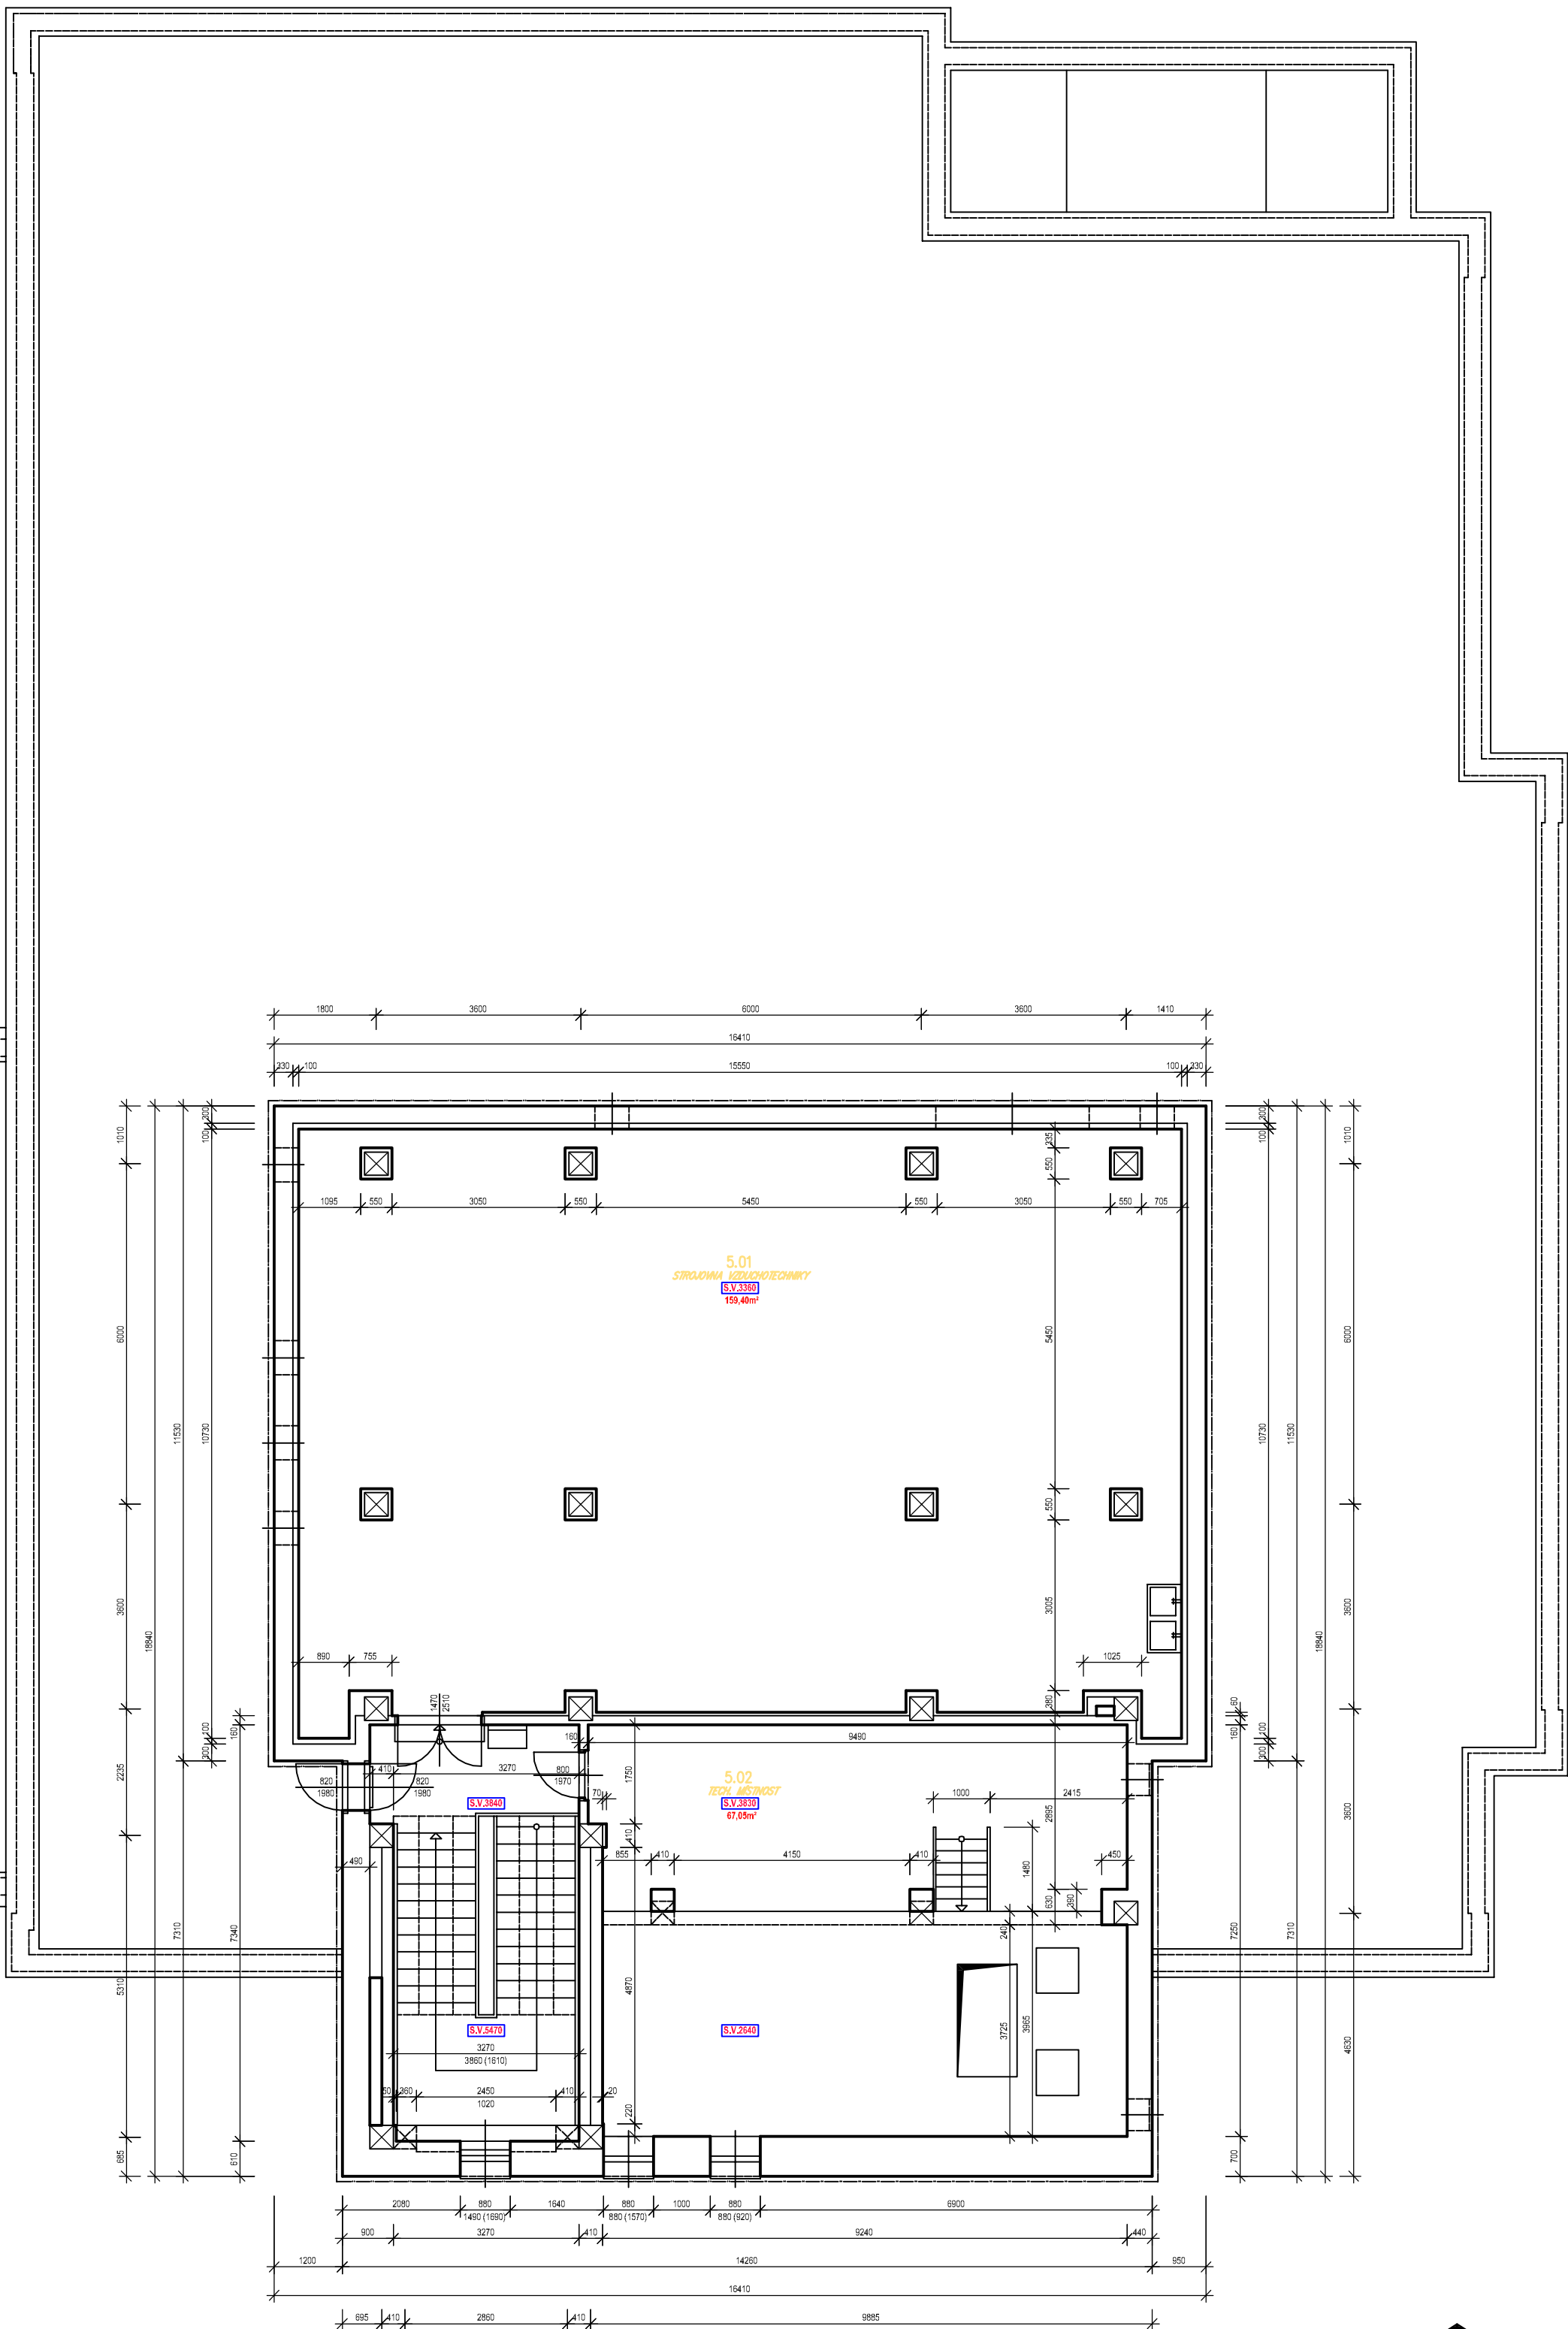

LEGENDA MÍSTNOSTÍ

Č. M.	NAZEV MÍSTNOSTI	POCET M <sup>2</sup>	POVRCH STĚN	POZNÁMKA

Stavba: PAVILON C  
Výkres: PÚDORYS 5.NP

Projektant: Ing. Petr Běláček  
Kontrola: Ing. Petr Běláček  
