


PŮDORYS 2.PP

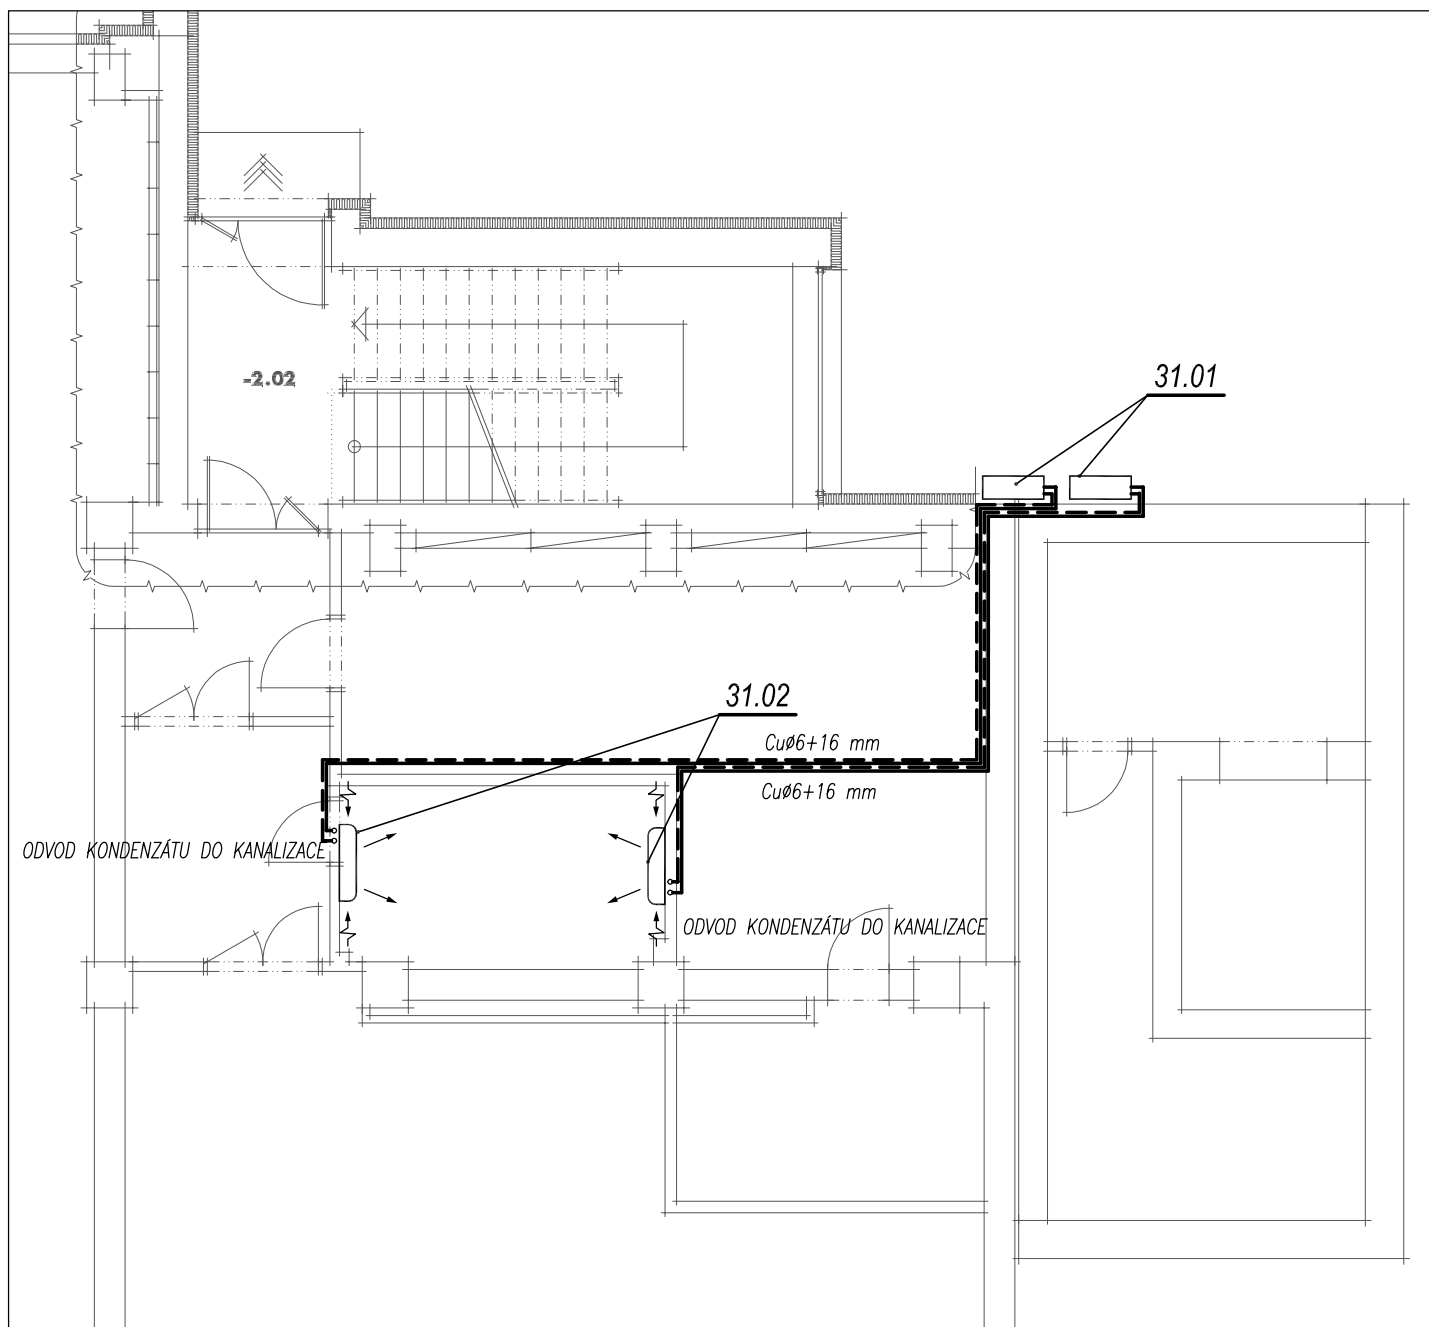

SKUTEČNÉ PROVEDENÍ

JURICA a.s.

ARCHITEKTURA • PROJEKTY • STAVBY

362 62 Boží Dar 176, IČ 263 84 795

Ateliér Ostrov : Staré náměstí 53, 363 01 Ostrov
tel. 353 844 402, 353 616 070, fax. 353 633 280

Ateliér Sokolov : Křížová 121, 356 01 Sokolov
tel. 352 624 093, 352 603 455, fax. 352 624 093

Ateliér : Ostrov, Staré nám. 53	Projektant : Ing. T. Ferenc
AIP : Ing. Anton Jurica	Kreslil : HP DesignJet 1050C
Ved. proj. : Richard Schart	Kontroloval : Ing. Anton Jurica
Investor : Karlovarský kraj	Místo stavby : Sokolov

Akce : **Nemocnice Sokolov,
stavební úpravy 4.NP pavilonu "B",
operační sály**

Charakter stavby : Stavební úpravy
Stupeň PD : PD SKUTEČNÉHO PROVEDENÍ

Objekt : PAVILON "B"

Výkres :

PŮDORYS 2.PP

Datum :	08/2020	Číslo paré :
Zakázka č. :	03/15	
Formát :	A4	
Měřítko :	1:100	
Číslo výkresu :		

2.