


PŮDORYS 1.PP

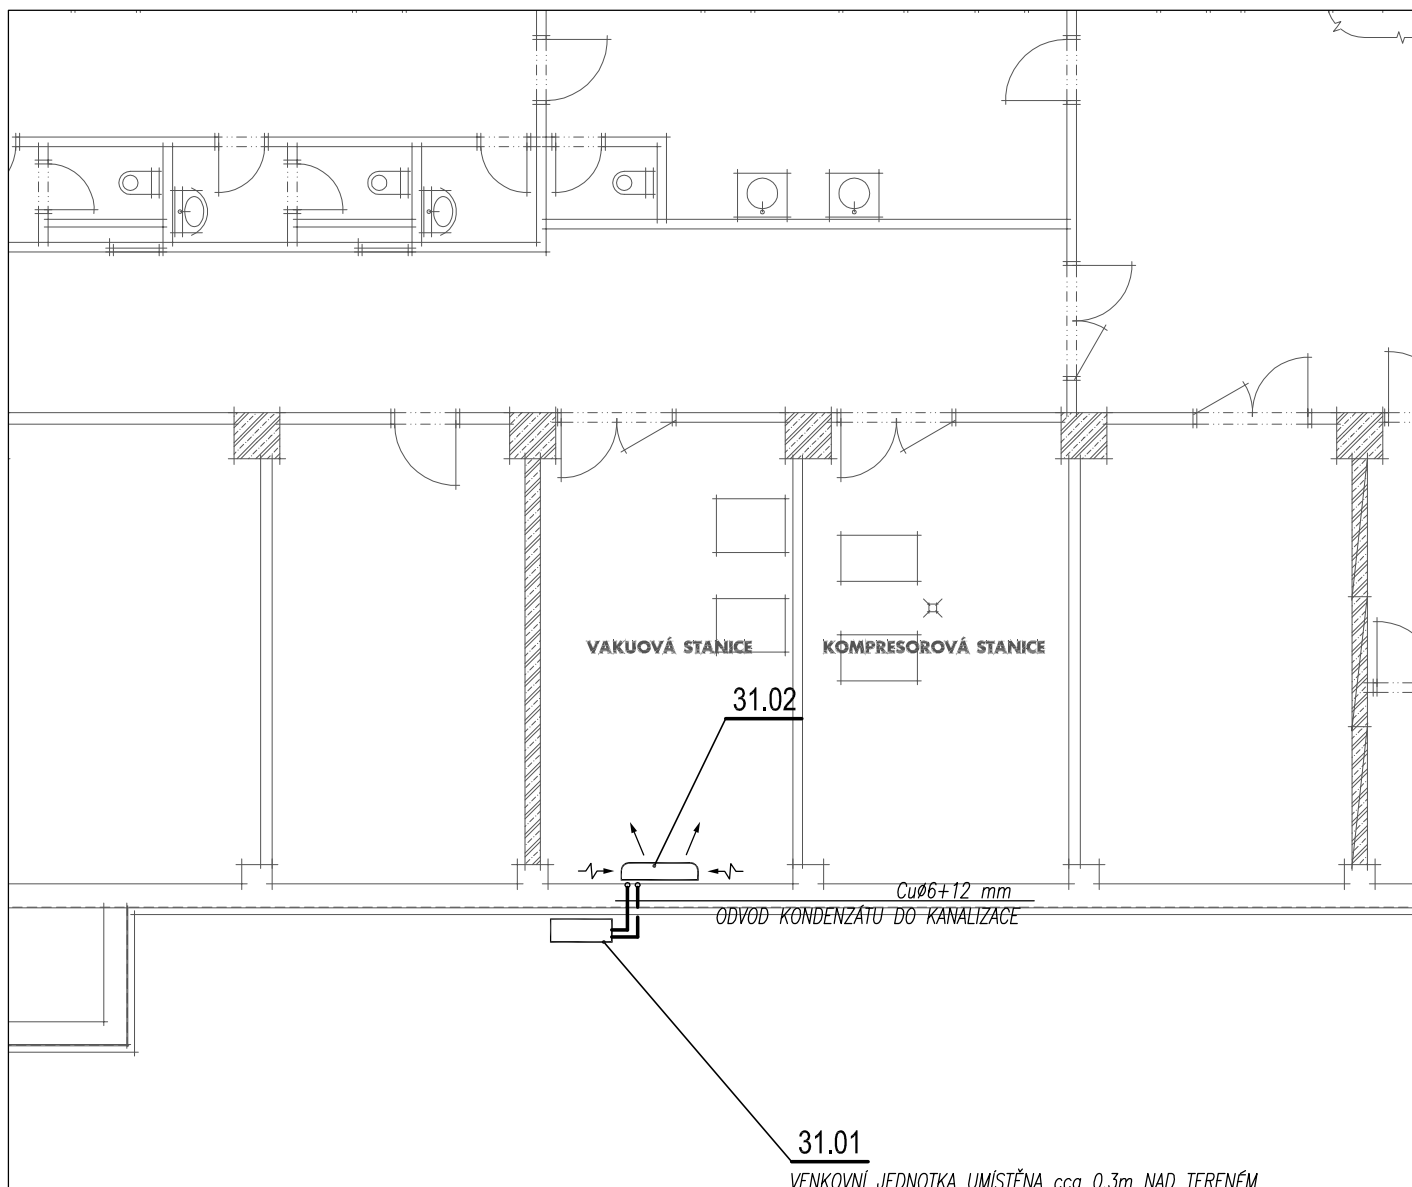

SKUTEČNÉ PROVEDENÍ

JURICA a.s.

ARCHITEKTURA • PROJEKTY • STAVBY

362 62 Boží Dar 176, IČ 263 84 795

Ateliér Ostrov : Staré náměstí 53, 363 01 Ostrov
tel. 353 844 402, 353 616 070, fax. 353 633 280

Ateliér Sokolov : Křížová 121, 356 01 Sokolov
tel. 352 624 093, 352 603 455, fax. 352 624 093

| | |
|---------------------------------|---------------------------------|
| Ateliér : Ostrov, Staré nám. 53 | Projektant : Ing. T. Ferenc |
| AIP : Ing. Anton Jurica | Kreslil : HP DesignJet 1050C |
| Ved. proj. : Richard Schart | Kontroloval : Ing. Anton Jurica |
| Investor : Karlovarský kraj | Místo stavby : Sokolov |

Akce : **Nemocnice Sokolov,
stavební úpravy 4.NP pavilonu "B",
operační sály**

Charakter stavby : Stavební úpravy
Stupeň PD : PD SKUTEČNÉHO PROVEDENÍ

Objekt : PAVILON "B"

Výkres :

PŮDORYS 1.PP

| | | |
|-----------------|---------|--------------|
| Datum : | 08/2020 | Číslo paré : |
| Zakázka č. : | 03/15 | |
| Formát : | A4 | |
| Měřítko : | 1:100 | |
| Číslo výkresu : | | |

3.