



D.1.1.e1.14 Řez D2-D2'

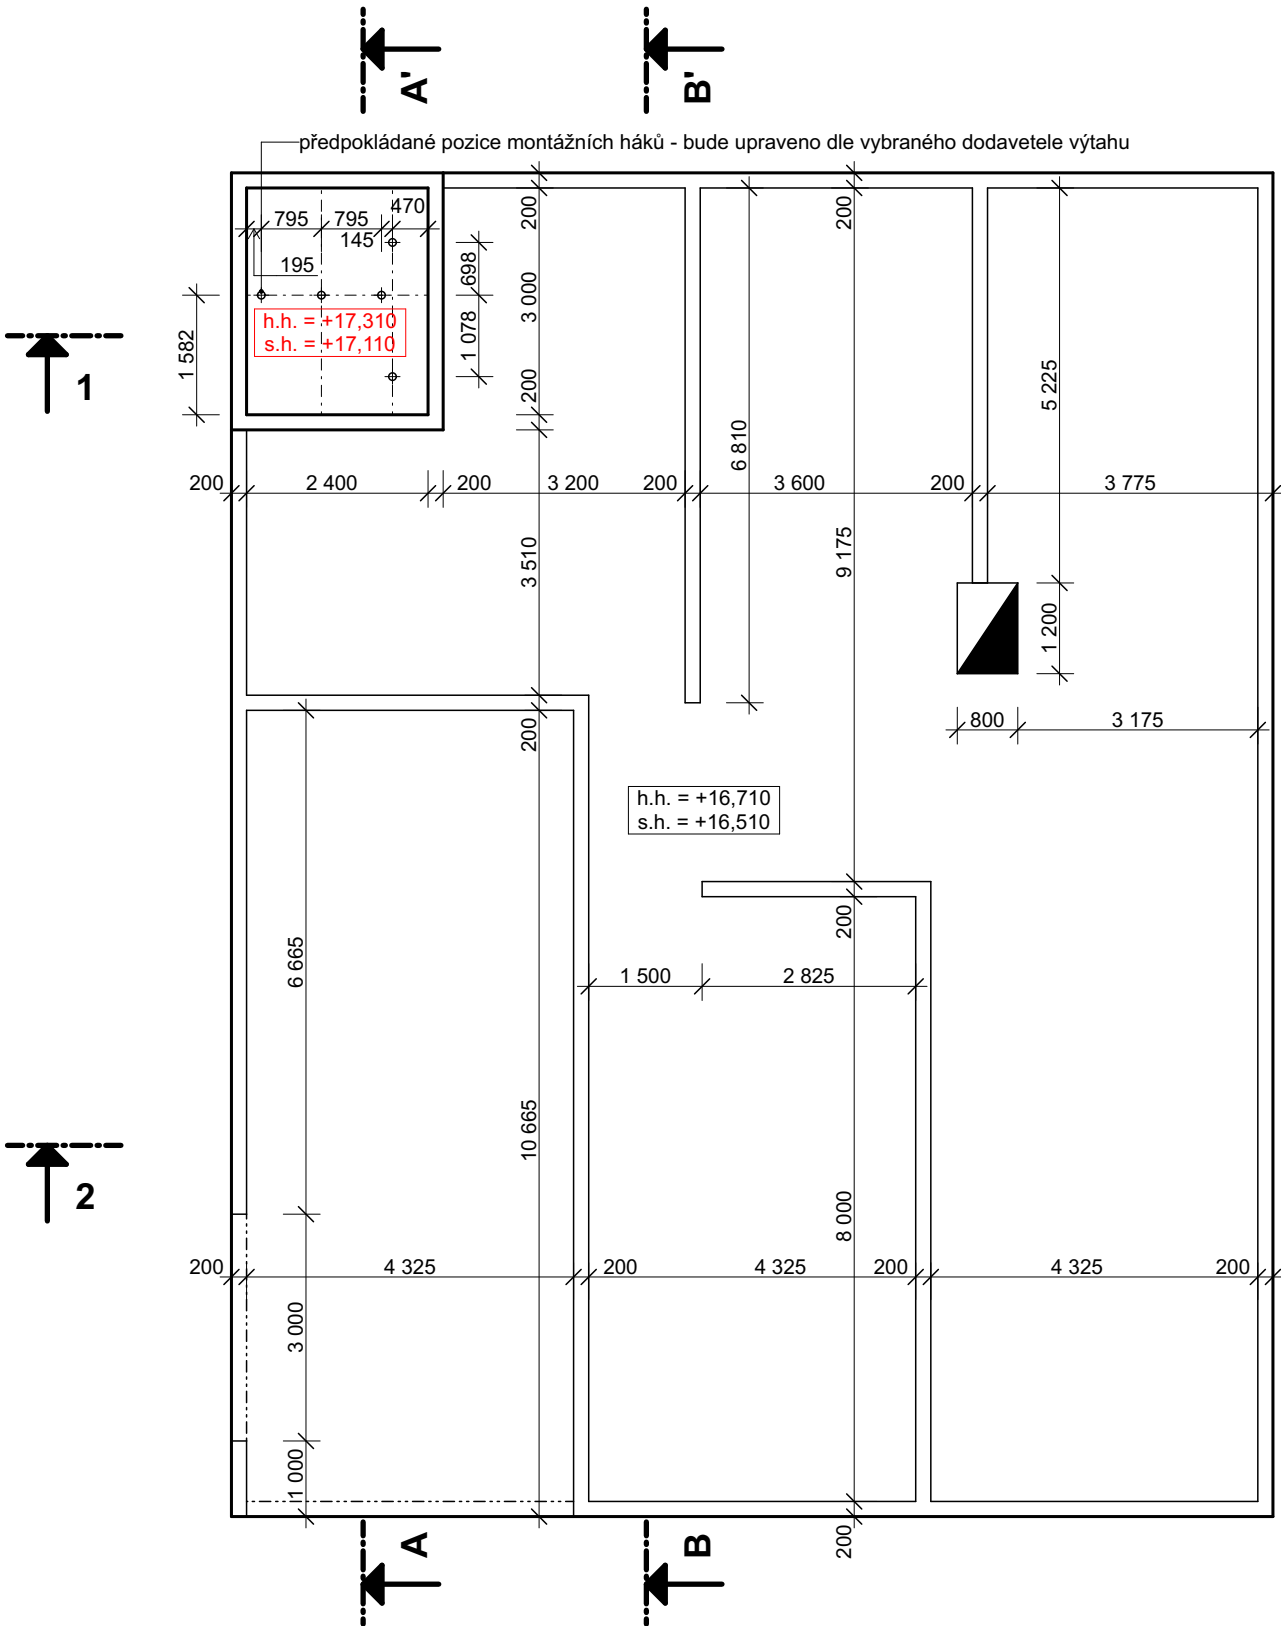

D.1.2.e1.06

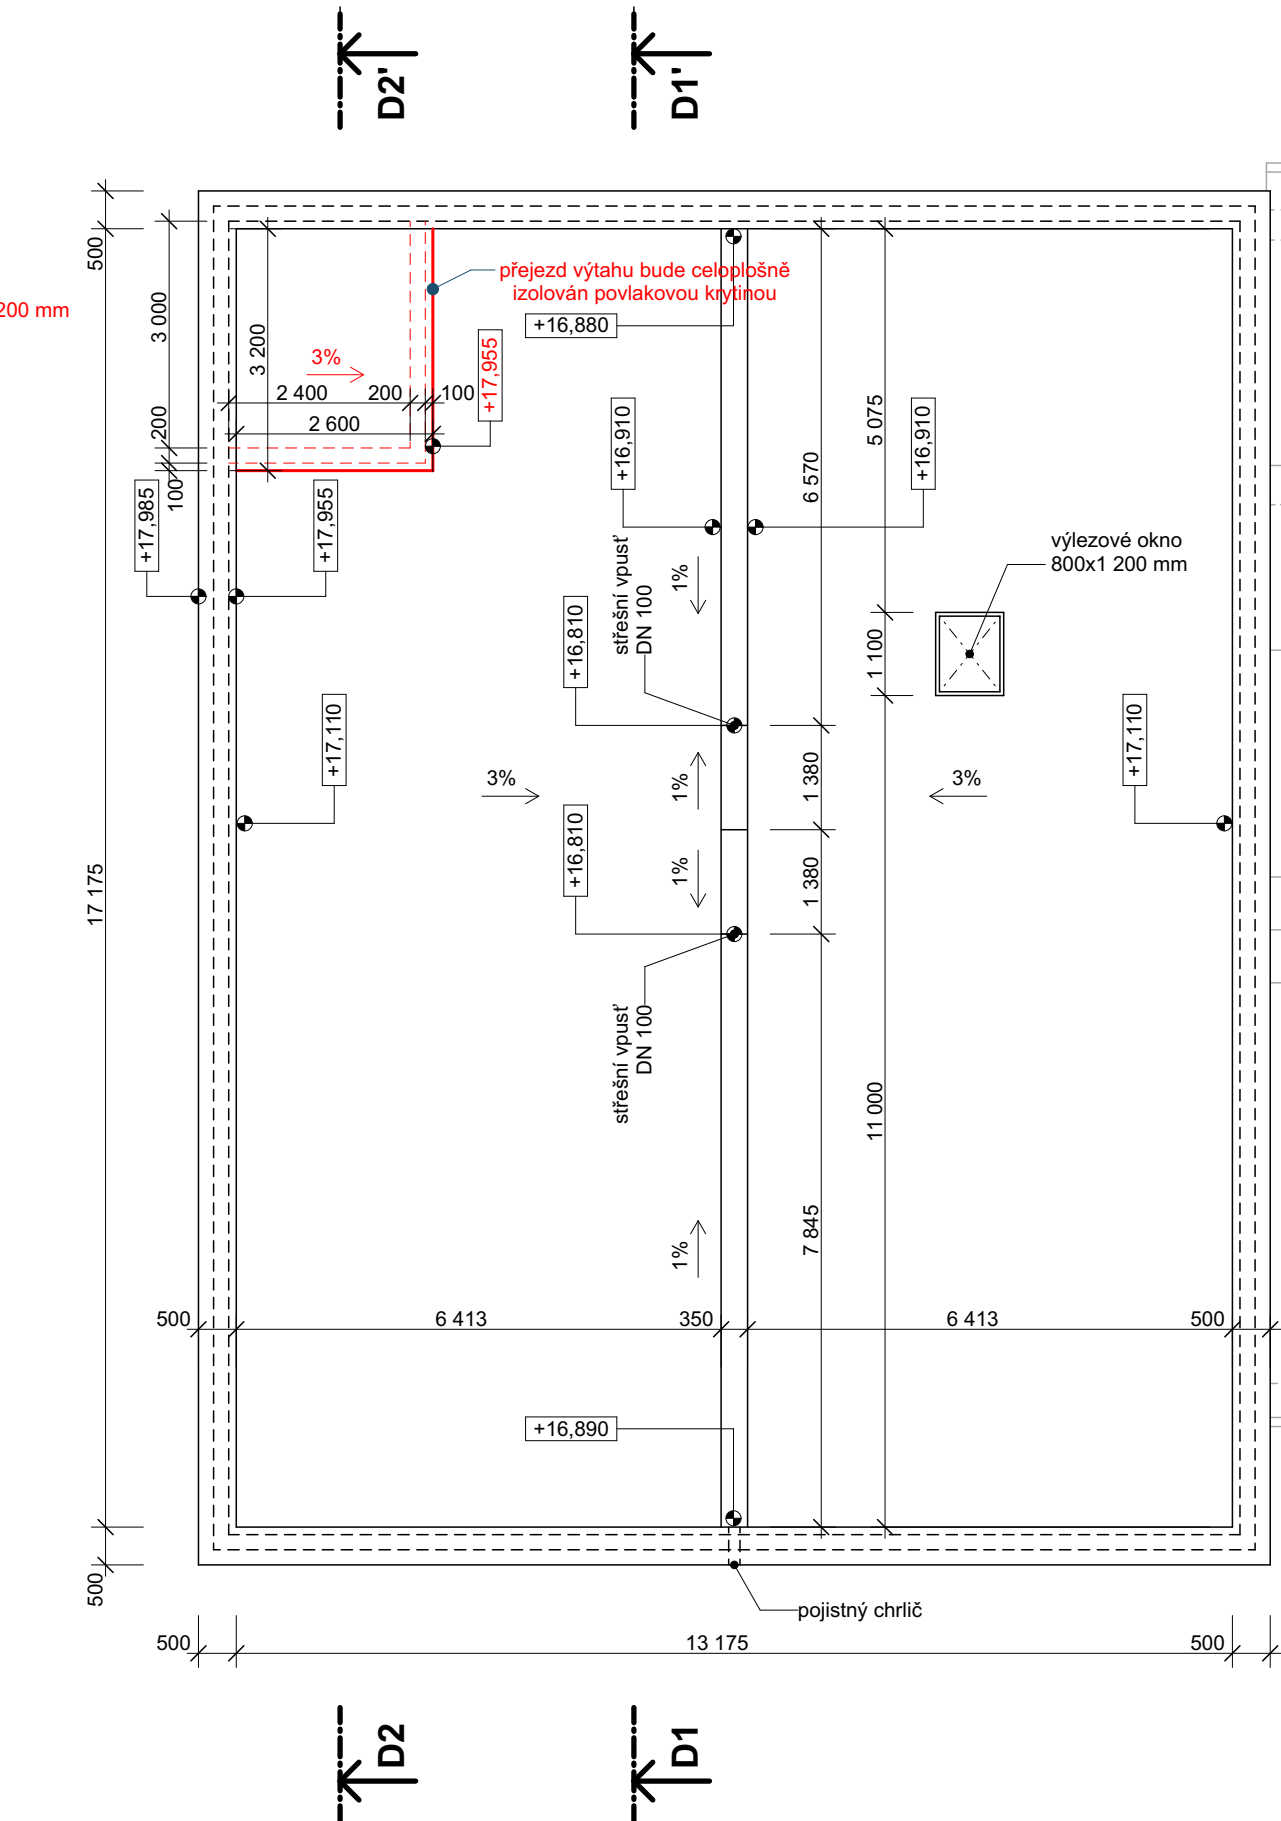

D.1.1.e1.06 Půdorys střechy - přístavba C

PS 002 Výtah – C (přístavba) – změnový list č. 1

Druh výtahu: lůžkový výtah bez strojovny, stroj umístěn nahoře v šachtě  
Nosnost: 1600 Kg  
Počet osob: 21  
Počet stanic: 3 / 3 (stanice nad sebou)  
Rychlost: 1 ms<sup>-1</sup> s regulací frekvenčním měničem  
prostředí: normální podle ČSN 33 2000-5-51 s ohledem na ČSN EN 81-20  
Umístění servisního sloupku: nejvyšší podlaží

Výtah není evakuační

Rozměry šachty: šířka: 2400 mm  
hloubka: 3000 mm  
Materiál šachty: zdivo z vápenopiskových tvárnic, prohlubeň monolitický beton  
Zdvih: 6,30 m  
Prohlubeň: 1500 mm  
Horní přejezd: 3400 mm 4000 mm

Šachetní dveře: automatické, dvoudílné, jednostranně se otevírající  
šířka: 1300 mm  
výška: 2100 mm  
materiál: ocelový plech opatřený konečným nátěrem dle PD interiéru

Kabina: šířka: 1400 mm  
hloubka: 2400 mm  
výška: 2200 mm

Stěny kabiny: HPL laminát (dekor bude vybrán na předložených vzorcích)  
Podlaha: vinyl (dekor bude vybrán na předložených vzorcích)  
Kabinové dveře: automatické, dvoudílné, jednostranně se otevírající  
materiál: ocelový plech opatřený konečným nátěrem dle PD interiéru

Vybavení. nerezové madlo, sklopná sedačka


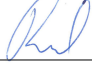
Ukazatel polohy kabiny: 1x kabina 1x nejnižší stanice  
Ukazatel směru jízdy: 1x kabina 2x venku

Vybavení nad rámec standardní vybavy: IP kamera v kabině, přenos do interní sítě (sesterna)  
obousměrný komunikátor kabina – sesterna

- Zvláštní úkony spojené s dodávkou výtahu:
- oleje a mazadla potřebná pro provoz výtahu
  - osvětlení výtahové šachty
  - nouzový sjezd kabiny do nejbližší stanice při výpadku proudu
  - prováděcí dokumentace
  - dokumentace skutečného provedení
  - tabulky a provozní předpisy v předepsaném provedení a rozsahu
  - doprava na místo stavby a obalový materiál
  - montáž
  - revize a předepsané zkoušky výtahu

Příloha:  
- Rozměrové schéma PS 002 Výtah - C (přístavba)

Datum: 07 / 2022

Vedoucí projektant :	Vypracoval :	Paré č. :	
Ing. arch. B. Kubiček	Ing. Roman Redl		
			
Obec :	Nejdek		
Kraj :	Karlovarský		
Investor :	DZR "MATYÁŠ" v Nejdku, příspěvková organizace, Mládežnická 1123, 362 21 Nejdek		
Název akce :			
<b>Humanizace sociální služby Domova se zvláštním režimem "MATYÁŠ" v Nejdku</b> Mládežnická č.p. 1123, Nejdek	Datum :		10/2021
	Stupeň :		DPS
	Č. zak. :		210204
	Měřítko :		
Obsah :	Číslo přílohy :		
Změnový list č. 1	<b>D.1.1.e1.Z.1</b>		

Ing. arch. **Břetislav Kubiček**  
Ralsko 2, 360 01 Nejdko Vary, IČ: 167 00 295  
tel: 603 854 595, e-mail: KK3K@seznam.cz

Ing. arch. Břetislav Kubiček  
Řešitel: 2 360 01 Karlovy Vary, IČ: 167 00 296  
tel: 603 654 595, e-mail: K1314@seznam.cz

Přístavba C - výkres tvaru stropu nad 3.NP