

ČÍSLO MÍSTNOSTI	ÚČEL MÍSTNOSTI	PLOCHA M ²	TYP PODLAHY
400	SCHODIŠTĚ	12,30	MARMOLEUM
401	CHODBA	16,20	"
402	DENNÍ MÍSTNOST	20,20	C
403	ŠATNA	21,05	C
404	SPRCHY	15,21	B *
405	ŠATNA	10,20	C
406	ÚKLIDOVÁ KOMNATA	1,40	C
407	SKLAD PRÁDLA (ČISTĚ)	9,45	C
408	2x WC + 2x BÍDET (BOXY)	8,23	B *
409	ŠATNA	17,92	C
410	SPRCHY	15,21	B *
411	ŠATNA	21,95	C
F	BALKON	9,00	SCHLÜTER
G	BALKON	9,00	"
H	INSTALAČNÍ OTVORY VRT	~	~
D	OSOBNÍ VÝTAH	2,40	~

POZNÁMKY:

OKENNÍ OTVORY BUDOU REDNICKY ZAŘOVNÁVAT A OKNA SE BUDOU VÝKRESIT DLE SKUTEČNÝCH ROZMĚRŮ ODMĚŘENÝCH NA STAVBĚ


UVEDENÉ KÓTY VÝHAZENÍ ZE STÁVAJÍCÍCH STAVŮ, KOTÉ BUDOU ZAMĚŘOVÁNY S OPATKAMI A ODKLADY ZÁLEŽÍ TEŽ NA ZALOŽENÍ PRŮVĚK VZHLÉDEM K OCEL BET. ODVÝTKATÍ Z D. SLOUPŮM

Č. 1 - SVAR OCEL PRŮSKA Ø 10 CM - 21 CM (AŽ NA STŘECHU)

Č. 2 - DÍRAČKA PŘI STOLPÁČKU SLABOPOTODU 20/10 CM

Č. 3 - NOVÁ DLAŽBA, SYSTÉM SCHLÜTER - NOVE ZÁBÍTKY V=110 CM

POHLED F

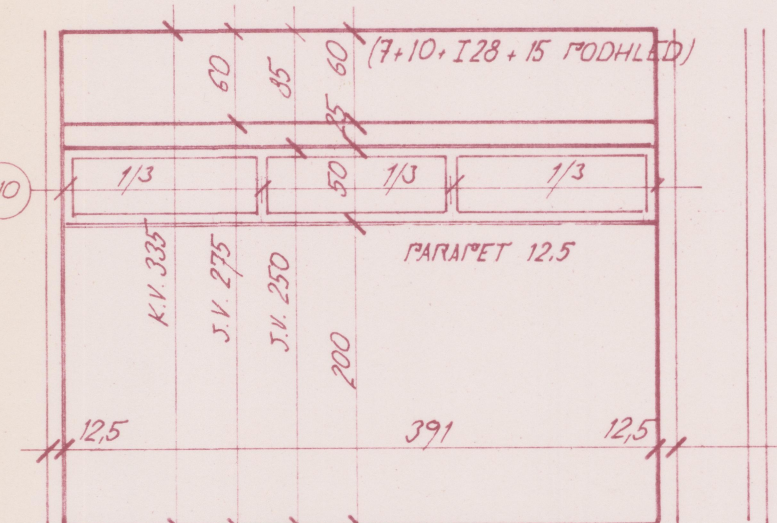

B *
POD LETADLO, BETON. PODKLAD OPATVIT IZOLACIÍM NÁTĚKEM SCHÖNEX 2K-DS
2x V TL. CCA 3MM Z
NOSNÉ VODOPROVÉ OCEL. I. BET. KONSTRUKCE NEJSOU KRESLENY - VIZ. STATIKA

SKUTEČNÝ STAV
BauStav
©Bau-stav s.r.o., U Brůdy 191, P.O. box 70
380 21 Karlovy Vary, tel. 0177 358 13 43
IČO: 14705877, DIČ: 128-14705877

SOUKROMÁ PROJEKČOVÁ FIRMA "KARLOVSKÝ VARY"		
VYDÁVATEL ING. JAN HIRUŠKA	ZODP. KRESLIL K. VARY	STAVBA K. VARY
STAVBA K. VARY - VÍTERNÁ ČP. 10 - REKONSTRUKCE TRANSFURNÍ STANICE		
OBSAH PŮDORYS 4N.17		
DATUM: 98-2/99 ÚČEL: 777		ČÍSLO: 8