


ČÍSLO MÍSTNOSTI	ÚČEL MÍSTNOSTI	PLOCHA M <sup>2</sup>	TP PODLAHY
300	SCHODIŠTĚ	12,30	C
301	CHODBA	12,06	C
302	LABORATOR - 2 PÍTAČOVNICE	29,83	C
303	ÚKLID	1,89	B
304	JISTENÍ JAKOSTI	20,88	C
305	LABORATOR - 4 PÍTAČOVNICE	41,47	C
306	VEDOUcí LABORANT	10,31	C
307 a	UMÝVÁRNA SKLA	24,64	B
307 b	UMÝVÁRNA PŘETRAVEK	9,86	B
308	SKLAD	6,96	B
309	WC + PŘEDSTÁNKÁ	3,47	D
A	INFERNÍ VÝTAH 50 KG	0,68	~
C	VÝTAH PULTOVÝ 50KG	0,68	~
D	OSOBNÍ VÝTAH	2,48	~
F	BALKON	9,00	~
G	BALKON	9,00	~
H	INSTALAČNÍ OTVORY VRT	~	~

### POZNÁMKY:

- POZN. Č. 1 - STÁVAJÍCÍ VÝTAH TĚLESO OPLÁŠTIT 15 MM PROTIOHRAVNÍM SÁDRO-KARTONEM  
 Č. 2 - STÁVAJÍCÍ STUPNĚ OBLOŽIT MARMOLINEM + LÍŠTAMI  
 Č. 3 - OKNA + BALKON DVĚŘE VYTROBIT NA ZÁKLADĚ ODMĚŘENÍ PO KEDNICKÝCH ÚPRAVÁCH OTVORŮ  
 Č. 4 - BALKONY - DLAŽBA - ÚPRAVA V SYSTÉMU SCHLÜTER + NOVÉ ZÁBRADLÍ V = 110 CM  
 NÁŠAZENÍ PŘÍČEK - NA OCELOBETON OBŠÍRNÝ Ž.B. SLOUPŮ  
 Č. 5 - DLAŽKA PO POTRUBÍ ÚT - STOLPÁČKA PRO SLABOPOTOD  
 SÁDROKARTON. POHLED J.V. 280 CM (V 309, 303 → J.V. 250 a ČÁSTEČNĚ 307b)  
 Č. 6 - SVAZ VÝFUKOVÝ POTRUBÍ Ø 10 CM

### POHLED "G" (011)

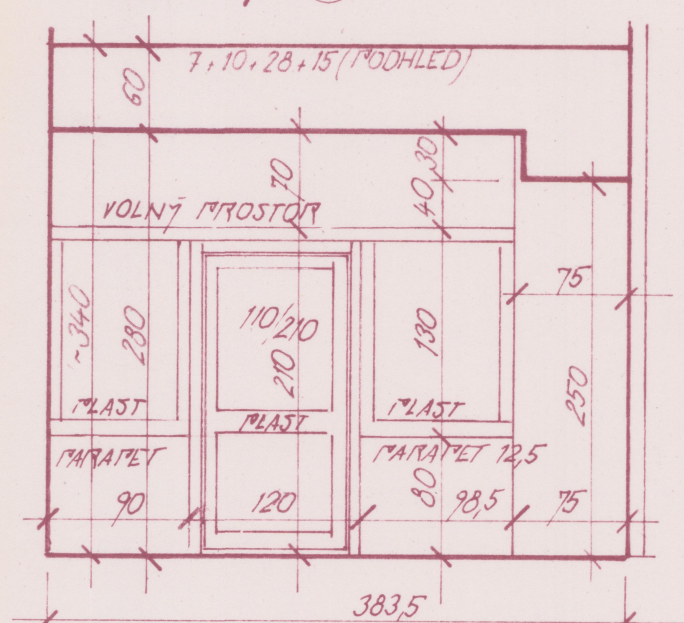

Č. 7 DOZDÍT - DÁLĚ VIZ STATIKA Č. 9

SKUTEČNÝ STAV  
**BauStav**  
 ©Bau-stav s.r.o., U brodu 191, P.O. box 70  
 360 21 Karlovy Vary, tel. 0177 356 13 43  
 IČO: 14705877, DIČ: 128-14705877

SOUKROMÁ PROJEKČOVÁ FIRMA "BAU-STAV" KARLOVY VARY

VEDOUcí ZAKÁZKY	PROJEKTANT	VYKALOVAN
ING. JAN HITUSKA		
INVESTOR	NEMOCNICE K. VARY	BAU-STAV s.r.o. - K. VARY
		K. VARY

STAVBA K. VARY - VÍTEKOVÁ Č. 10 - REKONSTRUKCE

### TRANSFURNÍ STANICE

OBJEM	PROJEKTANT	DATA
100000	JAN HITUSKA	11/20/99
		1/99
		7