


VODOVODNÉ OCEL. I BET. NOSNÉ KONSTRUKCE NEJSOU KRESLENY
 Č. 7 - PÁČKY SACHTY VYRÁDIT AK PO VRT
 Č. 8 - TERMOIZOLACE 5 CM POLYSTYREN + TENKOSTĚNNÁ OMÍTKA

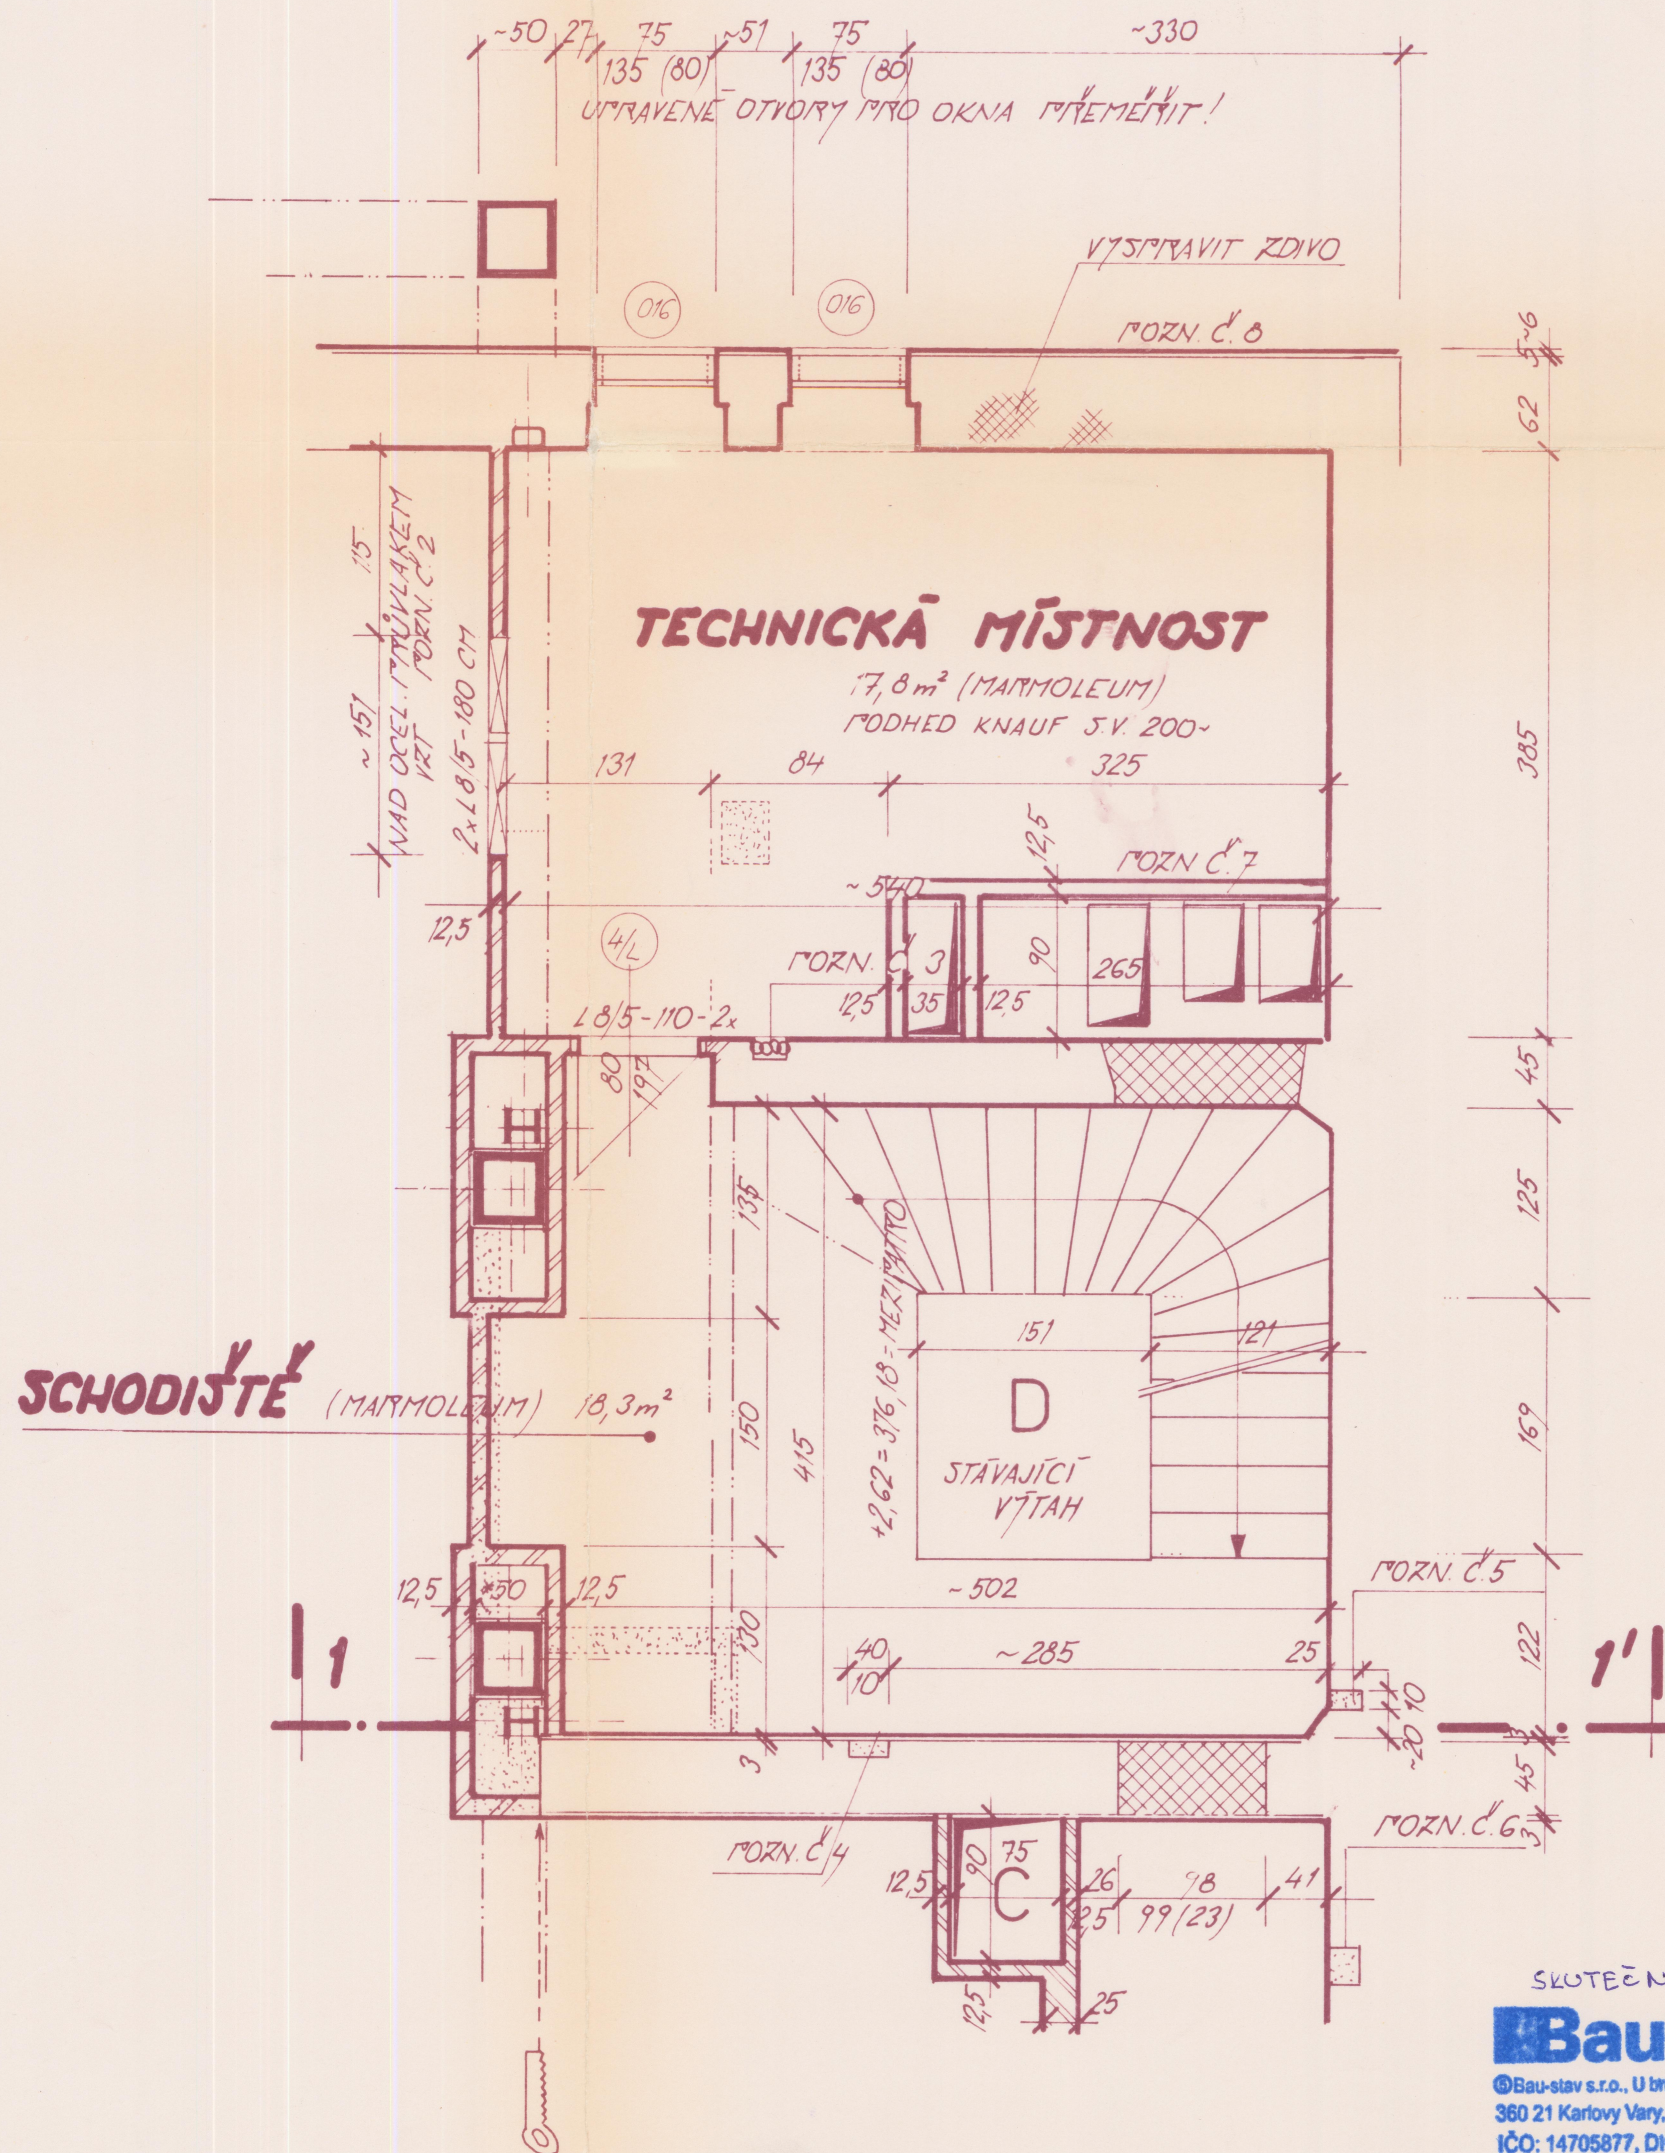

- POZN. Č. 1 - STROJNÍ PŘEZÁNÍ
 Č. 2 - PÁČKY VYRÁDIT PO OSAZENÍ VRT
 Č. 3 - DRAŽKA 5.~20 CM HL~15 CM DO STÁVAJÍCÍ DRAŽKY
 20x15 PO ÚT POTRUBÍ ~ PRO SLABOPROUDOU STOUPAČKU
 4xTRUBKA PVC Ø 40 MM
 Č. 4 - DRAŽKA 40/10 PRO EI-INSTALACE
 Č. 5 - DRAŽKA PRO STOUPAČKU POŽÁRNÍHO VODOVODU
 Č. 6 - STOUPAČKA ZI-PO KOMIN. PRŮDUCHU
 * - NAJAZENÍ PÁČEK ZÁLEŽÍ NA OCEL.BET. OBŠÍRKÁCH


STAVBA PROJEKTU "VITĚRNA Č. 10 - REKONSTRUKCE"		
VYKONAL ZAKÁZKY	VYKONAL PRÁCI	VYKONAL
ING. JAN HRUŠKA		
VYKONAL NEMOCNICE K. VARY		
BAU-STAV K. VARY		
K. VARY - VITĚRNA Č. 10 - REKONSTRUKCE		

TRANSFÚZNÍ STANICE

OBSAH	MEZIPATRO MEZI I.N.P. A II.N.P.
-------	---------------------------------

SKUTEČNÝ STAV
BauStav
 ©Bau-stav s.r.o., U trodu 191, P.O. box 70
 360 21 Karlovy Vary, tel. 0177 358 13 43
 IČO: 14705877, DIČ: 128-14705877

Handwritten signature



DATA 11/98-4/99	ČÍSLO
11/99	5