



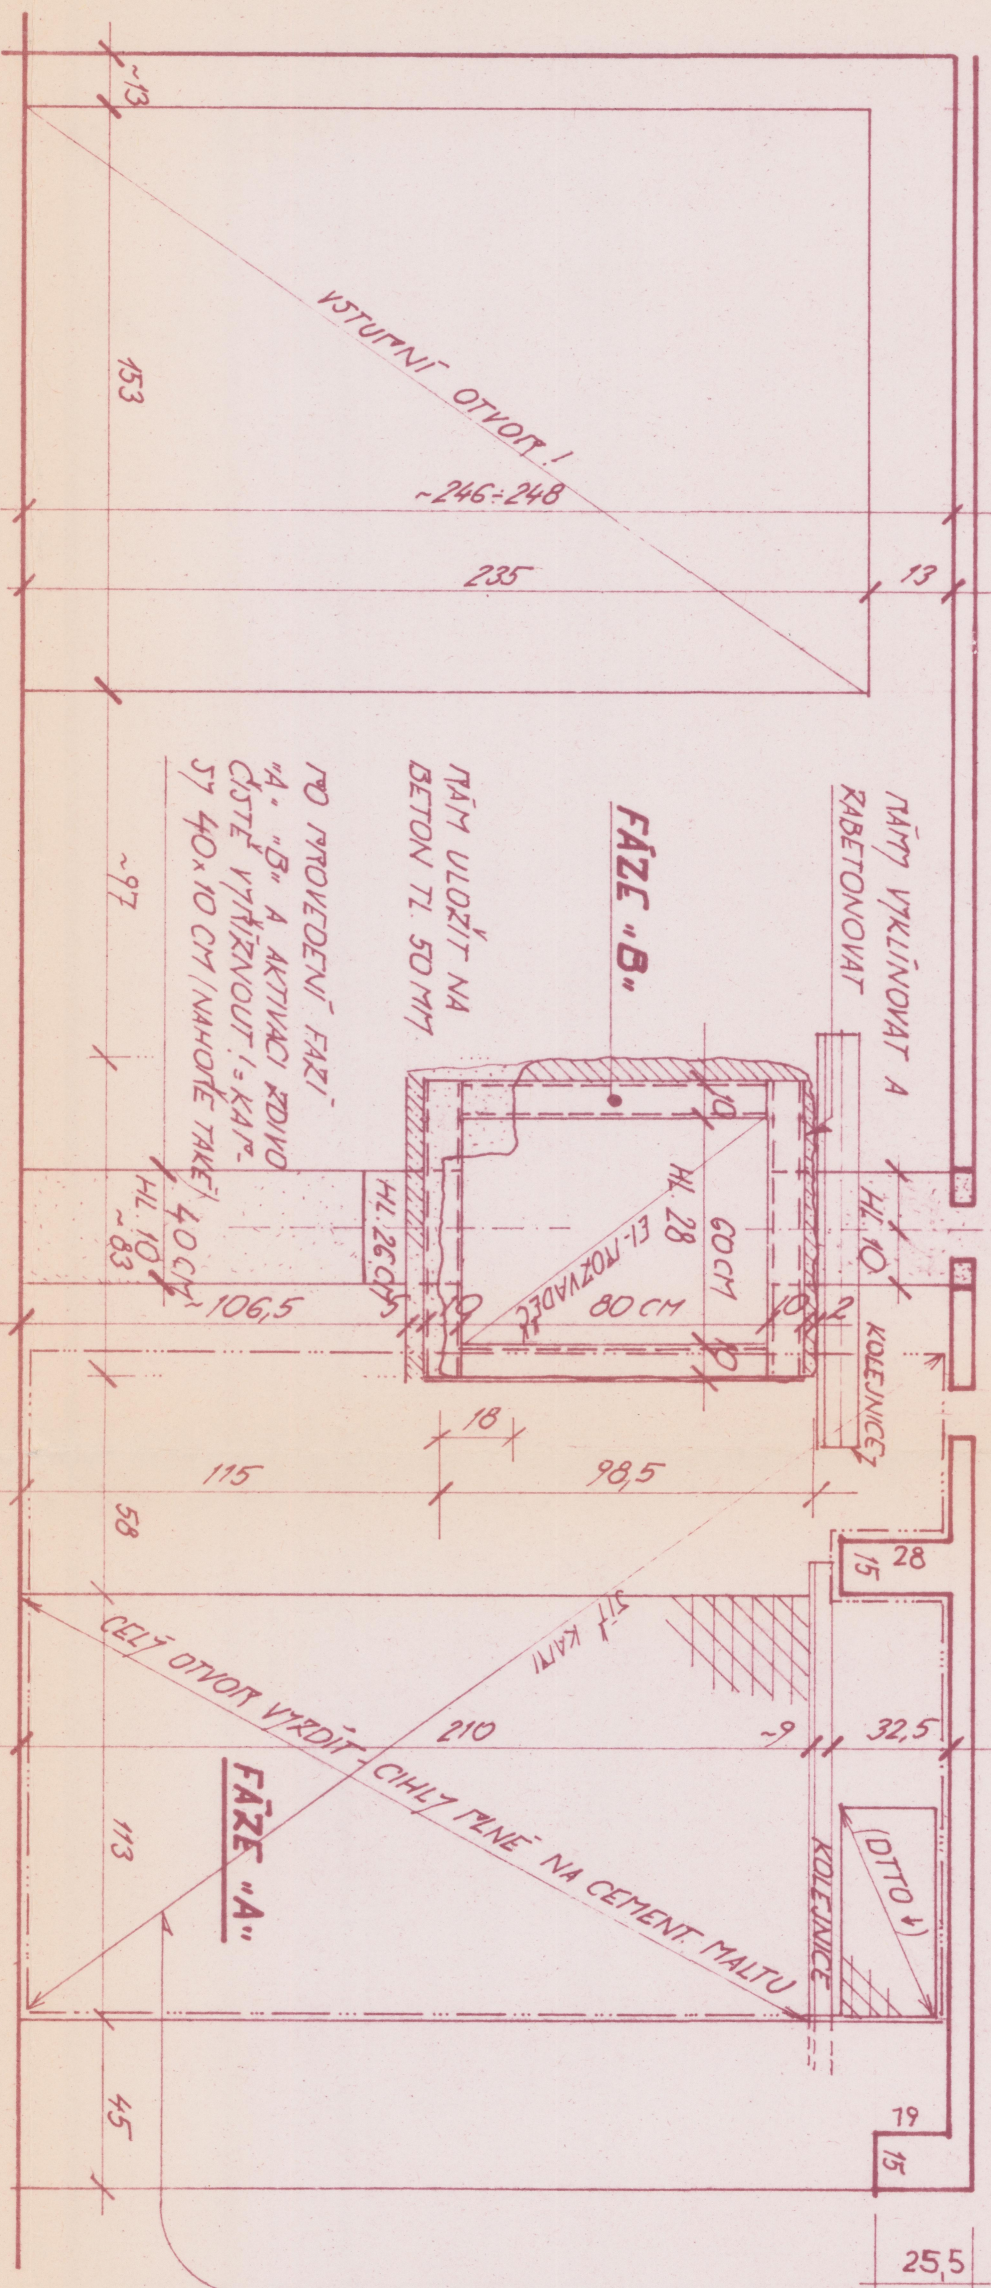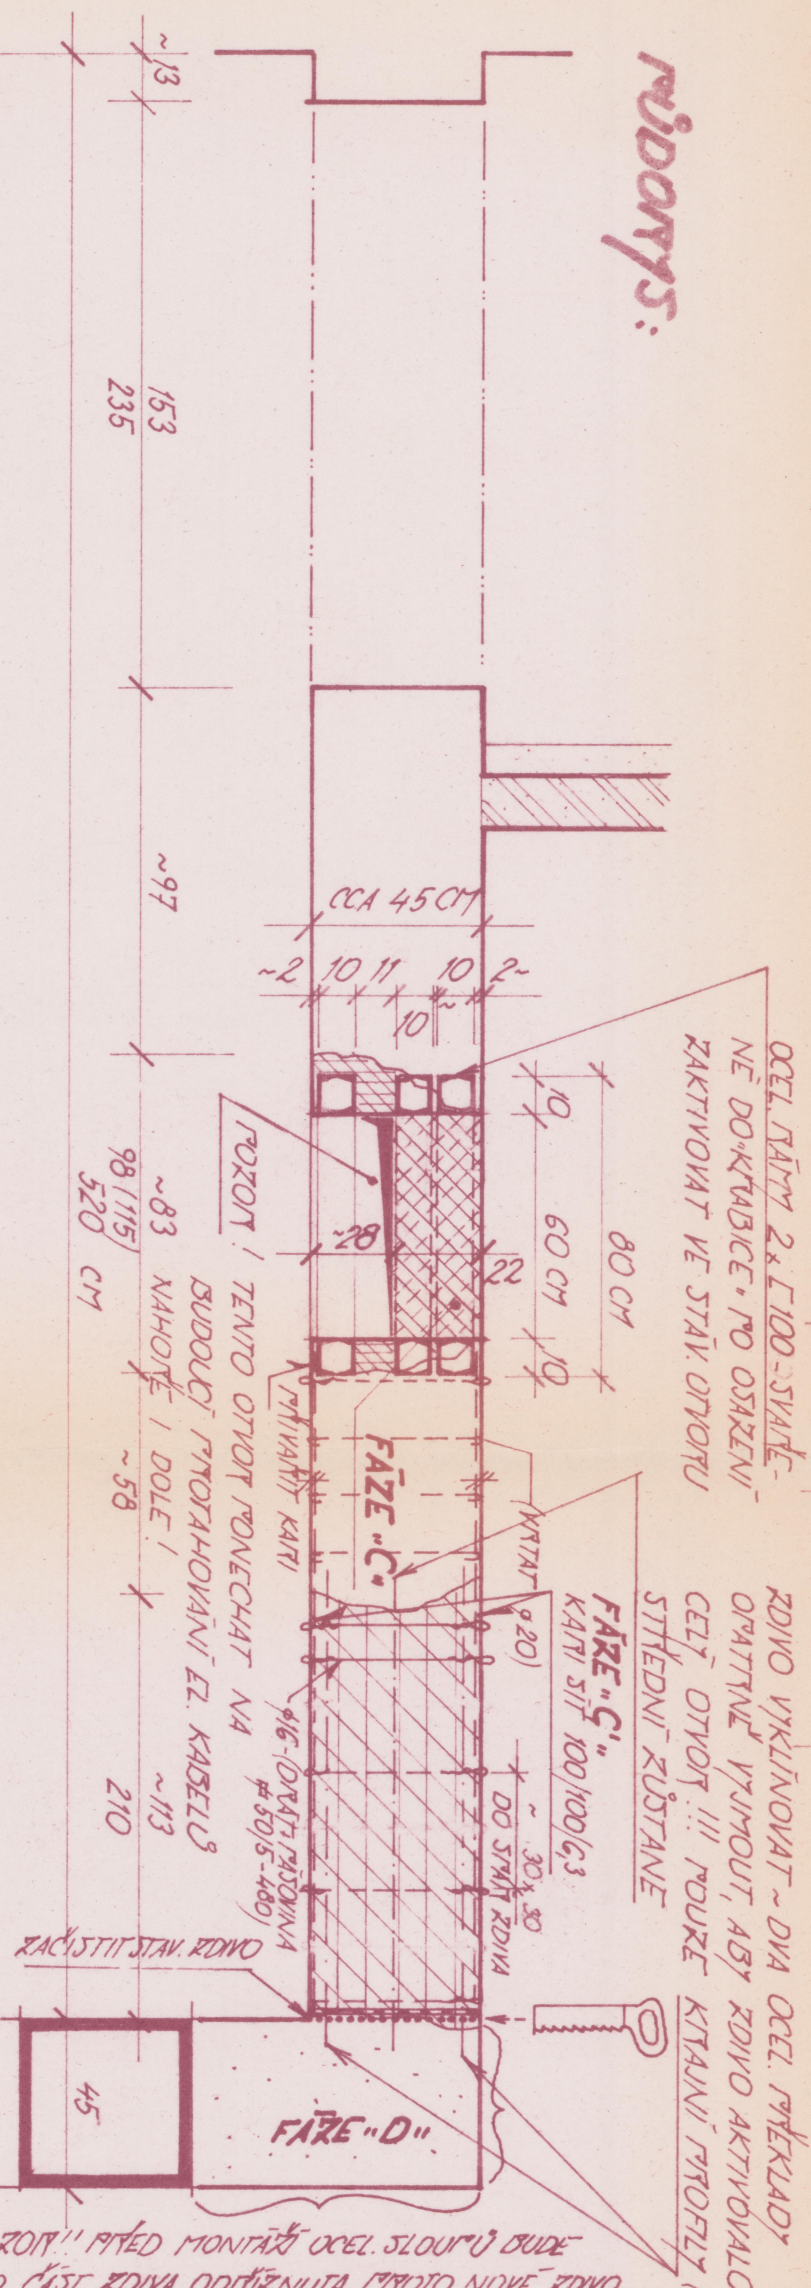BUDE DILATOVÁNO PROSTŘEDNICTVÍM LEPENKY!

NER 1-1'

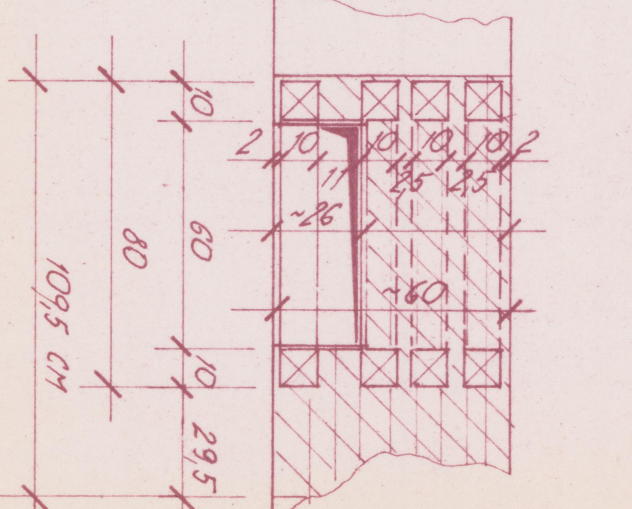

(STĚNA)

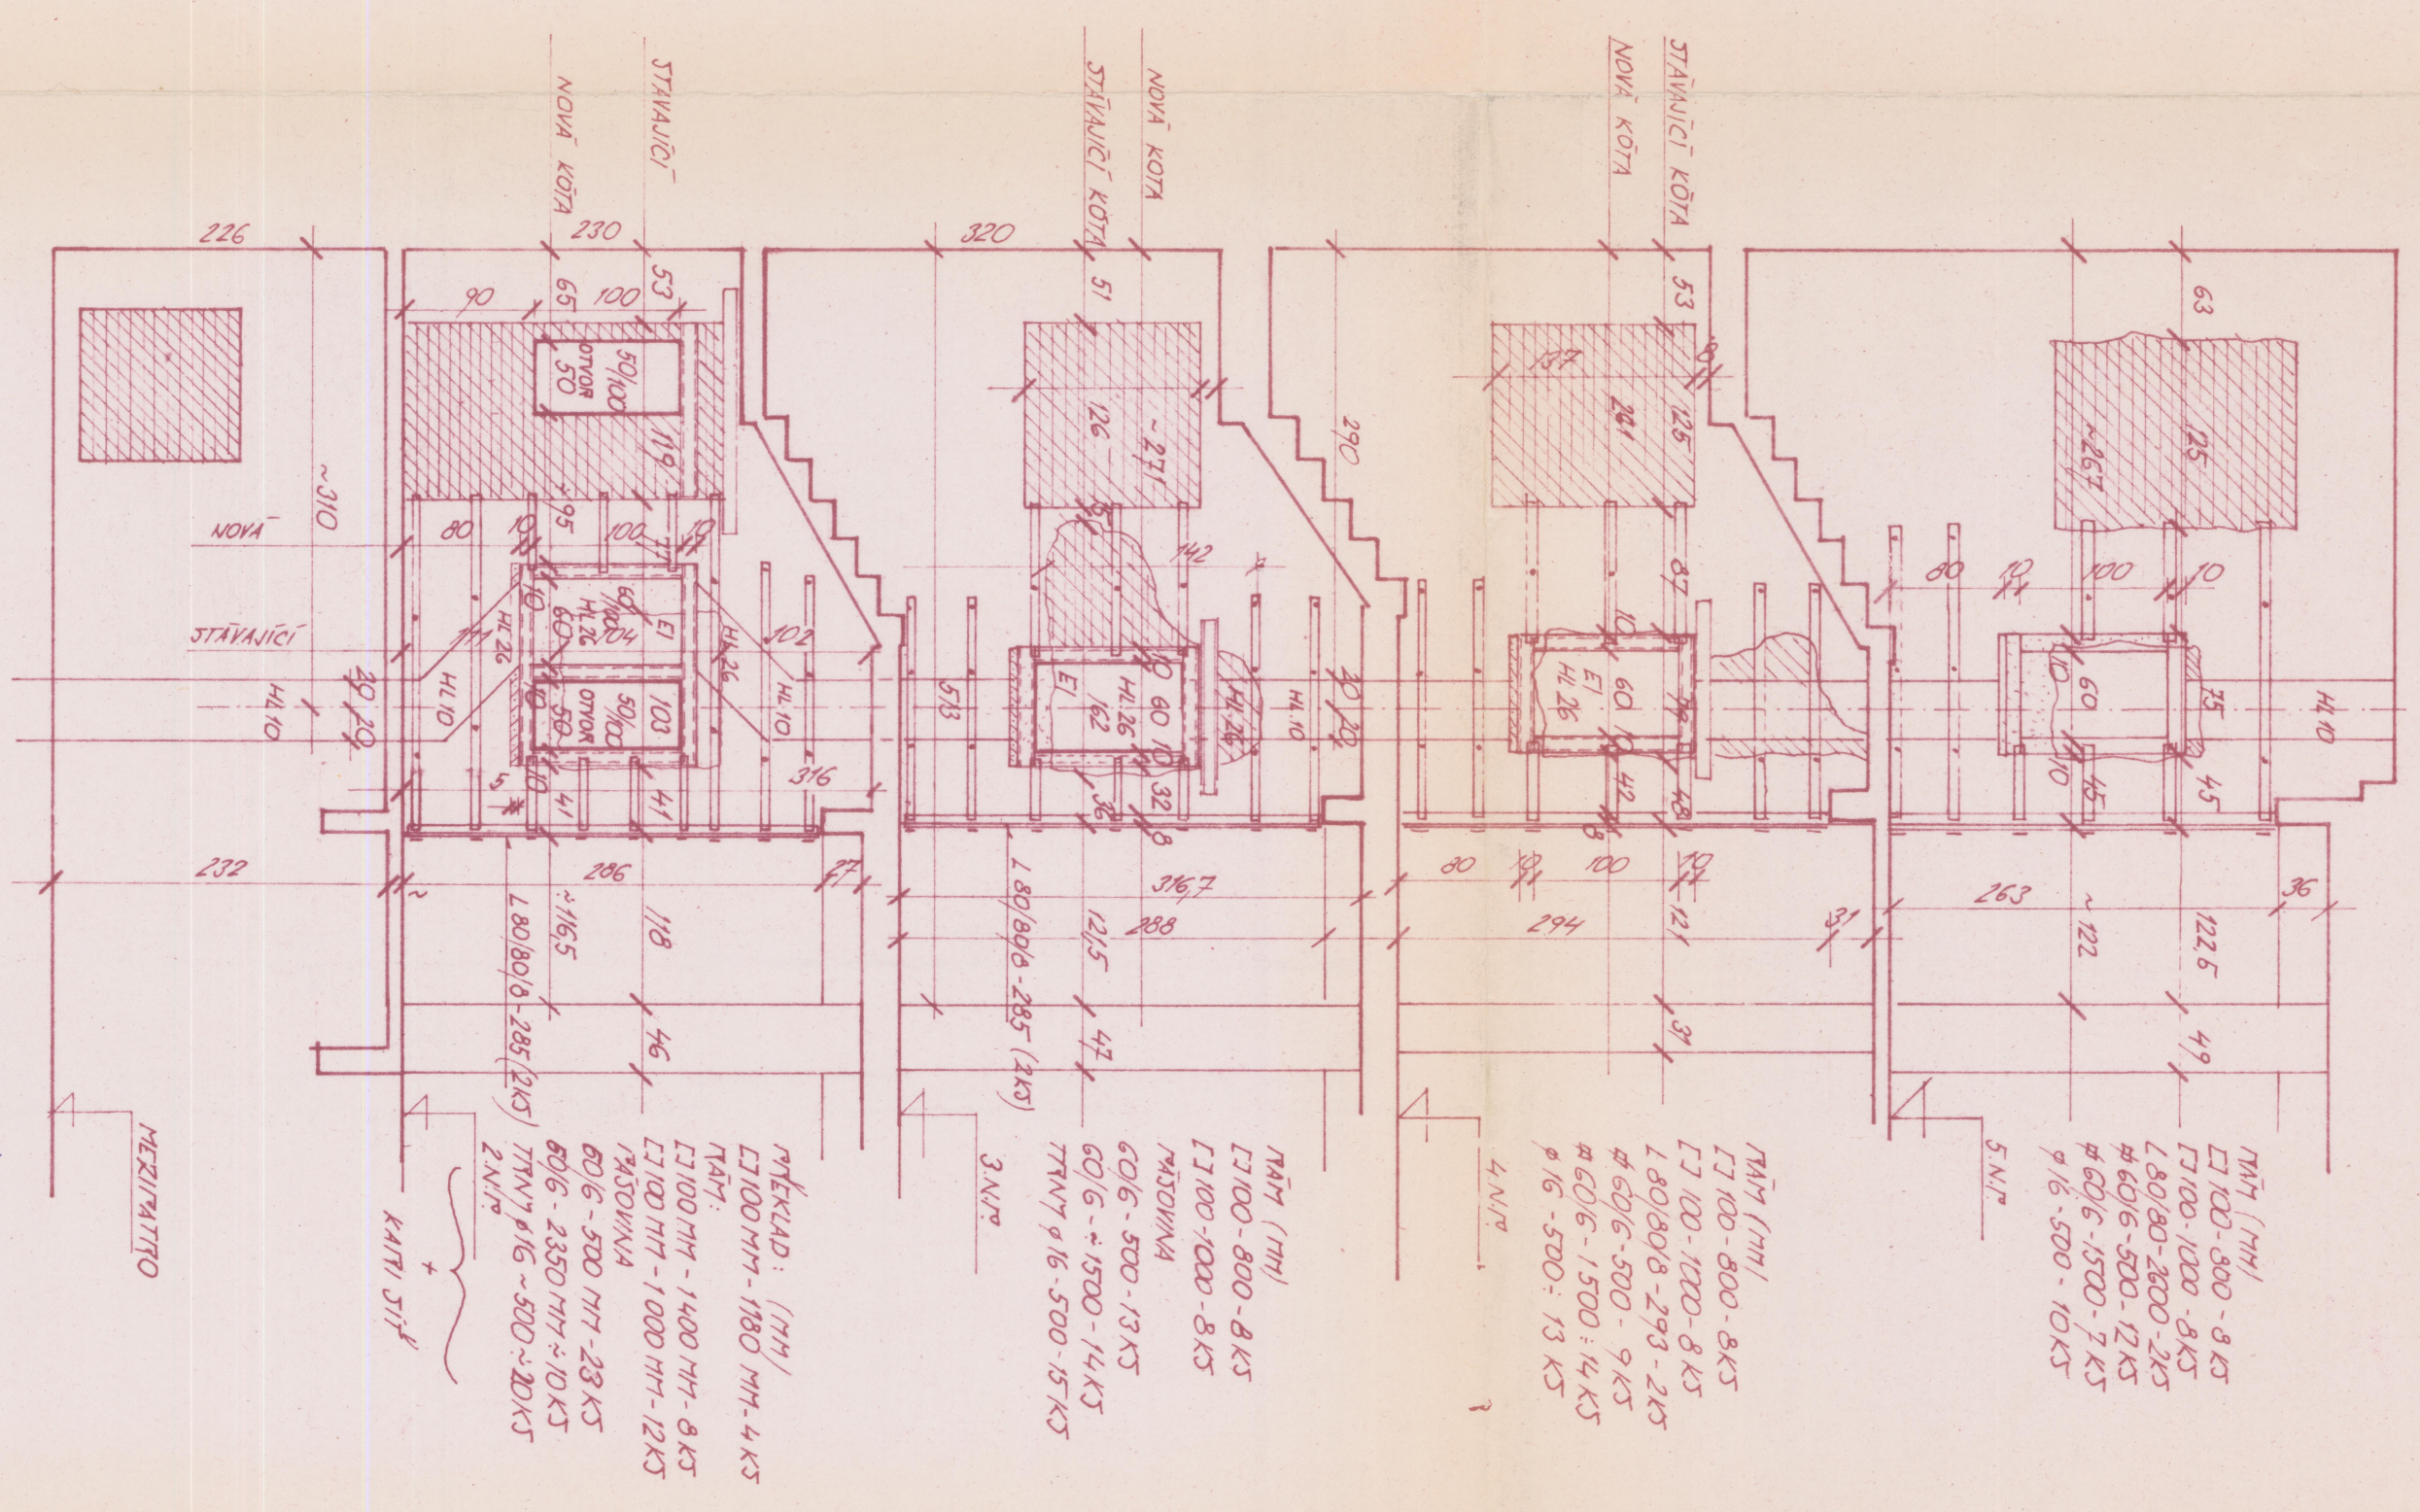

SKUTEČNÝ STAV
Baustav
Baustav s.r.o., U země 181, P.O. box 70
380 21 Klatovský Vrch, tel. 077 386 13 43
ICO: 44708677, DIC: 128-44708677

SOUKROMÁ PROJEKTOVÁ FIRMA "HUSKA" KAREL VÁNY
VÝROBKOVÝ ZÁKAZNÍK
ING. JAN HILUBKA
INVESTICE
NEPOUČENÍ K VÁNY
DÁV. STAV K VÁNY
STAVBA K VÁNY - VÝSTAVBA Č. 10 - PŘEKONSTRUKCE
TRANSFURNÍ STANICE
OBJEM
JANUÁŘ 1998-1999
LSC C 1 99
15