


1.NP

Ulice Ondřejská

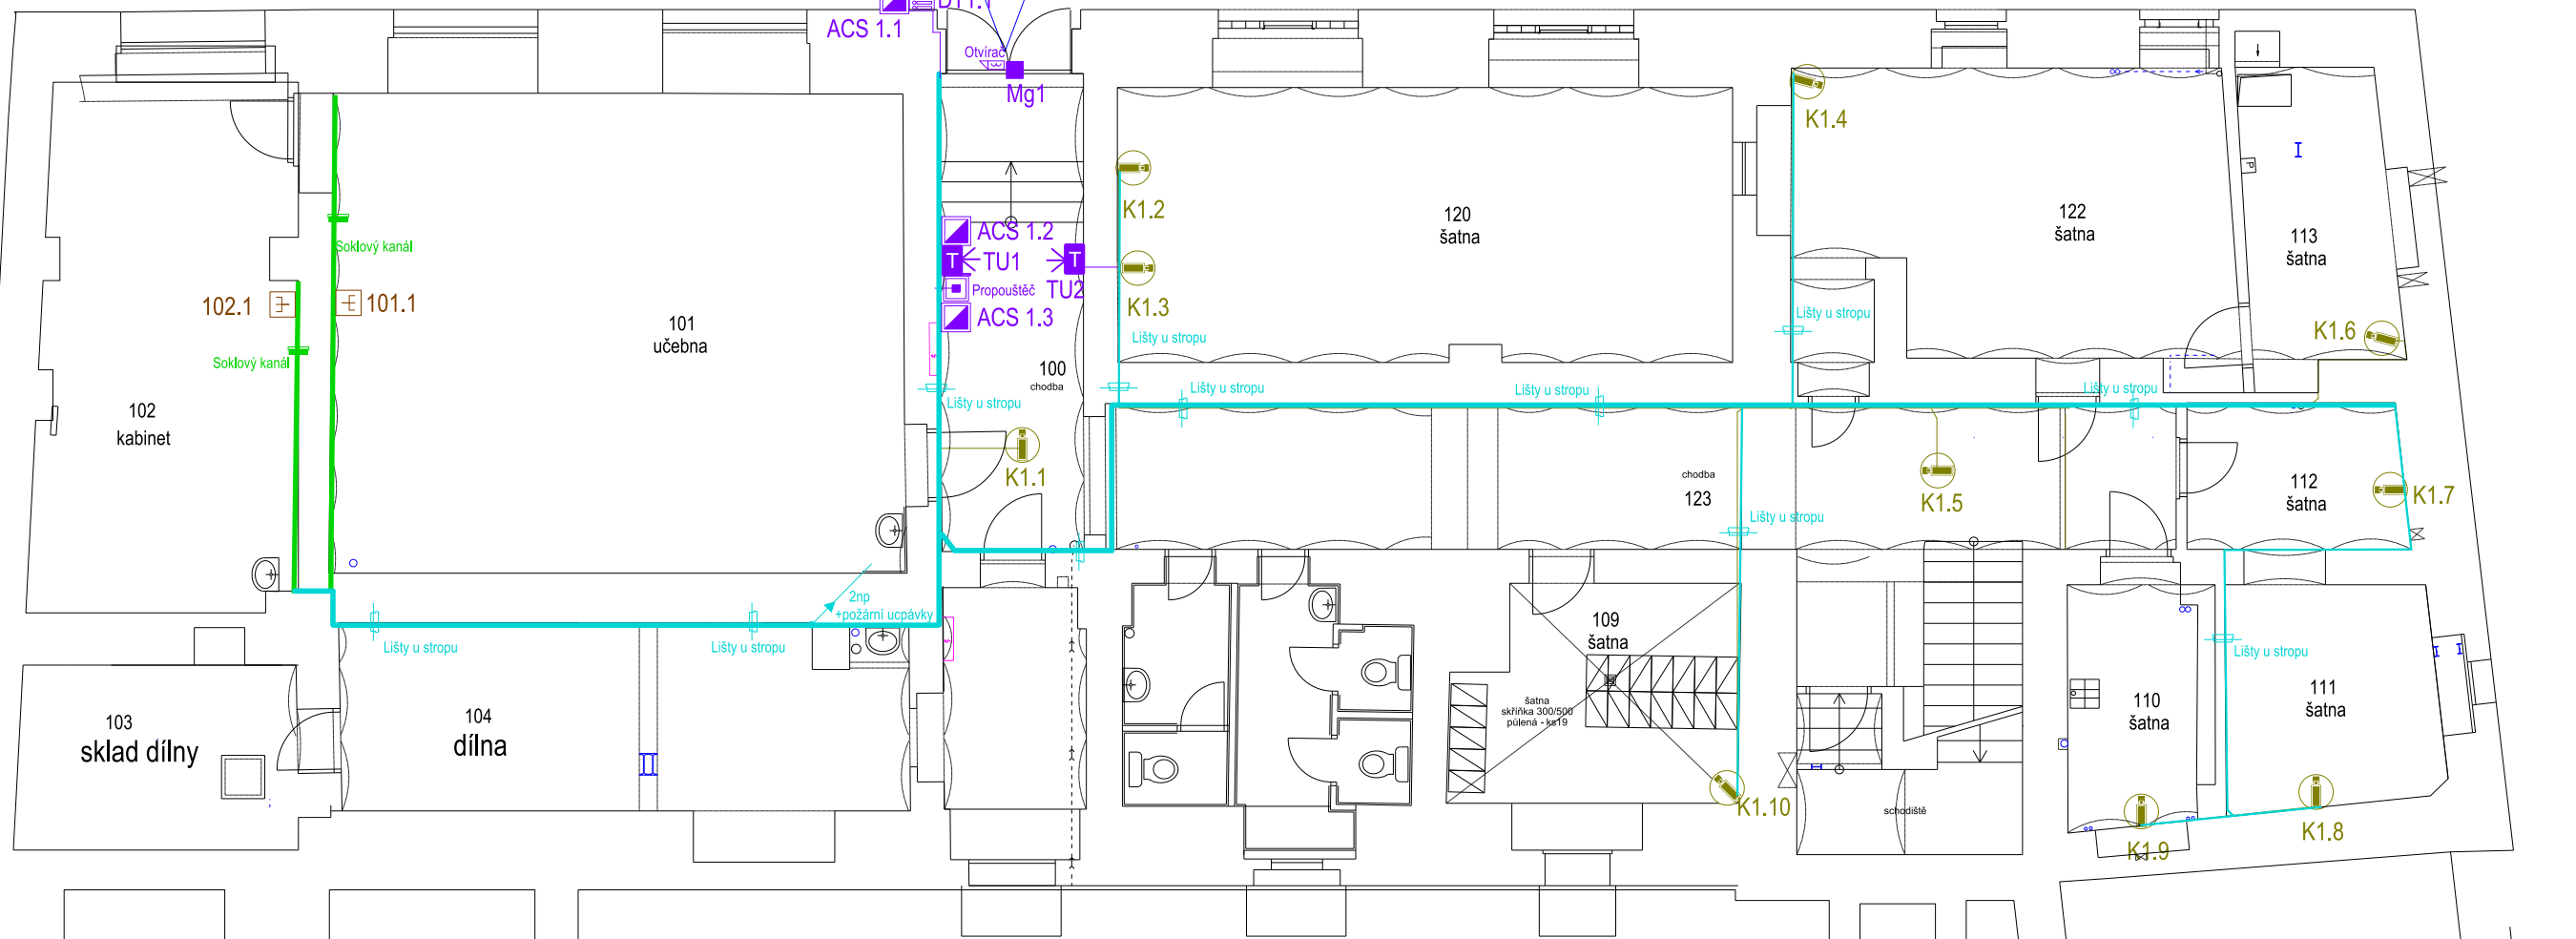

| LEGENDA MÍSTNOSTÍ |                          |             |         |       |       |       |
|-------------------|--------------------------|-------------|---------|-------|-------|-------|
| OZNAČENÍ          | NÁZEV MÍSTNOSTI          | PLOCHA [m²] | PODLAHA | STĚNA | STROP | LIŠTA |
| 1.01              | Šatna                    | 11,56       |         |       |       |       |
|                   | CELKOVÁ PLOCHA MÍSTNOSTÍ | 11,56       |         |       |       |       |

## LEGENDA ZNAČEK A ČAR

### STRUKTUROVANÁ KABELÁŽ (STK)

- DATOVÁ ZÁSUVKA 2xRJ45 CAT6
- DATOVÁ ZÁSUVKA 1xRJ45 CAT6
- STOJANOVÝ DATOVÝ ROZVADĚČ 45U

### PŘÍSTUPOVÝ SYSTÉM (ACS)

- ČTEČKA ACS
- SERVER ACS
- TABLO DVT
- ZVONKOVÉ TABLO DVT
- TURNIKET
- PROP. TLAČÍTKO

### KABELOVÉ TRASY

- PÁTEŘNÍ TRASY PRO SLAB. ROZVODY
- KABELOVÝ KANÁL SOKL
- KABELOVÝ KANÁL ELEKTROINSTALAČNÍ

### KAMEROVÝ SYSTÉM (CCTV)

- IP KAMERA
- ZÁZNAMOVÉ ZAŘÍZENÍ CCTV
- VENKOVNÍ KAMERA

Akce: **Střední škola stravování a služeb Karlovy Vary**

Část:

Zpracovatel PD:

**ICS-systémy s.r.o.**  
Hory 106, 360 01 Karlovy Vary ■ www.ics-kv.cz ■

Investor:

**SSSaS Karlovy Vary**  
Adresa:  
**Ondřejská 56**  
**360 01 Karlovy Vary**

Autorizační razítko:

Místo stavby:

**Ondřejská 56, 360 01 Karlovy Vary**

Objekt:

Část:

**F.1.4.h.1**

Název výkresu:

**Půdorys 1.NP slaboproudé rozvody**

Stupeň:

**DPS**

Zodp. projektant:

**Jan Beran**

Projektant:

**Jan Dobranský**

Navrhl:

**Jan Beran**

Formát:

**2xA4**

Příloha:

**F.1.4.h.1-02**

Kopie:

Podpis:

Podpis:

Podpis:


Měřítko:

**1:100**

Datum:

**2/2016**

2.NP

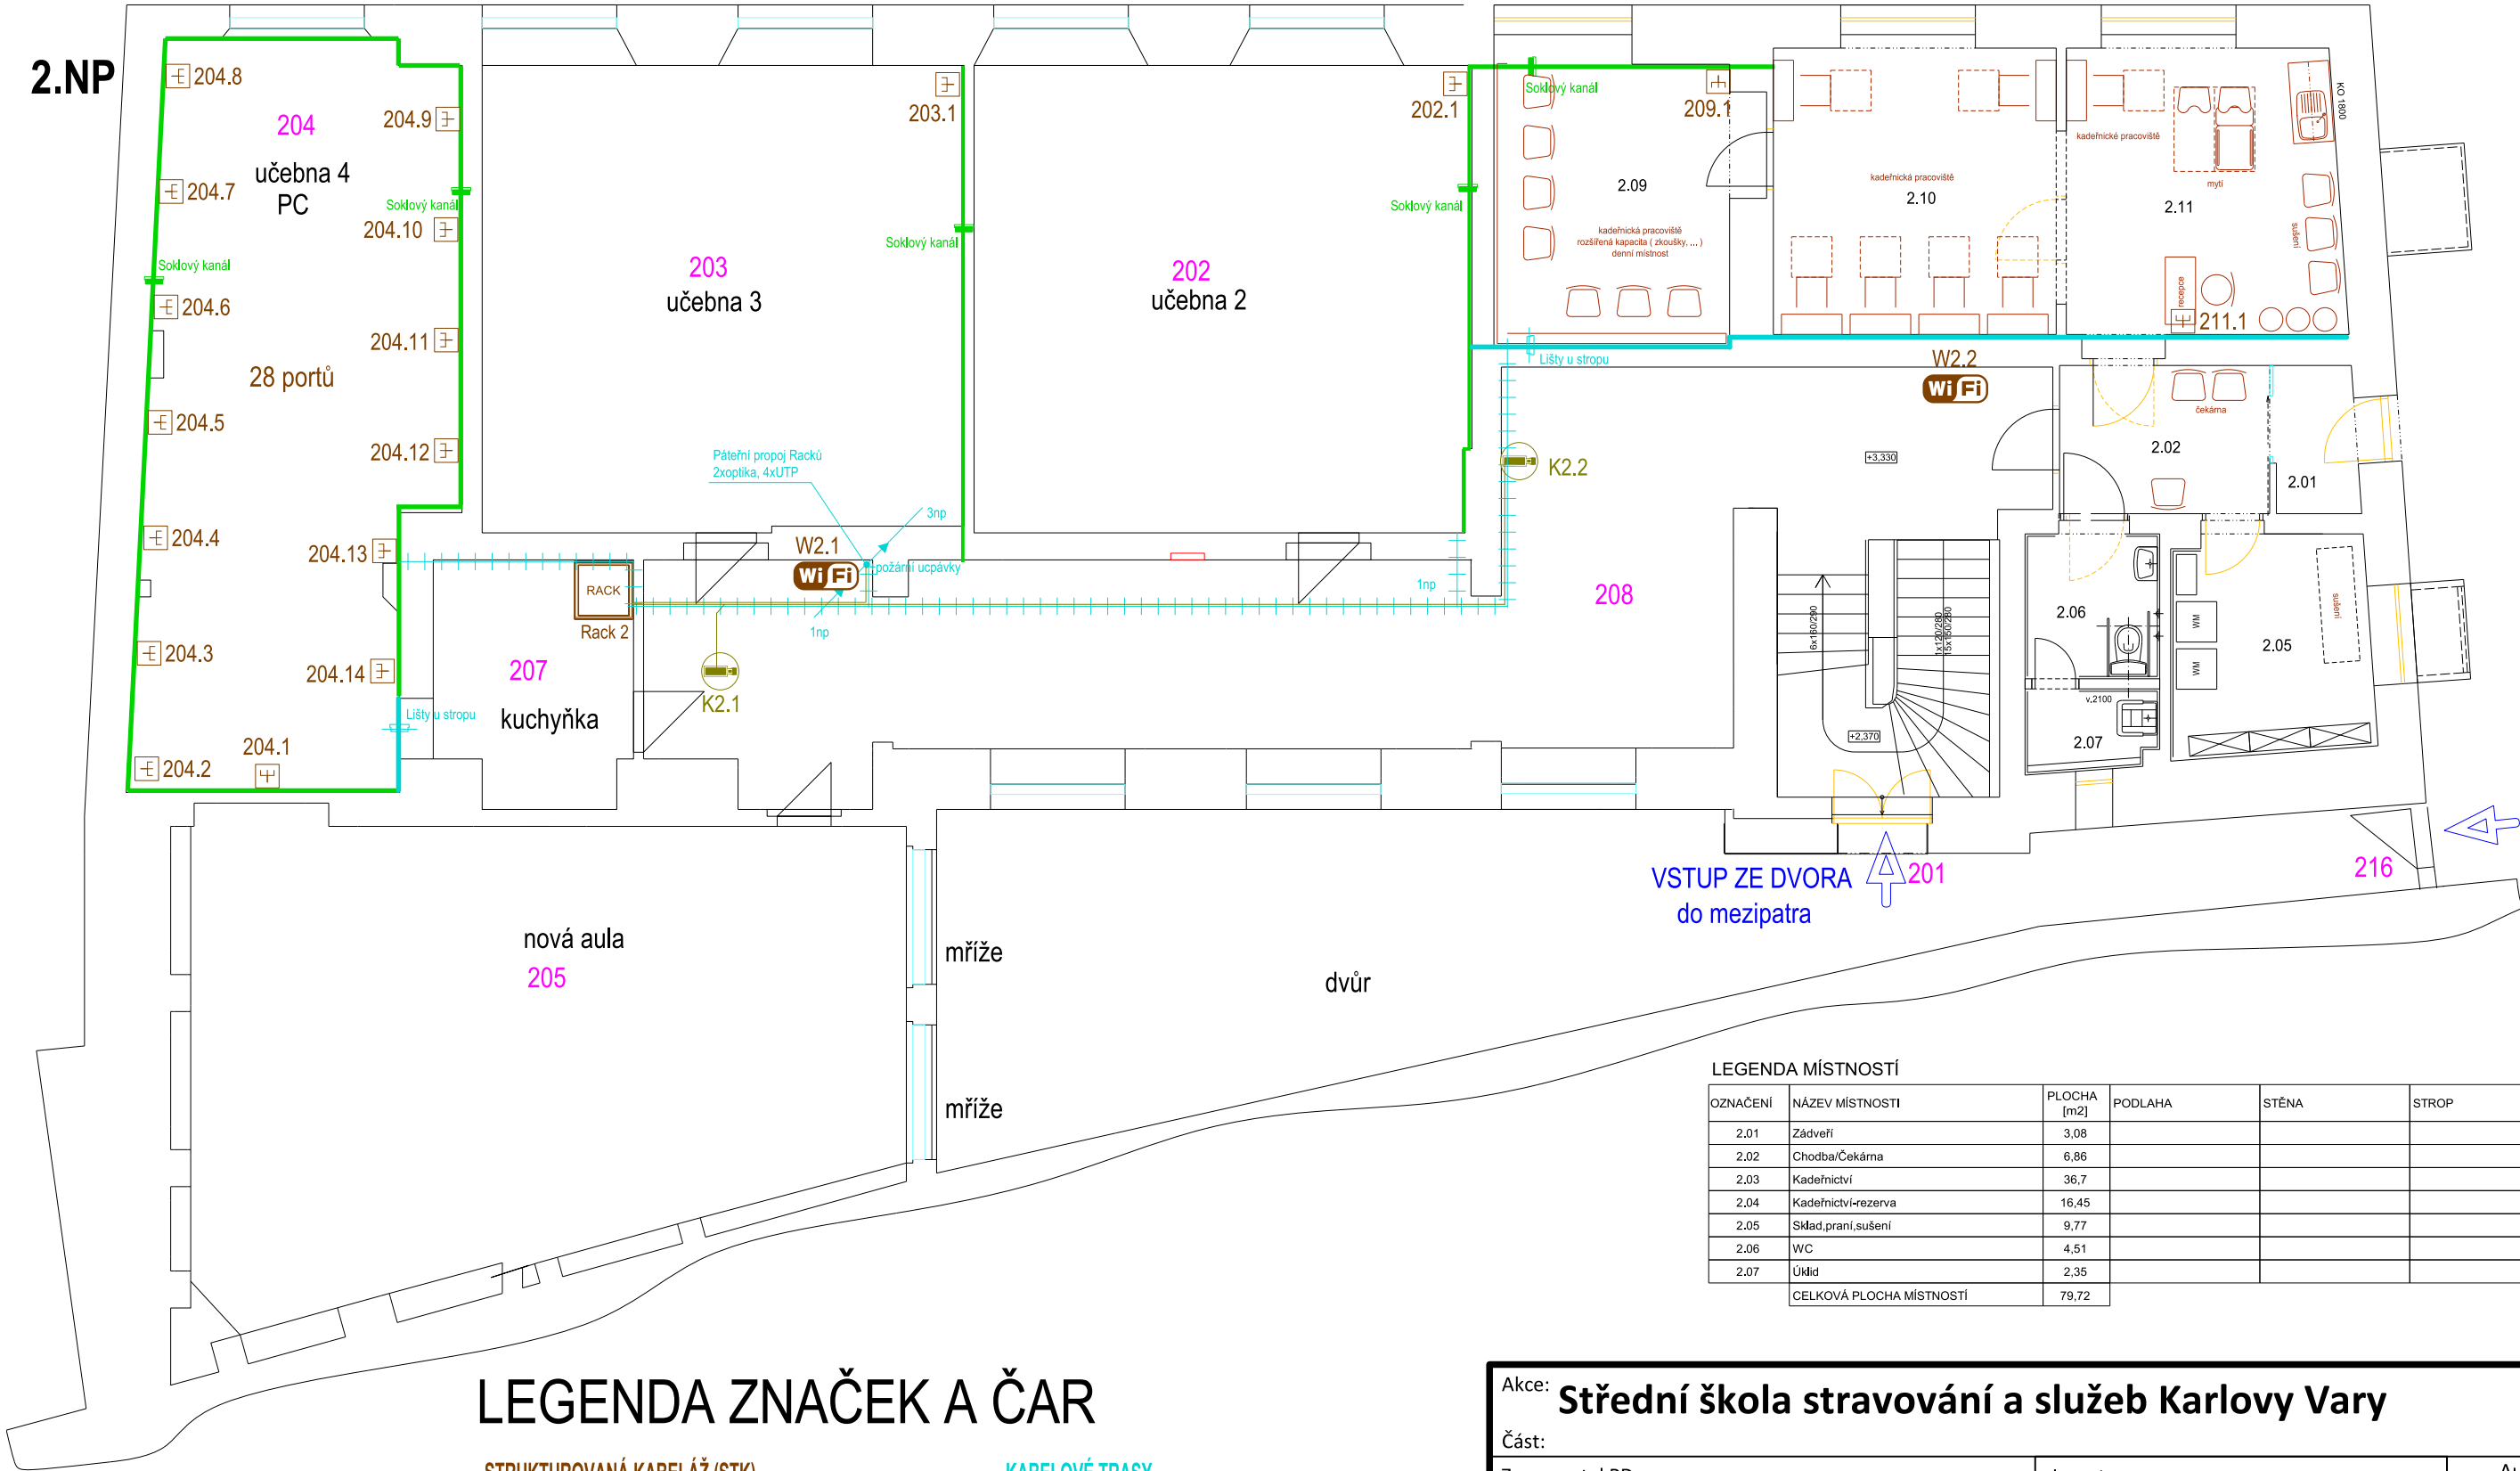

# LEGENDA ZNAČEK A ČAR

## STRUKTUROVANÁ KABELÁŽ (STK)

- DATOVÁ ZÁSUVKA 2xRJ45 CAT6
- DATOVÁ ZÁSUVKA 1xRJ45 CAT6
- STOJANOVÝ DATOVÝ ROZVADĚČ 45U

## PŘÍSTUPOVÝ SYSTÉM (ACS)

- ČTEČKA ACS
- SERVER ACS
- TABLO DVT
- ZVONKOVÉ TABLO DVT

## KABELOVÉ TRASY

- PÁTEŘNÍ TRASY PRO SLAB. ROZVODY
- KABELOVÝ KANÁL SOKL
- KABELOVÝ KANÁL ELEKTROINSTALAČNÍ

## KAMEROVÝ SYSTÉM (CCTV)

- IP KAMERA
- ZÁZNAMOVÉ ZAŘÍZENÍ CCTV
- VENKOVNÍ KAMERA

## LEGENDA MÍSTNOSTÍ

| OZNAČENÍ                 | NÁZEV MÍSTNOSTI     | PLOCHA [m2] | PODLAHA | STĚNA | STROP | LIŠTA |
|--------------------------|---------------------|-------------|---------|-------|-------|-------|
| 2.01                     | Zádveří             | 3,08        |         |       |       |       |
| 2.02                     | Chodba/Čekárna      | 6,86        |         |       |       |       |
| 2.03                     | Kadeřnictví         | 36,7        |         |       |       |       |
| 2.04                     | Kadeřnictví-rezerva | 16,45       |         |       |       |       |
| 2.05                     | Sklad,praní,sušení  | 9,77        |         |       |       |       |
| 2.06                     | WC                  | 4,51        |         |       |       |       |
| 2.07                     | Úklid               | 2,35        |         |       |       |       |
| CELKOVÁ PLOCHA MÍSTNOSTÍ |                     | 79,72       |         |       |       |       |

Akce: **Střední škola stravování a služeb Karlovy Vary**

Část:

Zpracovatel PD:

**ICS-systémy s.r.o.**  
■ Hory 106, 360 01 Karlovy Vary ■ [www.ics-kv.cz](http://www.ics-kv.cz) ■

Investor:

**SSSaS Karlovy Vary**  
Adresa:  
**Ondřejská 56**  
**360 21 Karlovy Vary**

Autorizační razítko:

Místo stavby:

**Ondřejská 56, 360 01 Karlovy Vary**

Objekt:

Část:

**F.1.4.h.1**

Název výkresu:

**Půdorys 2.NP slaboproudé rozvody**

Stupeň:

**DPS**

Zodp. projektant:

**Jan Beran**

Projektant:

**Jan Dobranský**

Navrhl:

**Jan Beran**

Formát:

**2xA4**

Příloha:

**F.1.4.h.1-03**

Kopie:

Podpis:

Podpis:

Podpis:


Měřítko:

**1:100**

Datum:

**2/2016**

3.NP Cat.6 UTP LSOH

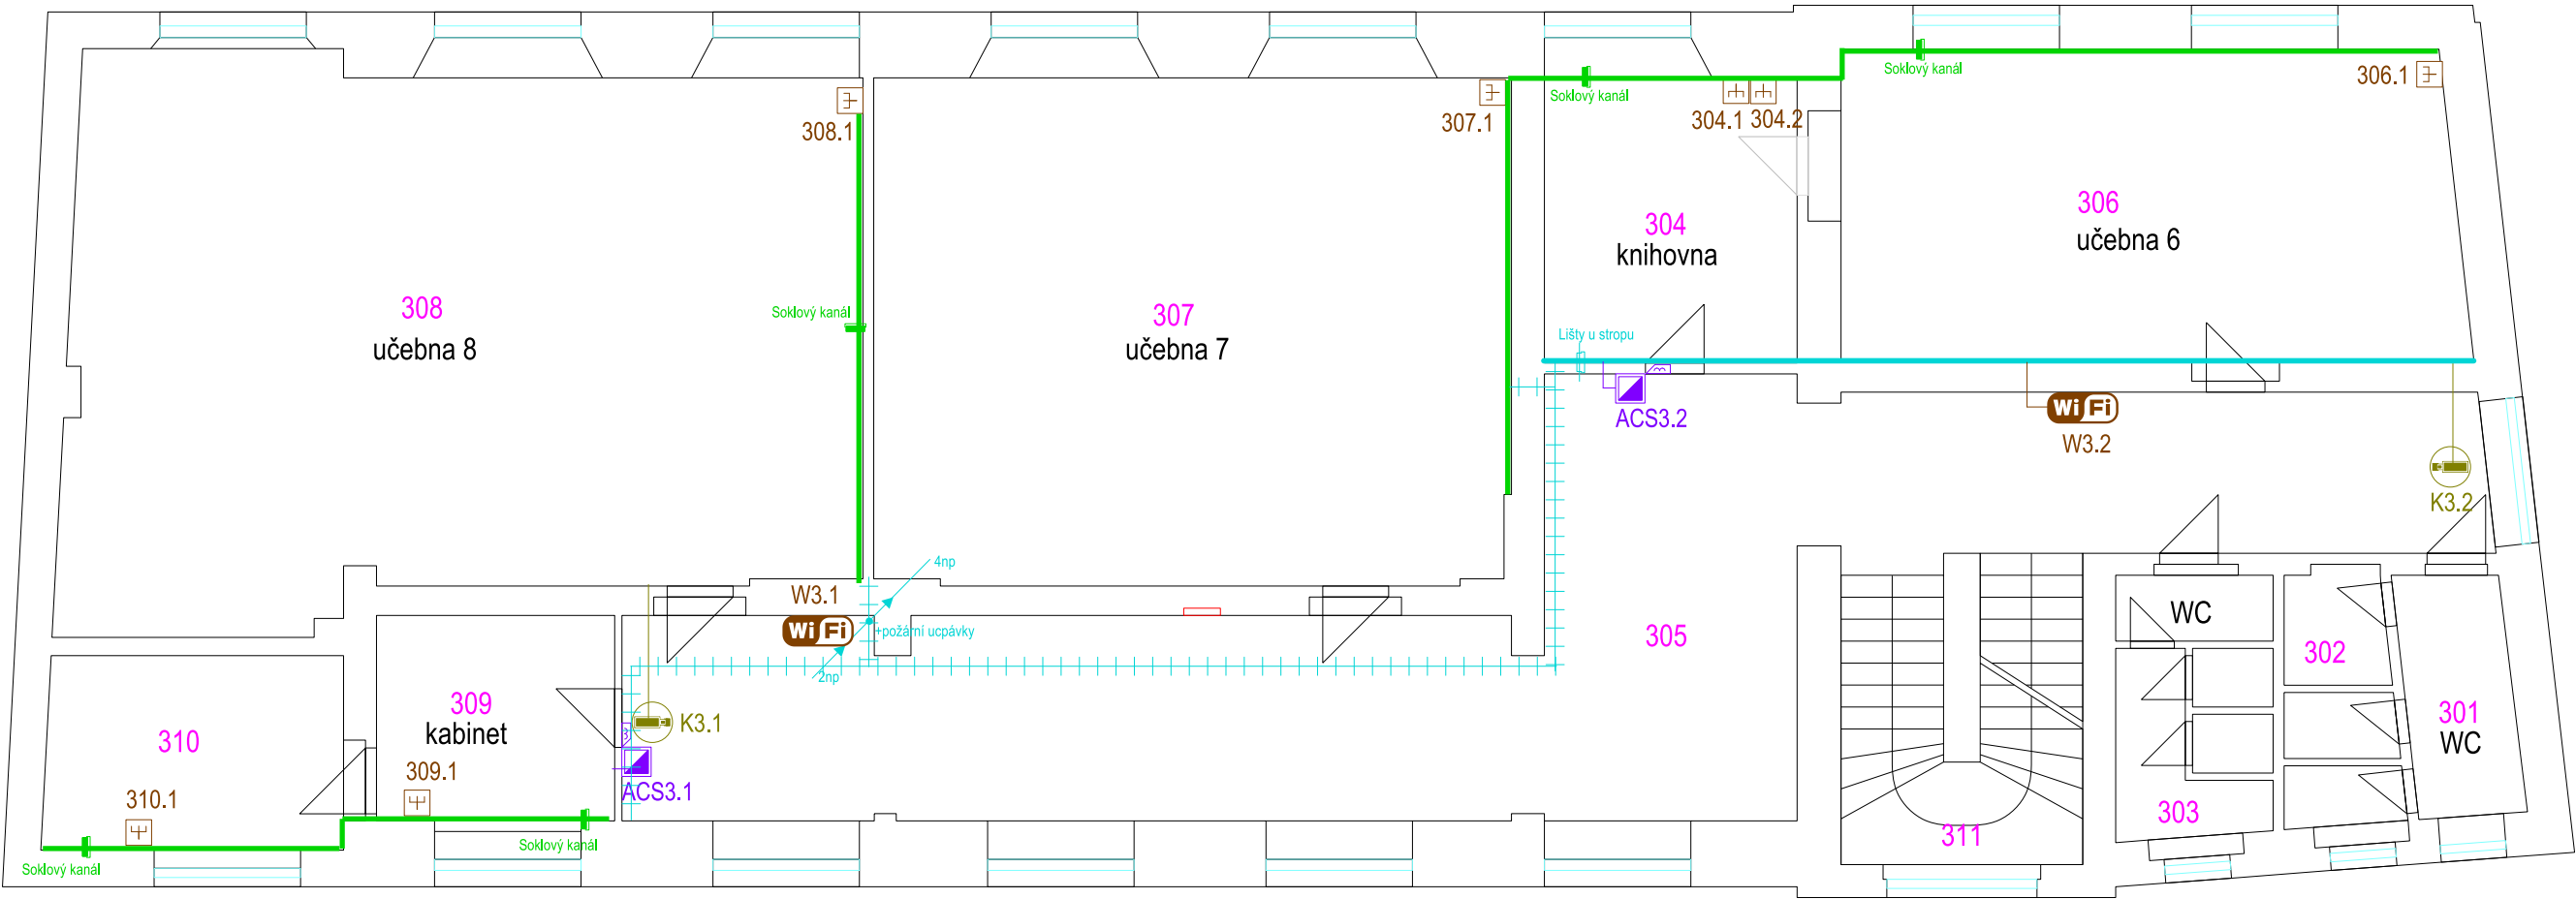

LEGENDA ZNAČEK A ČAR

STRUKTUROVANÁ KABELÁŽ (STK)

- DATOVÁ ZÁSUVKA 2xRJ45 CAT6
- DATOVÁ ZÁSUVKA 1xRJ45 CAT6
- STOJANOVÝ DATOVÝ ROZVADĚČ 45U

PŘÍSTUPOVÝ SYSTÉM (ACS)

- ČTEČKA ACS
- SERVER ACS
- TABLO DVT
- ZVONKOVÉ TABLO DVT

KABELOVÉ TRASY


- PÁTEŘNÍ TRASY PRO SLAB. ROZVODY
- KABELOVÝ KANÁL SOKL
- KABELOVÝ KANÁL ELEKTROINSTALAČNÍ

KAMEROVÝ SYSTÉM (CCTV)

- IP KAMERA
- ZÁZNAMOVÉ ZAŘÍZENÍ CCTV
- VENKOVNÍ KAMERA

|                                                                                                   |                                     |                             |   |                                 |                      |
|---------------------------------------------------------------------------------------------------|-------------------------------------|-----------------------------|---|---------------------------------|----------------------|
| Akce: <b>Střední škola stravování a služeb Karlovy Vary</b>                                       |                                     |                             |   |                                 |                      |
| Část:                                                                                             |                                     |                             |   |                                 |                      |
| Zpracovatel PD:<br><b>ICS-systémy s.r.o.</b><br>■ Hory 106, 360 01 Karlovy Vary ■ www.ics-kv.cz ■ |                                     |                             | Investor:<br><b>SSSaS Karlovy Vary</b><br>Adresa:<br><b>Ondřejská 56</b><br><b>360 21 Karlovy Vary</b> |                                 | Autorizační razítko: |
| Místo stavby:<br><b>Ondřejská 56, 360 01 Karlovy Vary</b>                                         |                                     |                             | Objekt:                                                                                                | Část:<br><b>F.1.4.h.1</b>       |                      |
| Název výkresu:<br><b>Půdorys 3.NP slaboproudé rozvody</b>                                         |                                     |                             |   | Stupeň:<br><b>DPS</b>           |                      |
| Zodp. projektant:<br><b>Jan Beran</b>                                                             | Projektant:<br><b>Jan Dobranský</b> | Navrhl:<br><b>Jan Beran</b> | Formát:<br><b>2xA4</b>                                                                                 | Příloha:<br><b>F.1.4.h.1-04</b> | Kopie:               |
| Podpis:                                                                                           | Podpis:                             | Podpis:                     | Měřítko:<br><b>1:100</b>                                                                               | Datum:<br><b>2/2016</b>         |                      |

#### 4.NP Cat.6 UTP LSOH

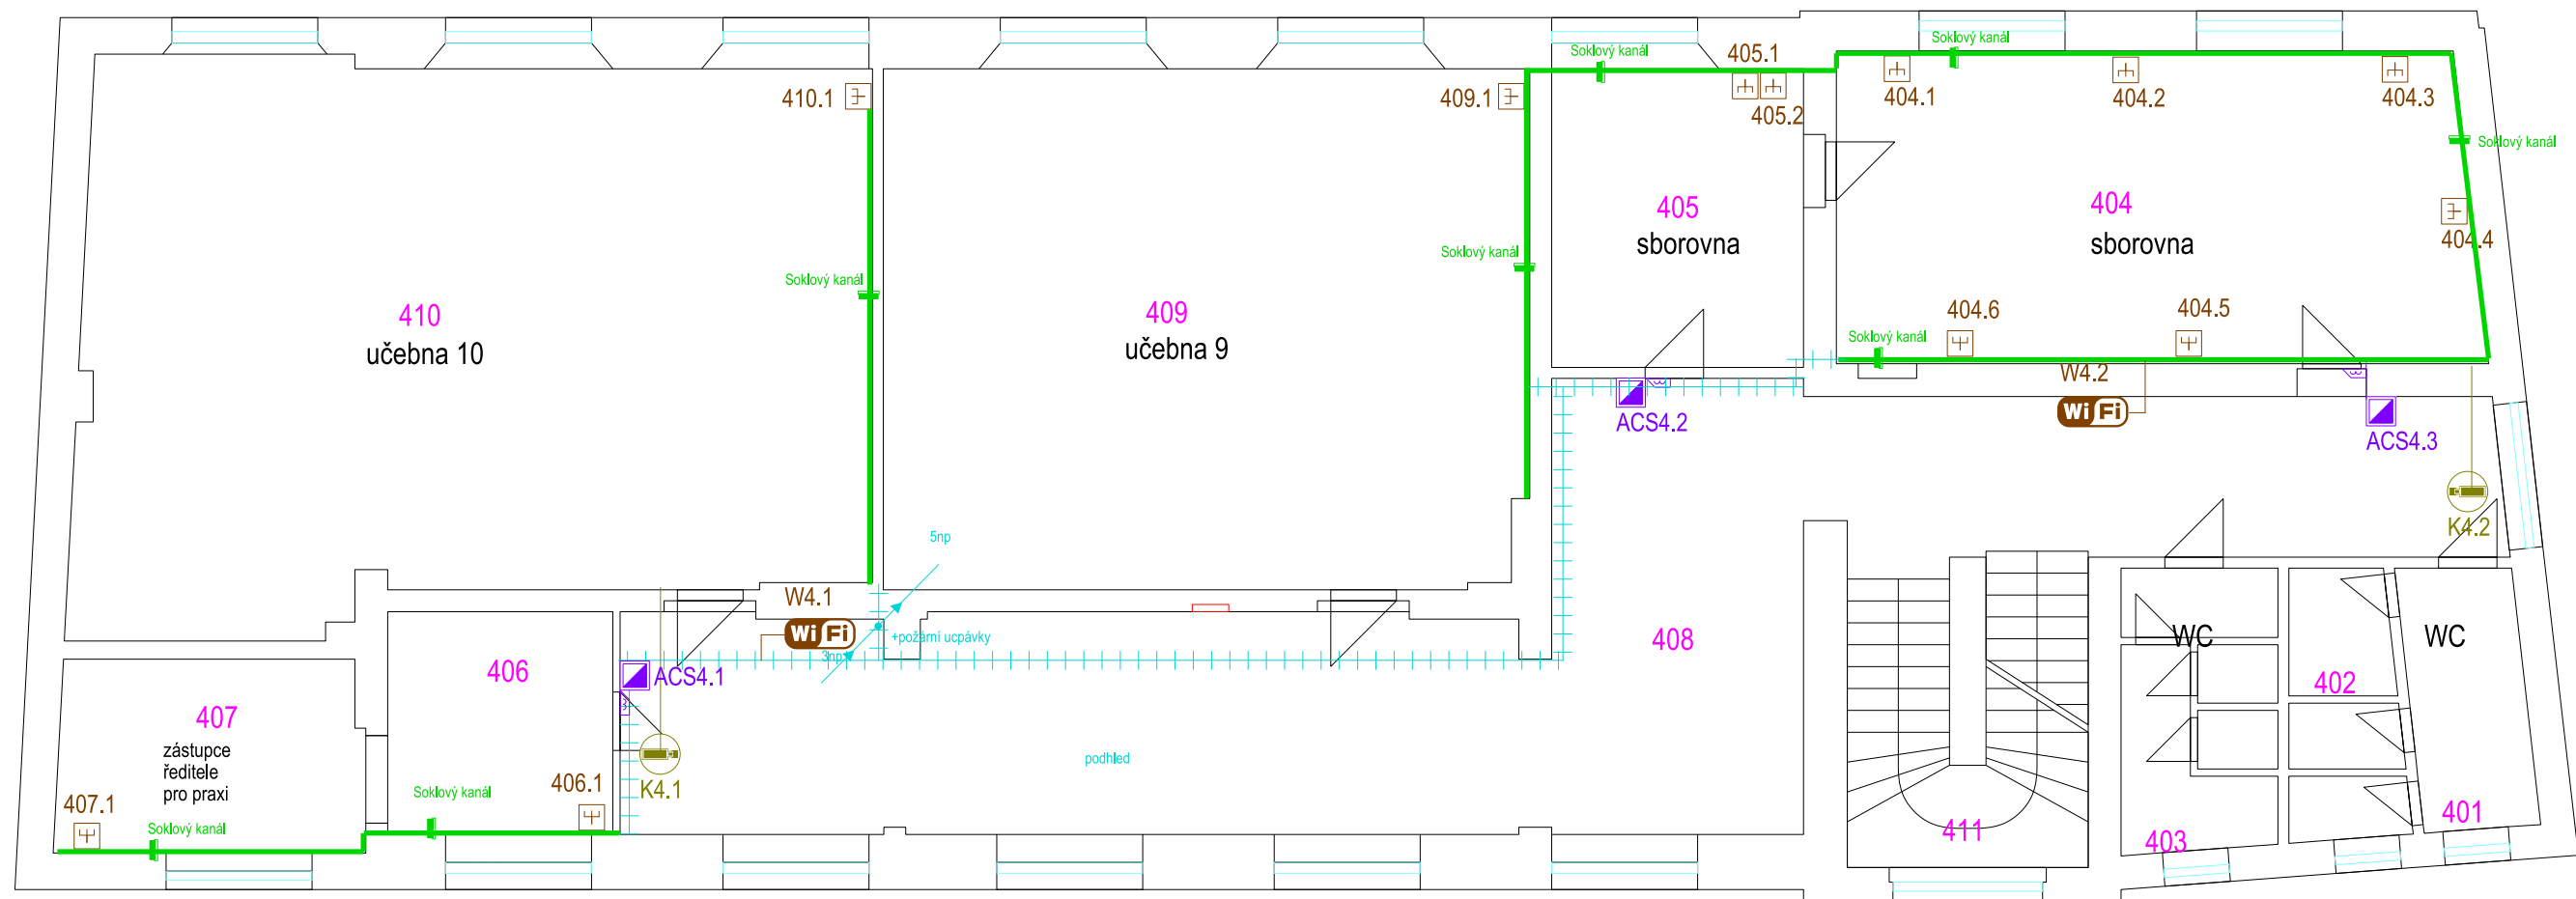

## LEGENDA ZNAČEK A ČAR

## STRUKTUROVANÁ KABELÁŽ (STK)

- |                                                                                     |                               |
|-------------------------------------------------------------------------------------|-------------------------------|
|  | DATOVÁ ŽÁSUVKA 2xRJ45 CAT6    |
|  | DATOVÁ ŽÁSUVKA 1xRJ45 CAT6    |
|  | STOJANOVÝ DATOVÝ ROZVADEČ 45U |

## PŘÍSTUPOVÝ SYSTÉM (ACS)

-  ČTEČKA ACS
-  SERVER ACS
-  TABLO DVT
-  ZVONKOVÉ TABLO DVT


## KABELOVÉ TRASY

-  PÁTEŘNÍ TRASY PRO SLAB. ROZVODY
-  KABELOVÝ KANÁL SOKL
-  KABELOVÝ KANÁL ELEKTROINSTALAČNÍ

## KAMEROVÝ SYSTÉM (CCTV)

-  IP KAMERA
  -  ZÁZNAMOVÉ ZAŘÍZENÍ CCTV
  -  VENKOVNÍ KAMERA

|   |                                     |   |                           |                                 |        |
|---|-------------------------------------|---|---------------------------|---------------------------------|--------|
| Akce: <b>Střední škola stravování a služeb Karlovy Vary</b>   |                                     |   |                           |                                 |        |
| Část:   |                                     |   |                           |                                 |        |
| Zpracovatel PD:<br><br>■ Hory 106, 360 01 Karlovy Vary ■ <a href="http://www.ics-kv.cz">www.ics-kv.cz</a> ■ |                                     | Investor:<br><b>SSSaS Karlovy Vary</b><br>Adresa:<br><b>Ondřejská 56</b><br><b>360 21 Karlovy Vary</b> |                           | Autorizační razítko:            |        |
| Místo stavby:<br><b>Ondřejská 56, 360 01 Karlovy Vary</b>   |                                     | Objekt:                                                                                                | Část:<br><b>F.1.4.h.1</b> |                                 |        |
| Název výkresu:<br><b>Půdorys 4.NP slaboproudé rozvody</b>   |                                     |   | Stupeň:<br><b>DPS</b>     |                                 |        |
| Zodp. projektant:<br><b>Jan Beran</b>   | Projektant:<br><b>Jan Dobranský</b> | Navrhl:<br><b>Jan Beran</b>                                                                            | Formát:<br><b>2xA4</b>    | Příloha:<br><b>F.1.4.h.1-05</b> | Kopie: |
| Podpis:   | Podpis:                             | Podpis:                                                                                                | Měřítko:<br><b>1:100</b>  | Datum:<br><b>2/2016</b>         |        |

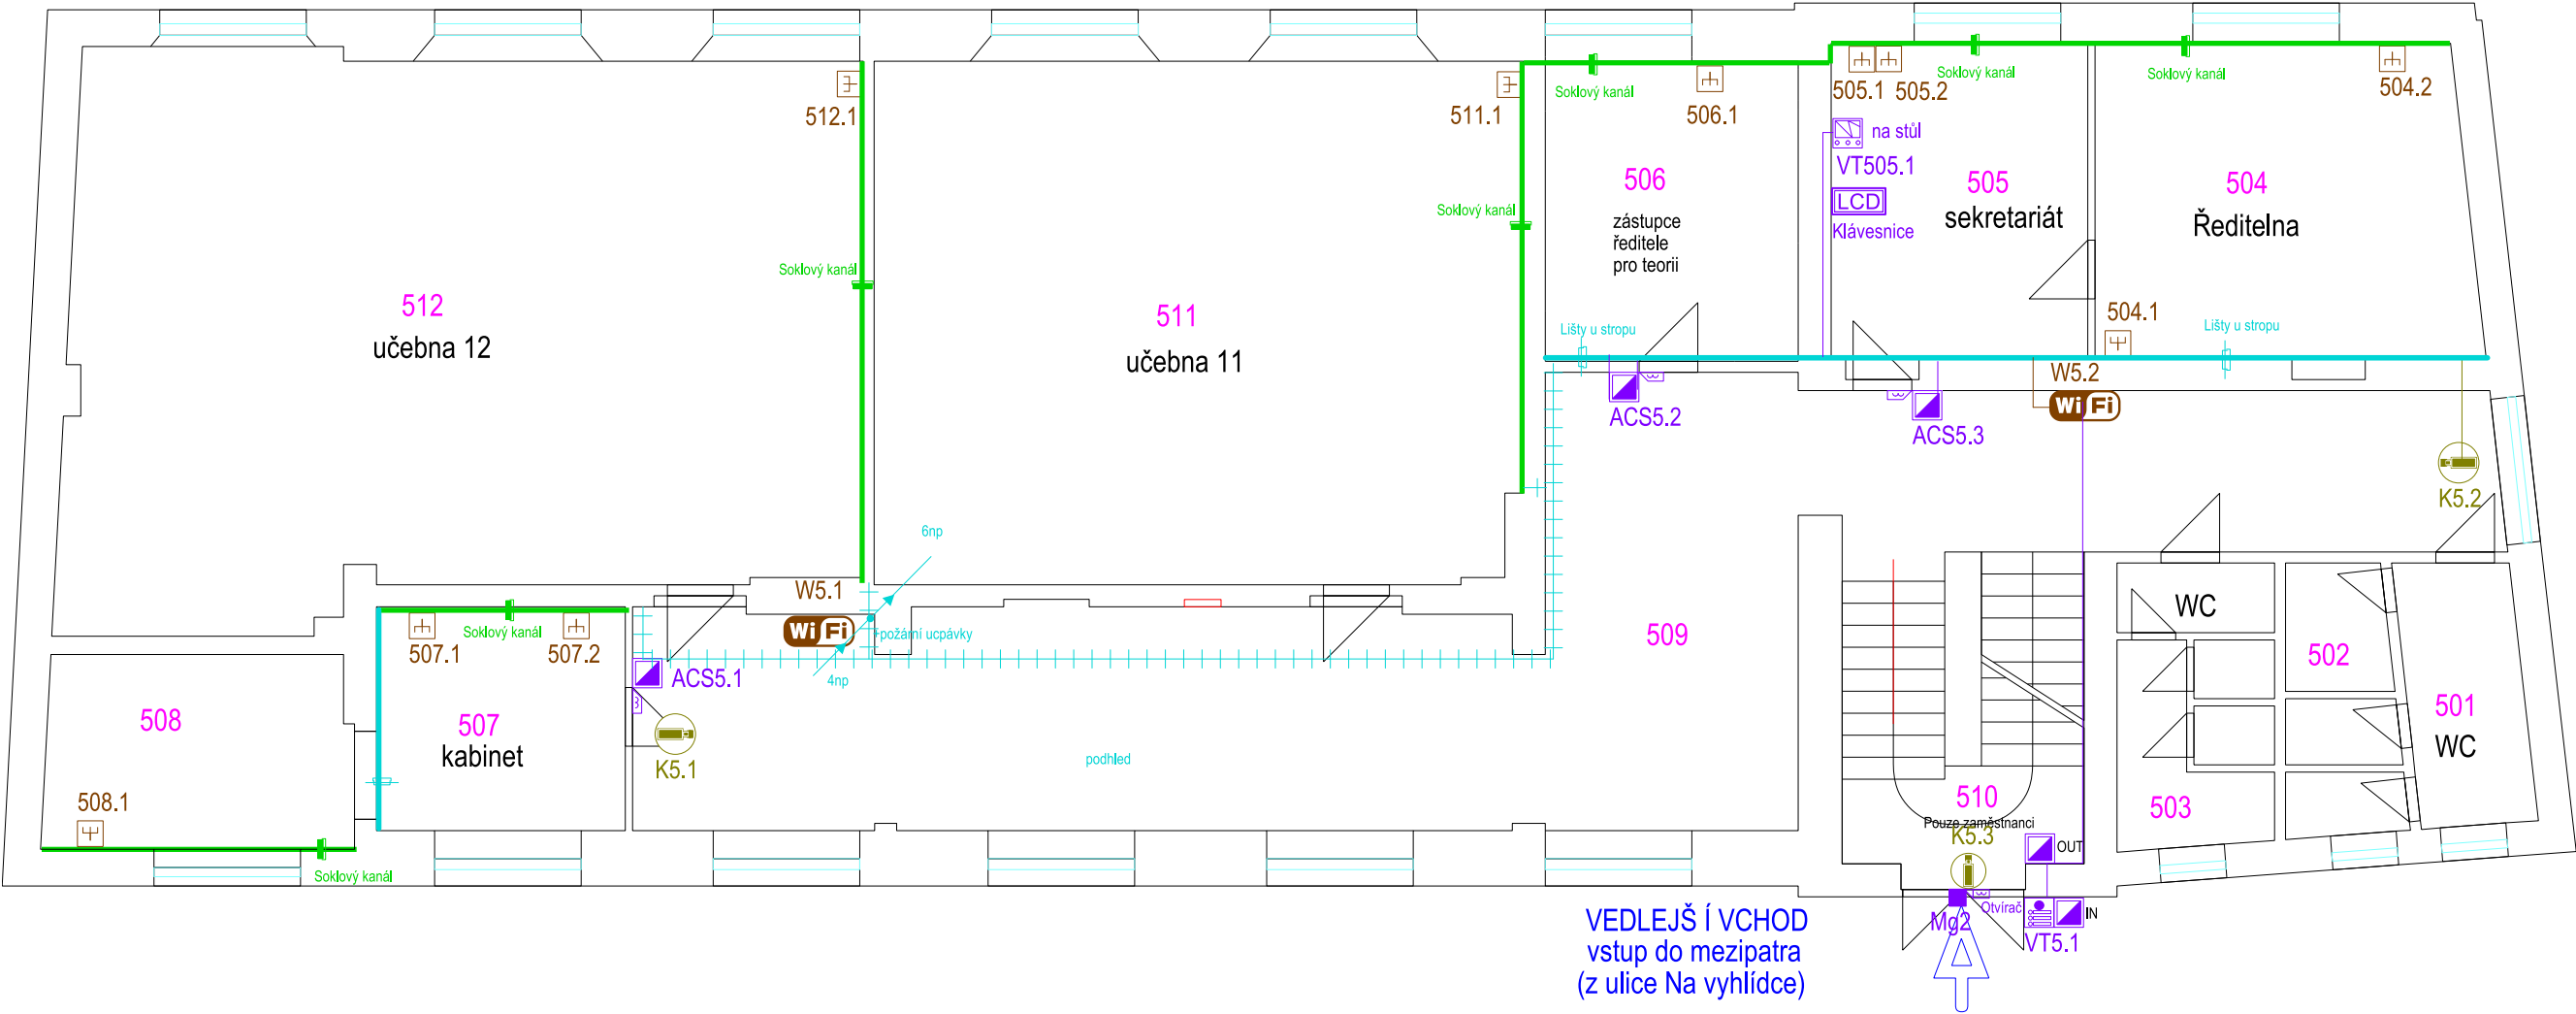

LEGENDA ZNAČEK A ČAR

STRUKTUROVANÁ KABELÁŽ (STK)

- DATOVÁ ZÁSUVKA 2xRJ45 CAT6
- DATOVÁ ZÁSUVKA 1xRJ45 CAT6
- STOJANOVÝ DATOVÝ ROZVADĚČ 45U

PŘÍSTUPOVÝ SYSTÉM (ACS)

- ČTEČKA ACS
- SERVER ACS
- TABLO DVT
- ZVONKOVÉ TABLO DVT


KABELOVÉ TRASY

- PÁTEŘNÍ TRASY PRO SLAB. ROZVODY
- KABELOVÝ KANÁL SOKL
- KABELOVÝ KANÁL ELEKTROINSTALAČNÍ

KAMEROVÝ SYSTÉM (CCTV)

- IP KAMERA
- ZÁZNAMOVÉ ZAŘÍZENÍ CCTV
- VENKOVNÍ KAMERA

|   |                      |                                                                                           |                  |                      |  |        |
|---|----------------------|-------------------------------------------------------------------------------------------|------------------|----------------------|--|--------|
| Akce: <b>Střední škola stravování a služeb Karlovy Vary</b>   |                      |                                                                                           |                  |                      |  |        |
| Část:   |                      |                                                                                           |                  |                      |  |        |
| Zpracovatel PD:   |                      | Investor:                                                                                 |                  | Autorizační razítko: |  |        |
| <br>■ Hory 106, 360 01 Karlovy Vary ■ <a href="http://www.ics-kv.cz">www.ics-kv.cz</a> ■ |                      | <b>SSSaS Karlovy Vary</b><br>Adresa:<br><b>Ondřejská 56</b><br><b>360 01 Karlovy Vary</b> |                  |                      |  |        |
| Místo stavby:   |                      | Objekt:                                                                                   | Část:            |                      |  |        |
| <b>Ondřejská 56, 360 01 Karlovy Vary</b>   |                      |                                                                                           | <b>F.1.4.h.1</b> |                      |  |        |
| Název výkresu:   |                      |                                                                                           | Stupeň:          |                      |  |        |
| <b>Půdorys 5.NP slaboproudé rozvody</b>   |                      |                                                                                           | <b>DPS</b>       |                      |  |        |
| Zodp. projektant:   | Projektant:          | Navrhl:                                                                                   | Formát:          | Příloha:             |  | Kopie: |
| <b>Jan Beran</b>   | <b>Jan Dobranský</b> | <b>Jan Beran</b>                                                                          | <b>2xA4</b>      | <b>F.1.4.h.1-06</b>  |  |        |
| Podpis:   | Podpis:              | Podpis:                                                                                   | Měřítko:         | Datum:               |  |        |
|   |                      |                                                                                           | <b>1:100</b>     | <b>2/2016</b>        |  |        |

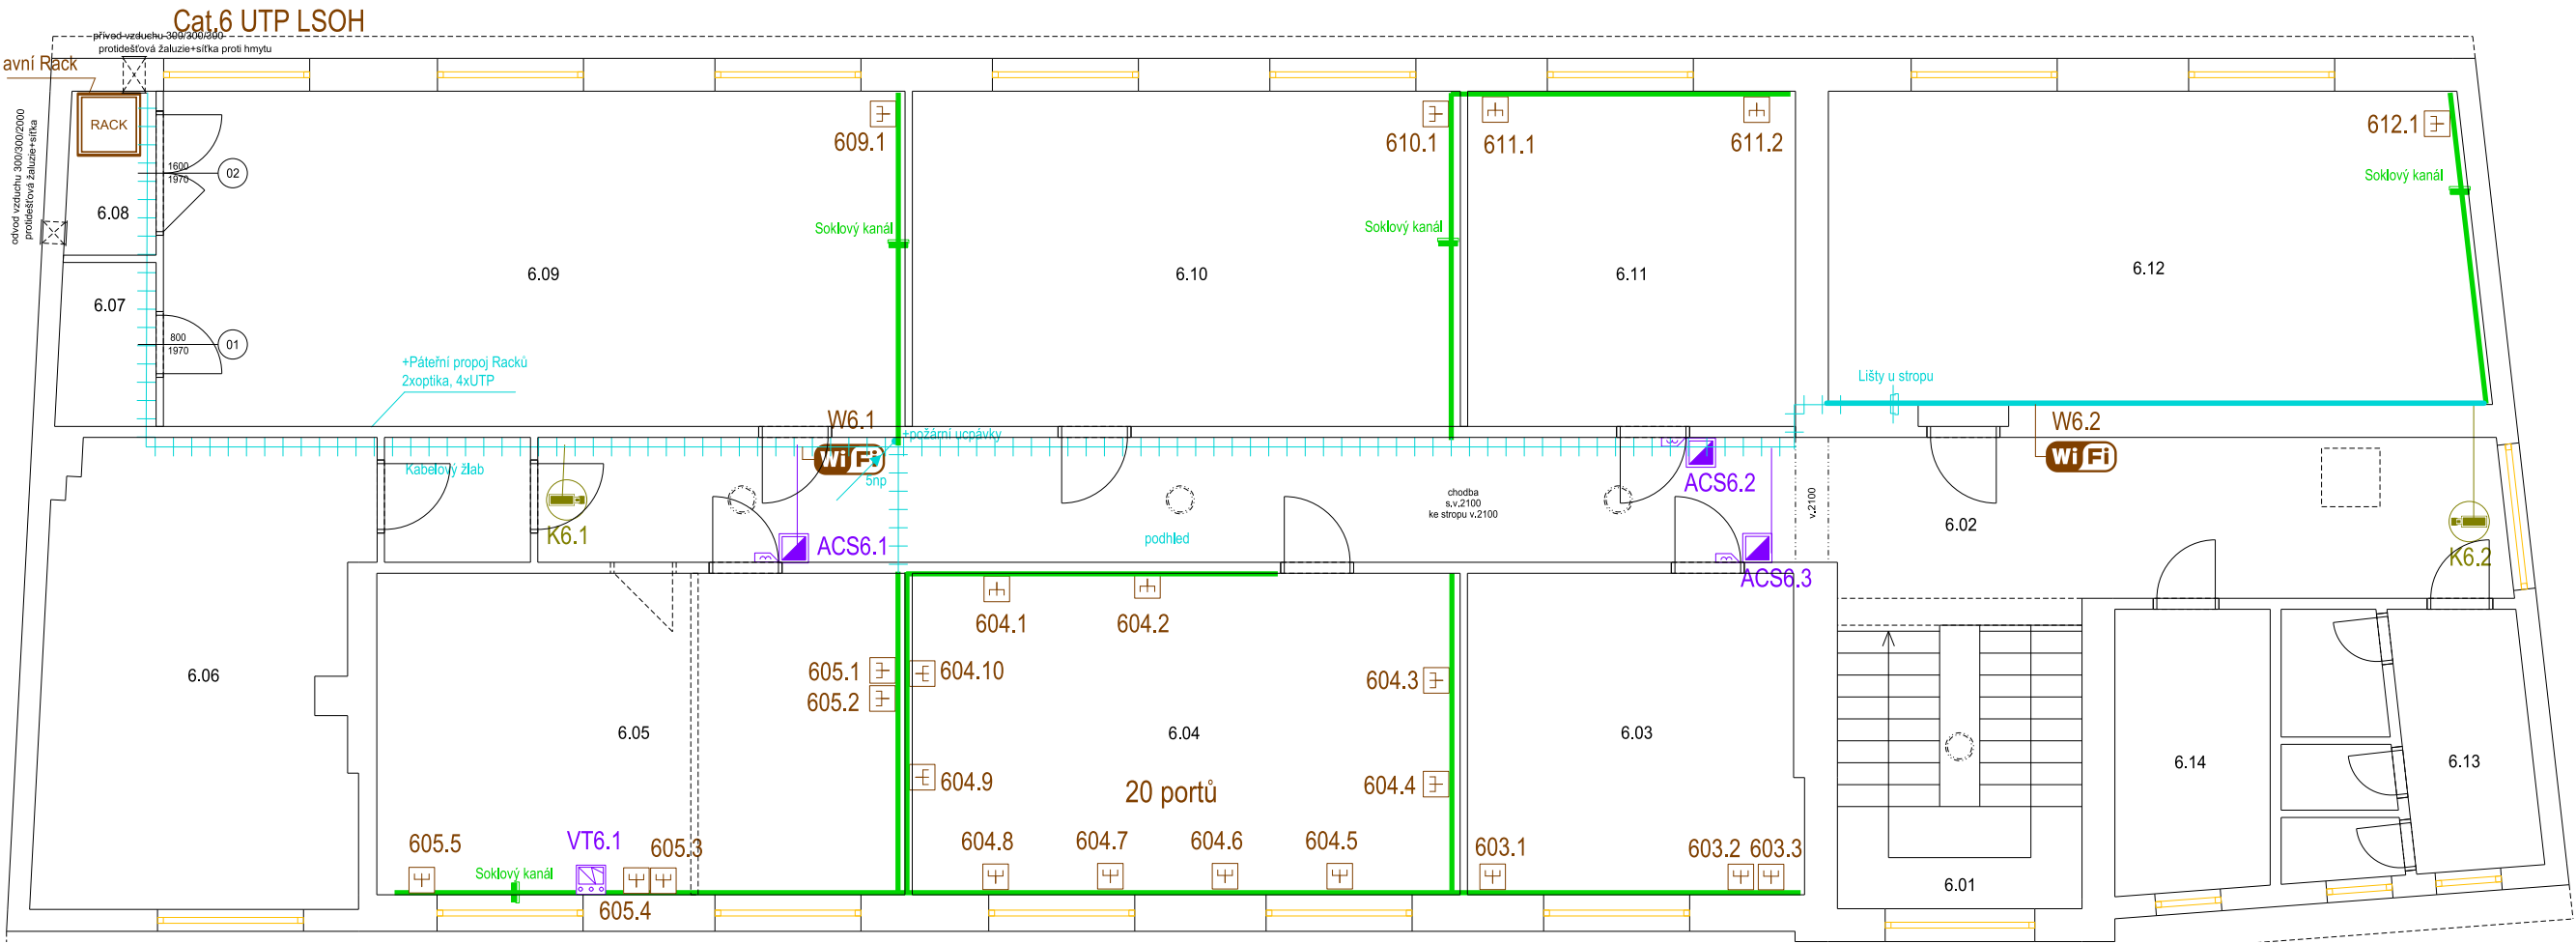

# LEGENDA ZNAČEK A ČAR

## STRUKTUROVANÁ KABELÁŽ (STK)

- DATOVÁ ZÁSUVKA 2xRJ45 CAT6
- DATOVÁ ZÁSUVKA 1xRJ45 CAT6
- STOJANOVÝ DATOVÝ ROZVADĚČ 45U

## KABELOVÉ TRASY

- PÁTEŘNÍ TRASY PRO SLAB. ROZVODY
- KABELOVÝ KANÁL SOKL
- KABELOVÝ KANÁL ELEKTROINSTALAČNÍ

## PŘÍSTUPOVÝ SYSTÉM (ACS)

- ČTEČKA ACS
- SERVER ACS
- TABLO DVT
- ZVONKOVÉ TABLO DVT

## KAMEROVÝ SYSTÉM (CCTV)

- IP KAMERA
- ZÁZNAMOVÉ ZAŘÍZENÍ CCTV
- VENKOVNÍ KAMERA

## LEGENDA MÍSTNOSTÍ:

| OZNAČENÍ                 | NÁZEV MÍSTNOSTI          | PLOCHA [m2] | strop                              |
|--------------------------|--------------------------|-------------|------------------------------------|
| 6.01                     | Schodiště                | 13          | kazetový minerál,podhled 600/600   |
| 6.02                     | Chodba                   | 51,8        | kazetový minerál,podhled 600/600   |
| 6.03                     | Kancelář IT              | 20,32       | oprava stávající omítky + malba ** |
| 6.04                     | Učebna PC                | 33,02       | ditto                              |
| 6.05                     | Kancelář-ekonomický úsek | 31,83       | ditto                              |
| 6.06                     | Plynová kotelna          | 31,01       | ditto                              |
| 6.07                     | Příruční sklad           | 2,99        | ditto                              |
| 6.08                     | Server                   | 2,71        | ditto                              |
| 6.09                     | Učebna                   | 46,58       | ditto                              |
| 6.10                     | Učebna                   | 34,43       | ditto                              |
| 6.11                     | Kancelář/Kabinet         | 20,6        | ditto                              |
| 6.12                     | Učebna                   | 38,33       | ditto                              |
| 6.13                     | WC                       | 11,82       | kazetový minerál,podhled 600/600   |
| 6.14                     | Archiv                   | 8,25        | oprava stávající omítky + malba ** |
| CELKOVÁ PLOCHA MÍSTNOSTÍ |                          | 346,69      |                                    |

Akce:

**Střední škola stravování a služeb Karlovy Vary**

Část:

Zpracovatel PD:

ICS-systemy s.r.o.  
■ Hory 106, 360 01 Karlovy Vary ■ www.ics-kv.cz ■

Investor:

**SSSaS Karlovy Vary**  
Adresa:  
**Ondřejská 56**  
**360 01 Karlovy Vary**

Autorizační razítko:

Místo stavby:

**Ondřejská 56, 360 01 Karlovy Vary**

Objekt:

Část:

**F.1.4.h.1**

Název výkresu:

**Půdorys 6.NP slaboproudé rozvody**

Stupeň:

**DPS**

Zodp. projektant:

**Jan Beran**

Projektant:

**Jan Dobranský**

Navrhl:

**Jan Beran**

Formát:

**2xA4**

Příloha:

**F.1.4.h.1-07**

Kopie:

Podpis:

Podpis:

Podpis:

Měřítko:

**1:100**

Datum:


 
**2/2016**

RACK1 m.6.08

|                                   |          |-----------------------------------|----------|-----------------------------------------------------------------------------------|-----------------------------------------------------------------------------------|
| 6,NP                              |          |                                                                                   | Patchpanel č.1<br>m.6.08<br>CAT.6 | kabel    |  |  |                                   | místnost | 603                                                                               | 603                                                                               | 603                                                                               | 603                                                                               | 603                                                                               | 603                                                                               | 604                                                                               | 604                                                                               | 604                                                                               | 604                                                                                | 604                                                                                 | 604                                                                                 | 604                                                                                 | 604                                                                                 | 604                                                                                 | 604                                                                                 | 604                                                                                 | 604                                                                                 | 604                                                                                 | 604                                                                                 | 604                                                                                 | 604                                                                                 | 604                                                                                 | 604 |
|                                   | port     | 1                                                                                 | 2                                                                                 |

|  | | | | | | | | | | | | | | | | | | | | | | | |
| Patchpanel č.2 m.6.08 CAT.6 | kabel |  |  |  |  |  |  |  |  |  |  |  |  |  |  |  |  |  |  |  |  |  |  |  |
| místnost | 604 | 604 | 605 | 605 | 605 | 605 | 605 | 605 | 605 | 605 | 605 | 605 | 609 | 609 | 610 | 610 | 611 | 611 | 611 | 611 | 612 | 612 |  |  |
| port | 1 | 2 | 3 | 4 | 5 | 6 | 7 | 8 | 9 | 10 | 11 | 12 | 13 | 14 | 15 | 16 | 17 | 18 | 19 | 20 | 21 | 22 | 23 | 24 |
|  | | | | | | | | | | | | | | | | | | | | | | | |
| 5,NP | | | | | | | | | | | | 4,NP | | | | | | | | | | | |
| Patchpanel č.3 m.6.08 CAT.6 | kabel |  |  |  |  |  |  |  |  |  |  |  |  |  |  |  |  |  |  |  |  |  |  |  |
| místnost | 504 | 504 | 504 | 504 | 505 | 505 | 505 | 505 | 506 | 506 | 507 | 507 | 507 | 507 | 508 | 508 | 511 | 511 | 512 | 512 | 404 | 404 | 404 | 404 |
| port | 1 | 2 | 3 | 4 | 5 | 6 | 7 | 8 | 9 | 10 | 11 | 12 | 13 | 14 | 15 | 16 | 17 | 18 | 19 | 20 | 21 | 22 | 23 | 24 |
|  | | | | | | | | | | | | | | | | | | | | | | | |
| Patchpanel č.4 m.6.08 CAT.6 | kabel |  |  |  |  |  |  |  |  |  |  |  |  |  |  |  |  |  |  |  |  |  |  |  |
| místnost | 404 | 404 | 404 | 404 | 404 | 404 | 404 | 404 | 405 | 405 | 405 | 405 | 406 | 406 | 407 | 407 | 409 | 409 | 512 | 512 |  |  |  |  |
| port | 1 | 2 | 3 | 4 | 5 | 6 | 7 | 8 | 9 | 10 | 11 | 12 | 13 | 14 | 15 | 16 | 17 | 18 | 19 | 20 | 21 | 22 | 23 | 24 |
|  | | | | | | | | | | | | | | | | | | | | | | | |
| 6,NP | | | | | | 5,NP | | | | | | 4,NP | | | | | |  | | | | | |
| Patchpanel č.5 m.6.08 WiFi a CCTV | kabel |  |  |  |  |  |  |  |  |  |  |  |  |  |  |  |  |  |  |  |  |  |  |  |
| místnost | 609 | 612 | 602 | 602 | 512 | 505 | 509 | 510 | 410 | 404 | 408 | 408 |  |  |  |  |  |  |  |  |  |  |  |  |
| port | 1 | 2 | 3 | 4 | 5 | 6 | 7 | 8 | 9 | 10 | 11 | 12 | 13 | 14 | 15 | 16 | 17 | 18 | 19 | 20 | 21 | 22 | 23 | 24 |

RACKOVÉ PROPOJE

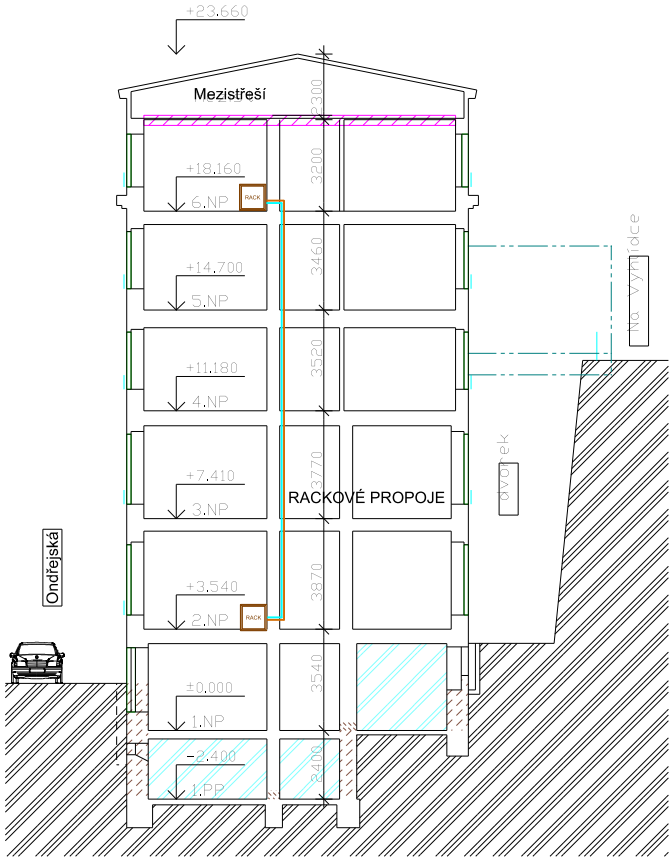

RACK2 m.2.07

|                                   |          |-----------------------------------|----------|-------------------------------------------------------------------------------------|-------------------------------------------------------------------------------------|
| 3.NP                              |          |                                                                                     |                                                                                     |                                                                                     |                                                                                     |                                                                                     |                                                                                     |                                                                                      |                                                                                       |                                                                                       |                                                                                       | 2.NP                                                                                  |                                                                                       |                                                                                       |                                                                                       |                                                                                       |                                                                                       |                                                                                       |                                                                                       |                                                                                       |                                                                                       |                                                                                       |                                                                                       |                                                                                       |                                                                                       |
| Patchpanel č.1<br>m.2.07<br>CAT.6 | kabel    |  |  |  |  |  |  |  |  |  |  |  |  |  |  |  |  |  |  |  |  |  |  |  |  |
|                                   | místnost | 304                                                                                 | 304                                                                                 | 304                                                                                 | 304                                                                                 | 306                                                                                 | 306                                                                                 | 307                                                                                  | 307                                                                                   | 308                                                                                   | 308                                                                                   | 309                                                                                   | 309                                                                                   | 310                                                                                   | 310                                                                                   | 204                                                                                   | 204                                                                                   | 204                                                                                   | 204                                                                                   | 204                                                                                   | 204                                                                                   | 204                                                                                   | 204                                                                                   | 204                                                                                   | 204                                                                                   |
|                                   | port     | 1                                                                                   | 2                                                                                   |

|                                   |          |-----------------------------------|----------|-------------------------------------------------------------------------------------|-------------------------------------------------------------------------------------|-------------------------------------------------------------------------------------|-------------------------------------------------------------------------------------|-------------------------------------------------------------------------------------|-------------------------------------------------------------------------------------|--------------------------------------------------------------------------------------|---------------------------------------------------------------------------------------|---------------------------------------------------------------------------------------|---------------------------------------------------------------------------------------|---------------------------------------------------------------------------------------|---------------------------------------------------------------------------------------|---------------------------------------------------------------------------------------|---------------------------------------------------------------------------------------|---------------------------------------------------------------------------------------|---------------------------------------------------------------------------------------|---------------------------------------------------------------------------------------|---------------------------------------------------------------------------------------|---------------------------------------------------------------------------------------|---------------------------------------------------------------------------------------|---------------------------------------------------------------------------------------|---------------------------------------------------------------------------------------|---------------------------------------------------------------------------------------|---------------------------------------------------------------------------------------|
| Patchpanel č.2<br>m.2.07<br>CAT.6 | kabel    |  |  |  |  |  |  |  |  |  |  |  |  |  |  |  |  |  |  |  |  |  |  |  |  |
|                                   | místnost | 204                                                                                 | 204                                                                                 | 204                                                                                 | 204                                                                                 | 204                                                                                 | 204                                                                                 | 204                                                                                  | 204                                                                                   | 204                                                                                   | 204                                                                                   | 204                                                                                   | 204                                                                                   | 204                                                                                   | 204                                                                                   | 204                                                                                   | 204                                                                                   | 203                                                                                   | 203                                                                                   | 202                                                                                   | 202                                                                                   | 209                                                                                   | 209                                                                                   | 211                                                                                   | 211                                                                                   |
|                                   | port     | 1                                                                                   | 2                                                                                   |

|                                         |          |-----------------------------------------|----------|-------------------------------------------------------------------------------------|-------------------------------------------------------------------------------------|-------------------------------------------------------------------------------------|-------------------------------------------------------------------------------------|-------------------------------------------------------------------------------------|-------------------------------------------------------------------------------------|--------------------------------------------------------------------------------------|---------------------------------------------------------------------------------------|---------------------------------------------------------------------------------------|---------------------------------------------------------------------------------------|---------------------------------------------------------------------------------------|---------------------------------------------------------------------------------------|---------------------------------------------------------------------------------------|---------------------------------------------------------------------------------------|---------------------------------------------------------------------------------------|---------------------------------------------------------------------------------------|---------------------------------------------------------------------------------------|---------------------------------------------------------------------------------------|---------------------------------------------------------------------------------------|---------------------------------------------------------------------------------------|---------------------------------------------------------------------------------------|---------------------------------------------------------------------------------------|---------------------------------------------------------------------------------------|---------------------------------------------------------------------------------------|
| 1.NP                                    |          |                                                                                     |                                                                                     |                                                                                     |                                                                                     | WiFi a CCTV                                                                         |                                                                                     |                                                                                      |                                                                                       |                                                                                       |                                                                                       |                                                                                       |                                                                                       |                                                                                       |                                                                                       |                                                                                       |                                                                                       |                                                                                       |                                                                                       |                                                                                       |                                                                                       |                                                                                       |                                                                                       |                                                                                       |                                                                                       |
| Patchpanel č.3<br>m.2.07<br>CCTV a WIFI | kabel    |  |  |  |  |  |  |  |  |  |  |  |  |  |  |  |  |  |  |  |  |  |  |  |  |
|                                         | místnost | 101                                                                                 | 101                                                                                 | 102                                                                                 | 102                                                                                 | 305                                                                                 | 305                                                                                 | 208                                                                                  | 208                                                                                   | 305                                                                                   | 305                                                                                   | 208                                                                                   | 208                                                                                   | 101                                                                                   | 120                                                                                   | 120                                                                                   | 122                                                                                   | 123                                                                                   | 113                                                                                   | 112                                                                                   | 111                                                                                   | 110                                                                                   | 109                                                                                   |                                                                                       |                                                                                       |
|                                         | port     | 1                                                                                   | 2                                                                                   |

Akce:

**Střední škola stravování a služeb Karlovy Vary**

Část:

Zpracovatel PD:

**ICS-systémy s.r.o.**  
■ Hory 106, 360 01 Karlovy Vary ■ [www.ics-kv.cz](http://www.ics-kv.cz) ■

Investor:

**SSSaS Karlovy Vary**

Adresa:

**Ondřejská 56  
360 01 Karlovy Vary**

Autorizační razítko:

Místo stavby:

**Ondřejská 56, 360 01 Karlovy Vary**

Objekt:

Část:

**F.1.4.h.1**

Název výkresu:

**Blokové schéma**

Stupeň:

**DPS**

Zodp. projektant:

**Jan Beran**

Projektant:

**Jan Dobranský**

Navrhl:

**Jan Beran**

Formát:

**2xA4**

Příloha:

**F.1.4.h.1-08**

Kopie:

Podpis:

Podpis:

Podpis:

Měřítko:

Datum:

**4/2016**