

OSTROVSKÁ TEPLÁRENSKÁ, a. s.
Mořičovská 1210, Ostrov 363 01

DPT projekty Ostrov spol. s r. o.
Ing. Jan Dušek
Klínovecká 1407
Ostrov
363 01

Vaše e-mail / ze dne
/3. 3. 2025

Naše značka
250304/Pav/ ISY

Vyřizuje / linka
Pavelek/302

Místo odeslání / datum
Ostrov /4. 3. 2025

Věc: Souhlas se stavbou. Rozšíření parkovací kapacity pro RZP vozidlo v Ostrově.

Dobrý den,

k Vaší žádosti o souhlas se stavbou - „Rozšíření parkovací kapacity pro RZP vozidlo v Ostrově“
sdělujeme následující:

1. S technickým řešením souhlasíme, přípojka ale není naše.
2. V zájmovém území se nacházejí inženýrské sítě a podzemní zařízení **v majetku města Ostrov**, které má v nájmu Ostrovská teplárenská, a. s.
3. V přílohách e-mailu zasílám zakreslení přípojky.
4. Vyjádření platí 12 měsíců od data vystavení.

S pozdravem

Ivan Pavelek
člen představenstva



Ostrovská teplárenská, a.s.

Mořičovská 1210 (5)

363 38 Ostrov

IČO: 49790498, DIČ: CZ49790498

tel.: 353 610 342



TOMANDLOVÁ Jitka – GEODETICKÉ PRÁCE

Ing. Jitka Tomandlová, Majakovského 24, 360 05 Karlovy Vary
IČO: 49753088, DIČ: CZ6662010509, tel.: 353449064, GSM: 777284437
E-mail: jitkatomandlova@seznam.cz
Bankovní spojení: ČSOB pobočka Karlovy Vary č.ú.100555492/0300
Položka seznamu ČÚZK: 1624/1996
Držitel certifikátu: ČSN EN ISO 9001:2001, ČSN EN ISO 14001:2005

TECHNICKÁ ZPRÁVA

Akce: OSTROV – stavba IZS – přípojka horkovodu.

Zaměření skutečného provedení přípojky horkovodu.

Číslo zakázky: 206/2016

Geoportál KVK – číslo aktualizace: 2960

Polohové připojení:

- připojovací body: ---
- způsob připojení: GNSS
- třída přesnosti: 3
- souřadný systém: S-JTSK

Výškové připojení:

- připojovací body: ---
- způsob připojení: GNSS
- třída přesnosti: 3
- výškový systém: Bpv

Podrobné měření:

- způsob měření: přesná tachymetrie
- presnost měření: $M_{xy}=0.02m$, $M_z=0.02m$

Použitý přístroj:

Trimble R6

Vyhodnocení:

Technická zpráva
Seznam souřadnic a výšek
Situace 1:250

HORKOVOD BYL ZAMĚŘEN V ODKRYTÉM VÝKOPU PŘED ZÁHOZEM!!!

Zpracoval: 10.1.2017

Ing. Jitka Tomandlová



TOMANDLOVÁ Jitka – GEODETICKÉ PRÁCE

Ing. Jitka Tomandlová, Majakovského 24, 360 05 Karlovy Vary

IČO: 49753088, DIČ: CZ6662010509, tel.: 353449064, GSM: 777284437

E-mail: jitkatomandlova@seznam.cz

Bankovní spojení: ČSOB pobočka Karlovy Vary č.ú.100555492/0300

Položka seznamu ČÚZK: 1624/1 996

Držitel certifikátu: ČSN EN ISO 9001:2001, ČSN EN ISO 14001:2005

SEZNAM SOUŘADNIC BODŮ

Akce: OSTROV – IZS – přípojka horkovodu.

Zaměření skutečného provedení přípojky horkovodu.

Číslo zakázky: 206/2016

Geoportál KVK – číslo aktualizace: 2960

Souřadnicový systém: S-JTSK

Výškový systém: Bpv

Číslo bodu	Y	X	Z	TP	Poznámka
410296000001	843248.90	1002679.18	421.98	3	spojka
410296000002	843249.39	1002679.48	422.00	3	spojka
410296000003	843248.91	1002678.14	422.02	3	spojka
410296000004	843248.40	1002677.99	422.01	3	spojka
410296000005	843248.68	1002678.61	421.97	3	odbočka
410296000006	843249.16	1002678.82	421.98	3	odbočka
410296000007	843249.28	1002678.82	422.12	3	koleno
410296000008	843249.33	1002678.68	422.22	3	koleno
410296000009	843248.79	1002678.62	422.12	3	koleno
410296000010	843248.83	1002678.46	422.22	3	koleno
410296000011	843249.15	1002678.06	422.25	3	spojka
410296000012	843248.62	1002677.95	422.25	3	spojka
410296000013	843248.43	1002677.39	422.28	3	koleno
410296000014	843248.52	1002677.23	422.26	3	koleno
410296000015	843248.96	1002677.61	422.24	3	koleno
410296000016	843249.04	1002677.47	422.25	3	koleno
410296000017	843249.56	1002676.83	422.29	3	spojka
410296000018	843249.76	1002677.17	422.26	3	spojka
410296000019	843250.23	1002676.96	422.62	3	ventil
410296000020	843250.40	1002676.89	422.70	3	ventil
410296000021	843250.57	1002676.82	422.60	3	ventil
410296000022	843250.08	1002676.61	422.65	3	ventil
410296000023	843250.26	1002676.54	422.68	3	ventil
410296000024	843250.43	1002676.46	422.61	3	ventil
410296000025	843251.02	1002676.24	422.27	3	spojka
410296000026	843251.11	1002676.60	422.27	3	spojka
410296000027	843258.98	1002672.99	422.13	3	spojka
410296000028	843258.81	1002673.37	422.16	3	spojka



TOMANDLOVÁ Jitka – GEODETICKÉ PRÁCE

Ing. Jitka Tomandlová, Majakovského 24, 360 05 Karlovy Vary

IČO: 49753088, DIČ: CZ6662010509, tel.: 353449064, GSM: 777284437

E-mail: jitkatomandlova@seznam.cz

Bankovní spojení: ČSOB pobočka Karlovy Vary č.ú.100555492/0300

Položka seznamu ČÚZK: 1624/1 996

Držitel certifikátu: ČSN EN ISO 9001:2001, ČSN EN ISO 14001:2005

Souřadnicový systém: S-JTSK

Výškový systém: Bpv

Číslo bodu	Y	X	Z	TP	Poznámka
410296000029	843270.11	1002668.52	421.89	3	spojka
410296000030	843269.92	1002668.93	421.87	3	spojka
410296000031	843281.33	1002664.15	421.74	3	spojka
410296000032	843281.14	1002664.60	421.74	3	spojka
410296000033	843292.56	1002660.12	421.73	3	spojka
410296000034	843292.37	1002660.53	421.74	3	spojka
410296000035	843299.63	1002658.29	422.19	3	chránička
410296000036	843299.72	1002658.24	422.18	3	chránička
410296000037	843299.26	1002657.32	422.17	3	chránička
410296000038	843299.38	1002657.29	422.16	3	chránička
410296000039	843303.88	1002655.88	421.64	3	spojka
410296000040	843303.65	1002656.24	421.62	3	spojka
410296000041	843312.18	1002653.69	422.46	3	kabel
410296000042	843312.32	1002653.57	422.44	3	chránička
410296000043	843313.08	1002652.00	422.44	3	chránička
410296000044	843312.89	1002652.06	422.50	3	kabel
410296000045	843314.95	1002651.44	421.68	3	spojka
410296000046	843314.77	1002651.85	421.69	3	spojka
410296000047	843326.01	1002647.44	421.60	3	spojka
410296000048	843326.14	1002647.06	421.58	3	spojka
410296000049	843326.76	1002647.17	421.57	3	koleno
410296000050	843326.93	1002647.24	421.56	3	koleno
410296000051	843326.96	1002646.72	421.55	3	koleno
410296000052	843327.11	1002646.82	421.53	3	koleno
410296000053	843327.43	1002647.61	421.55	3	spojka
410296000054	843327.25	1002648.07	421.56	3	spojka
410296000055	843328.89	1002651.49	421.52	3	spojka
410296000056	843328.72	1002651.94	421.54	3	spojka
410296000057	843333.07	1002662.77	421.44	3	spojka
410296000058	843332.82	1002663.20	421.43	3	spojka
410296000059	843333.38	1002663.55	421.40	3	koleno
410296000060	843333.51	1002663.66	421.40	3	koleno
410296000061	843333.12	1002664.00	421.40	3	koleno
410296000062	843333.30	1002664.11	421.43	3	koleno
410296000063	843334.13	1002663.81	421.39	3	spojka
410296000064	843334.33	1002663.36	421.39	3	spojka
410296000065	843340.82	1002662.09	421.44	3	chránička
410296000066	843340.59	1002660.97	421.46	3	chránička
410296000067	843346.87	1002658.83	421.26	3	kabel



TOMANDLOVÁ Jitka –GEODETICKÉ PRÁCE

Ing. Jitka Tomandlová, Majakovského 24, 360 05 Karlovy Vary

IČO: 49753088, DIČ: CZ6662010509, tel.: 353449064, GSM: 777284437

E-mail: jitkatomandlova@seznam.cz

Bankovní spojení: ČSOB pobočka Karlovy Vary č.ú.100555492/0300

Položka seznamu ČÚZK: 1624/1 996

Držitel certifikátu: ČSN EN ISO 9001:2001, ČSN EN ISO 14001:2005

Souřadnicový systém: S-JTSK

Výškový systém: Bpv

Číslo bodu	Y	X	Z	TP	Poznámka
410296000068	843346.95	1002658.83	421.25	3	kabel
410296000069	843347.10	1002658.77	421.25	3	kabel
410296000070	843347.31	1002658.72	421.24	3	kabel
410296000071	843347.42	1002658.69	421.41	3	3x kabel
410296000072	843347.48	1002658.66	421.42	3	3x kabel
410296000073	843347.56	1002658.62	421.35	3	chránička
410296000074	843348.89	1002658.05	421.06	3	kabel
410296000075	843348.94	1002658.03	421.07	3	kabel
410296000076	843349.00	1002657.99	421.09	3	kabel
410296000077	843350.63	1002657.48	420.93	3	kabel
410296000078	843350.68	1002657.48	420.95	3	kabel
410296000079	843351.05	1002658.52	420.95	3	kabel
410296000080	843351.00	1002658.53	420.93	3	kabel
410296000081	843349.32	1002659.23	421.04	3	kabel
410296000082	843349.37	1002659.20	421.03	3	kabel
410296000083	843349.41	1002659.18	421.03	3	kabel
410296000084	843349.89	1002658.95	420.72	3	kabel
410296000085	843349.51	1002657.90	420.78	3	kabel
410296000086	843347.76	1002659.68	421.32	3	3x kabel
410296000087	843347.82	1002659.70	421.34	3	3x kabel
410296000088	843347.68	1002659.69	421.17	3	kabel
410296000089	843347.45	1002659.76	421.20	3	kabel
410296000090	843347.41	1002659.81	421.23	3	kabel
410296000091	843347.24	1002659.91	421.23	3	kabel
410296000092	843355.13	1002656.50	420.89	3	ocelová chránička
410296000093	843354.98	1002656.18	420.88	3	ocelová chránička
410296000094	843355.24	1002656.65	420.98	3	ocelová chránička
410296000095	843355.25	1002656.78	421.02	3	plastová chránička
410296000096	843355.30	1002656.90	421.08	3	plastová chránička
410296000099	843366.18	1002651.72	420.79	3	ocelová chránička
410296000100	843366.34	1002652.02	420.77	3	ocelová chránička
410296000101	843366.39	1002652.24	420.81	3	plastová chránička
410296000102	843366.40	1002652.38	420.86	3	plastová chránička
410296000103	843366.45	1002652.52	420.90	3	plastová chránička
410296000104	843368.16	1002650.91	420.74	3	spojka
410296000105	843367.98	1002651.37	420.71	3	spojka
410296000106	843370.03	1002648.91	420.53	3	3x kabel
410296000107	843370.70	1002650.43	420.34	3	3x kabel
410296000108	843379.00	1002646.84	420.70	3	spojka



TOMANDLOVÁ Jitka –GEODETICKÉ PRÁCE

Ing. Jitka Tomandlová, Majakovského 24, 360 05 Karlovy Vary

IČO: 49753088, DIČ: CZ6662010509, tel.: 353449064, GSM: 777284437

E-mail: jitkatomandlova@seznam.cz

Bankovní spojení: ČSOB pobočka Karlovy Vary č.ú.100555492/0300

Položka seznamu ČÚZK: 1624/1 996

Držitel certifikátu: ČSN EN ISO 9001:2001, ČSN EN ISO 14001:2005

Souřadnicový systém: S-JTSK

Výškový systém: Bpv

Číslo bodu	Y	X	Z	TP	Poznámka
410296000109	843379.18	1002646.42	420.67	3	spojka
410296000110	843384.91	1002644.35	420.69	3	spojka
410296000111	843385.06	1002643.92	420.65	3	spojka
410296000112	843385.71	1002644.07	420.66	3	koleno
410296000113	843385.87	1002644.15	420.67	3	koleno
410296000114	843385.89	1002643.61	420.63	3	koleno
410296000115	843386.07	1002643.68	420.63	3	koleno
410296000116	843386.39	1002644.44	420.65	3	spojka
410296000117	843386.20	1002644.90	420.69	3	spojka
410296000118	843387.07	1002646.23	420.67	3	spojka
410296000119	843386.85	1002646.56	420.69	3	spojka
410296000120	843387.30	1002647.74	420.69	3	spojka
410296000121	843387.53	1002647.26	420.69	3	spojka
410296000122	843387.32	1002646.72	420.66	3	odbočka
410296000123	843387.09	1002647.12	420.68	3	odbočka
410296000124	843387.23	1002647.09	420.80	3	koleno
410296000125	843387.32	1002647.10	420.88	3	koleno
410296000126	843387.44	1002646.67	420.77	3	koleno
410296000127	843387.53	1002646.71	420.84	3	koleno
410296000128	843387.79	1002647.31	420.87	3	spojka
410296000129	843387.56	1002647.72	420.87	3	spojka
410296000130	843388.08	1002648.00	420.85	3	koleno
410296000131	843388.17	1002648.03	420.85	3	koleno
410296000132	843387.83	1002648.41	420.85	3	koleno
410296000133	843387.93	1002648.45	420.85	3	koleno
410296000134	843389.10	1002647.69	420.89	3	spojka
410296000135	843388.80	1002648.14	420.88	3	spojka
410296000136	843389.52	1002647.81	421.30	3	ventil
410296000137	843389.73	1002647.41	421.30	3	ventil
410296000138	843390.26	1002647.56	420.88	3	spojka
410296000139	843390.49	1002647.12	420.87	3	spojka
410296000140	843400.93	1002643.19	420.81	3	spojka
410296000141	843401.06	1002642.81	420.79	3	spojka
410296000142	843401.79	1002642.87	420.80	3	koleno
410296000143	843401.86	1002642.90	420.80	3	koleno
410296000144	843401.99	1002642.54	420.80	3	koleno
410296000145	843401.90	1002642.49	420.79	3	koleno
410296000146	843402.33	1002643.34	420.83	3	spojka
410296000147	843402.24	1002643.77	420.83	3	spojka



TOMANDLOVÁ Jitka –GEODETICKÉ PRÁCE

Ing. Jitka Tomandlová, Majakovského 24, 360 05 Karlovy Vary

IČO: 49753088, DIČ: CZ6662010509, tel.: 353449064, GSM: 777284437

E-mail: jitkatomandlova@seznam.cz

Bankovní spojení: ČSOB pobočka Karlovy Vary č.ú.100555492/0300

Položka seznamu ČÚZK: 1624/1 996

Držitel certifikátu: ČSN EN ISO 9001:2001, ČSN EN ISO 14001:2005

Souřadnicový systém: S-JTSK

Výškový systém: Bpv

Číslo bodu	Y	X	Z	TP	Poznámka
410296000148	843392.04	1002658.46	420.60	3	spojka
410296000149	843391.81	1002658.88	420.56	3	spojka
410296000150	843393.99	1002662.92	420.36	3	kabel
410296000151	843393.42	1002663.19	420.32	3	kabel
410296000152	843396.46	1002669.63	420.40	3	spojka
410296000153	843396.28	1002670.00	420.39	3	spojka
410296000154	843400.87	1002680.83	420.25	3	spojka
410296000155	843400.69	1002681.23	420.21	3	spojka
410296000156	843402.62	1002685.26	420.24	3	spojka
410296000157	843402.41	1002685.70	420.24	3	spojka
410296000158	843403.08	1002686.43	420.23	3	spojka
410296000159	843402.84	1002686.76	420.22	3	spojka
410296000160	843402.64	1002686.25	420.22	3	odbočka
410296000161	843402.85	1002685.84	420.22	3	odbočka
410296000162	843402.97	1002685.80	420.38	3	koleno
410296000163	843403.06	1002685.75	420.40	3	koleno
410296000164	843402.76	1002686.20	420.39	3	koleno
410296000165	843402.85	1002686.16	420.42	3	koleno
410296000166	843403.51	1002685.86	420.42	3	spojka
410296000167	843403.78	1002685.47	420.41	3	spojka
410296000168	843405.00	1002685.34	420.41	3	spojka, zakončení
410296000169	843405.19	1002684.90	420.39	3	spojka, zakončení
410296000170	843404.47	1002685.20	420.82	3	ventil
410296000171	843404.30	1002685.61	420.83	3	ventil
410296000172	843403.28	1002686.93	420.19	3	redukce
410296000173	843403.07	1002687.32	420.17	3	redukce
410296000174	843403.63	1002687.80	420.16	3	spojka
410296000175	843403.44	1002688.18	420.16	3	spojka
410296000176	843408.10	1002698.98	419.80	3	spojka
410296000177	843407.90	1002699.34	419.81	3	spojka
410296000178	843411.65	1002709.02	419.64	3	spojka
410296000179	843412.03	1002709.17	419.65	3	spojka
410296000180	843415.95	1002720.18	419.37	3	spojka
410296000181	843416.33	1002720.34	419.37	3	spojka
410296000182	843420.40	1002731.40	419.10	3	spojka
410296000183	843420.77	1002731.55	419.14	3	spojka
410296000184	843421.12	1002732.36	419.11	3	koleno
410296000185	843421.08	1002732.49	419.11	3	koleno
410296000186	843420.73	1002732.22	419.03	3	koleno



TOMANDLOVÁ Jitka –GEODETICKÉ PRÁCE

Ing. Jitka Tomandlová, Majakovského 24, 360 05 Karlovy Vary

IČO: 49753088, DIČ: CZ6662010509, tel.: 353449064, GSM: 777284437

E-mail: jitkatomandlova@seznam.cz

Bankovní spojení: ČSOB pobočka Karlovy Vary č.ú.100555492/0300

Položka seznamu ČÚZK: 1624/1 996

Držitel certifikátu: ČSN EN ISO 9001:2001, ČSN EN ISO 14001:2005

Souřadnicový systém: S-JTSK

Výškový systém: Bpv

Číslo bodu	Y	X	Z	TP	Poznámka
410296000187	843420.68	1002732.34	419.03	3	koleno
410296000188	843420.19	1002732.85	419.08	3	spojka
410296000189	843419.81	1002732.67	419.04	3	spojka
410296000190	843412.94	1002735.88	419.09	3	spojka
410296000191	843412.59	1002735.73	419.10	3	spojka
410296000192	843412.38	1002737.17	419.09	3	spojka
410296000193	843412.69	1002737.13	419.10	3	spojka
410296000194	843413.25	1002738.45	419.16	3	spojka, zakončení
410296000195	843412.94	1002738.58	419.14	3	spojka, zakončení
410296000196	843412.99	1002737.88	419.53	3	ventil
410296000197	843412.91	1002737.76	419.54	3	ventil
410296000198	843412.87	1002737.58	419.52	3	ventil
410296000199	843412.57	1002737.71	419.52	3	ventil
410296000200	843412.63	1002737.85	419.54	3	ventil
410296000201	843412.70	1002738.04	419.52	3	ventil
410296000202	843411.94	1002736.09	419.08	3	koleno
410296000203	843411.97	1002736.00	419.08	3	koleno
410296000204	843412.33	1002736.24	419.08	3	koleno
410296000205	843412.35	1002736.13	419.09	3	koleno
410296000206	843404.56	1002649.11	420.88	3	spojka
410296000207	843404.76	1002649.57	420.89	3	zakončení
410296000208	843404.78	1002648.95	420.88	5	spojka
410296000209	843405.00	1002649.42	420.88	5	zakončení
410296000210	843345.65	1002659.42	421.17	5	spojka
410296000211	843345.44	1002659.87	421.17	5	spojka

Zpracoval: 10.1.2017

Ing. Jitka Tomandlová



DPT projekty Ostrov spol. s r. o.
Klínovecká 1407, 363 01 Ostrov

Ostrovská teplárenská a.s
K rukám pana Pavelka

Mořičovská 1210
363 38 Ostrov

VYŘIZUJE / LINKA
Dušek Jan Ing. /

OSTROV
03.03.2025

Věc : Rozšíření parkovací kapacity pro RZP vozidlo v Ostrově

Vážený pane Pavelku

V zastoupení přímého investora stavby - Zdravotnické záchranné služby Karlovarského kraje- Vám zasílám Dokumentaci stavby – vybranou část a dovolím si Vás požádat o :

- Oficiální zákres Vašich inženýrských sítí
- Souhlas se stavbou. Vzhledem k nemožnosti překládky horkovodní přípojky (vzhledem k množství inženýrských sítí) jsme nakonec zvolili řešení, kdy zůstane stávající horkovodní přípojka pod základovou deskou – viz výkres základů

S pozdravem

Ing. Jan
Dušek

Digitálně
podepsal Ing. Jan
Dušek
Datum: 2025.03.03
13:45:05 +01'00'

ing. Jan Dušek
jednatel společnosti
dusek@dpto.cz
602 403 083

INŽENÝRSKÉ SÍTĚ STÁVAJÍCÍ


- JEDNOTNÁ KANALIZACE
- SPLAŠKOVÁ KANALIZACE
- DEŠŤOVÁ KANALIZACE
- VODOVOD
- SDĚLOVACÍ KABEL
- KABEL NN
- KABEL A LAMPY VO
- TEPLOVOD

INŽENÝRSKÉ SÍTĚ NOVÉ

- KABEL ELEKTRO
- DEŠŤOVÁ KANALIZACE NOVÁ
- LINIOVÉ ODVODNĚNÍ

LEGENDA PLOCH

- ROZŠÍŘENÍ PLOCHY - BETONOVÁ DLAŽBA
- ROZŠÍŘENÍ BUDOVY ZS
- STÁVAJÍCÍ ASFALTOVÁ KOMUNIKACE
- STÁVAJÍCÍ PARKOVACÍ STÁNÍ - BETONOVÁ DLAŽBA
- STÁVAJÍCÍ CHODNÍK - BETONOVÁ DLAŽBA
- STÁVAJÍCÍ BETONOVÁ DLAŽBA - DESKY
- STÁVAJÍCÍ RELIÉFNÍ DLAŽBA
- STÁVAJÍCÍ BUDOVA ZS
- ZELENĚ
- STÁVAJÍCÍ OPLOČENÍ
- NOVÉ OPLOČENÍ

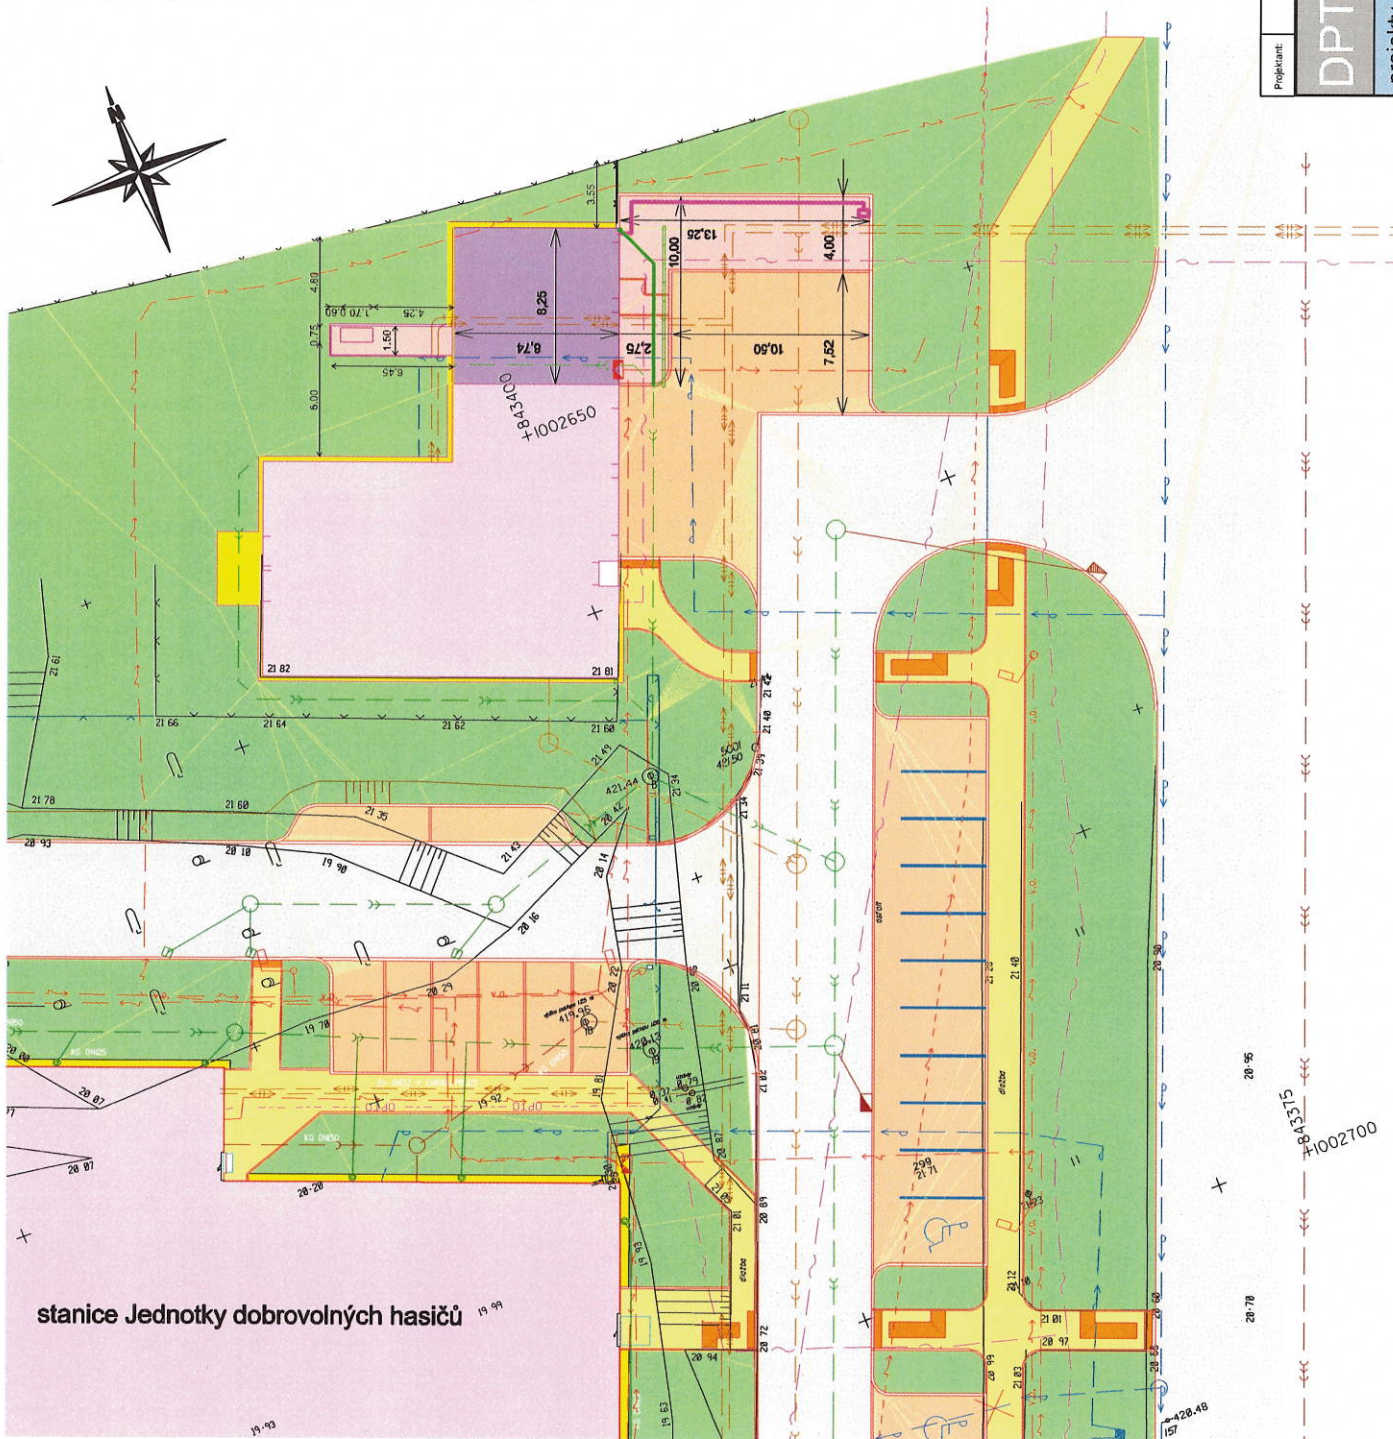

Projektant:	Ing. Jana Kuráňová	Vedoucí zakázky:	Ing. Jan Dušek
DPT	Objednatel:	Zdravotnická záchranná služba Karlovarského kraje	Závazná č.: 2024/23
			Měřítko: 1:200
			Formát: A3/2
			C2