


PO CELE PLOŠE SÁDROKARTON. PODHLED

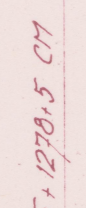


POZNÁMKY:


[illegible]

SKLADBY PODLAHY "B+C" :


MARMOLEUM S PROVEDENÍM BEZ STÁTY!

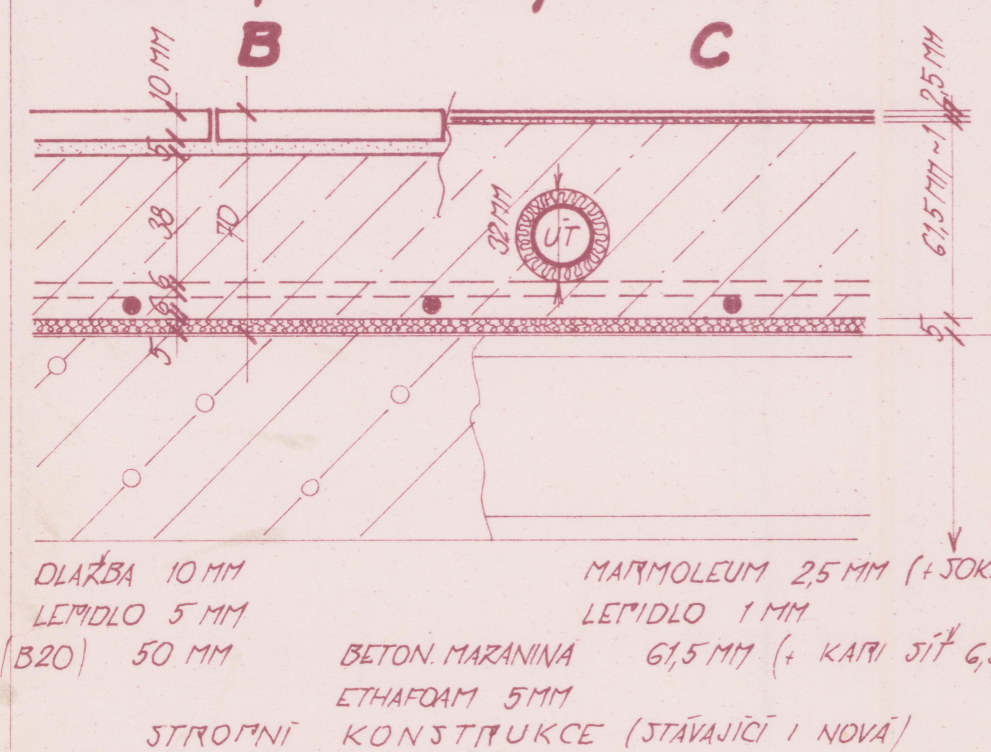



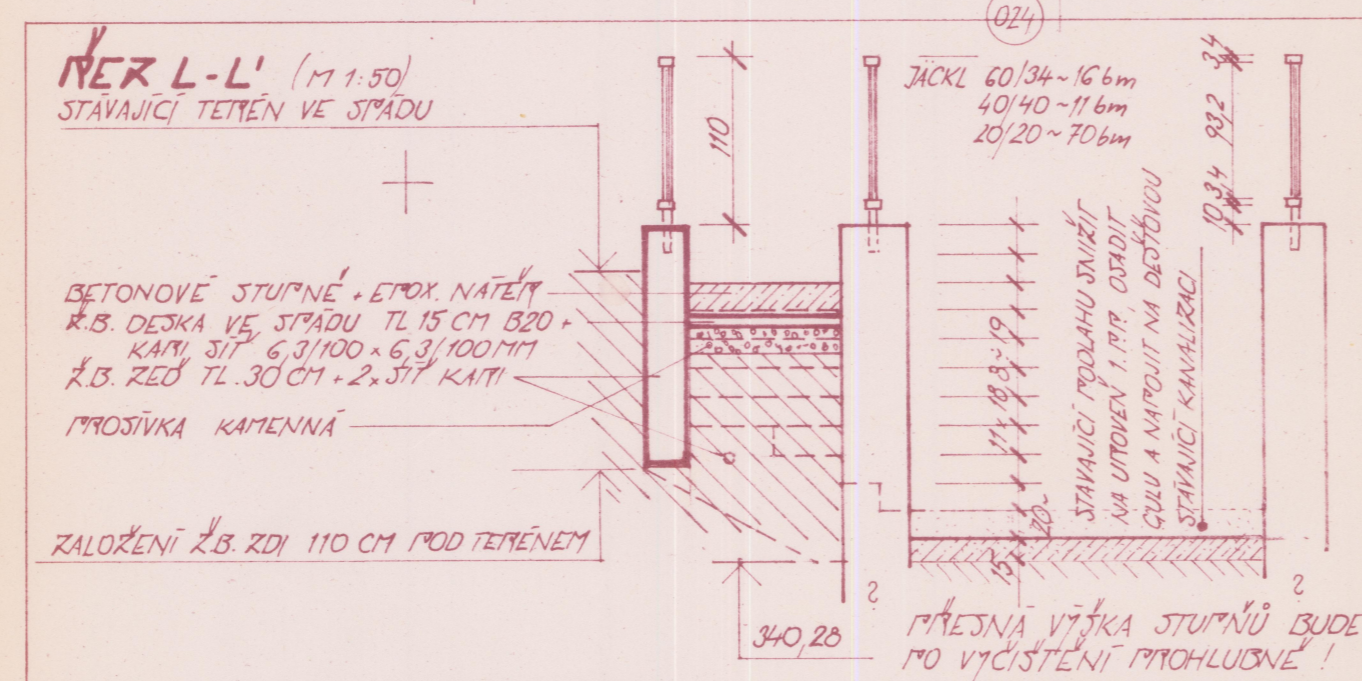

(PŘED VÝROBOU ZAMĚŘIT) OSAZENO PLASTOVÝMI OTVOROVÝMI PRVKY DLE BAV-STAVU

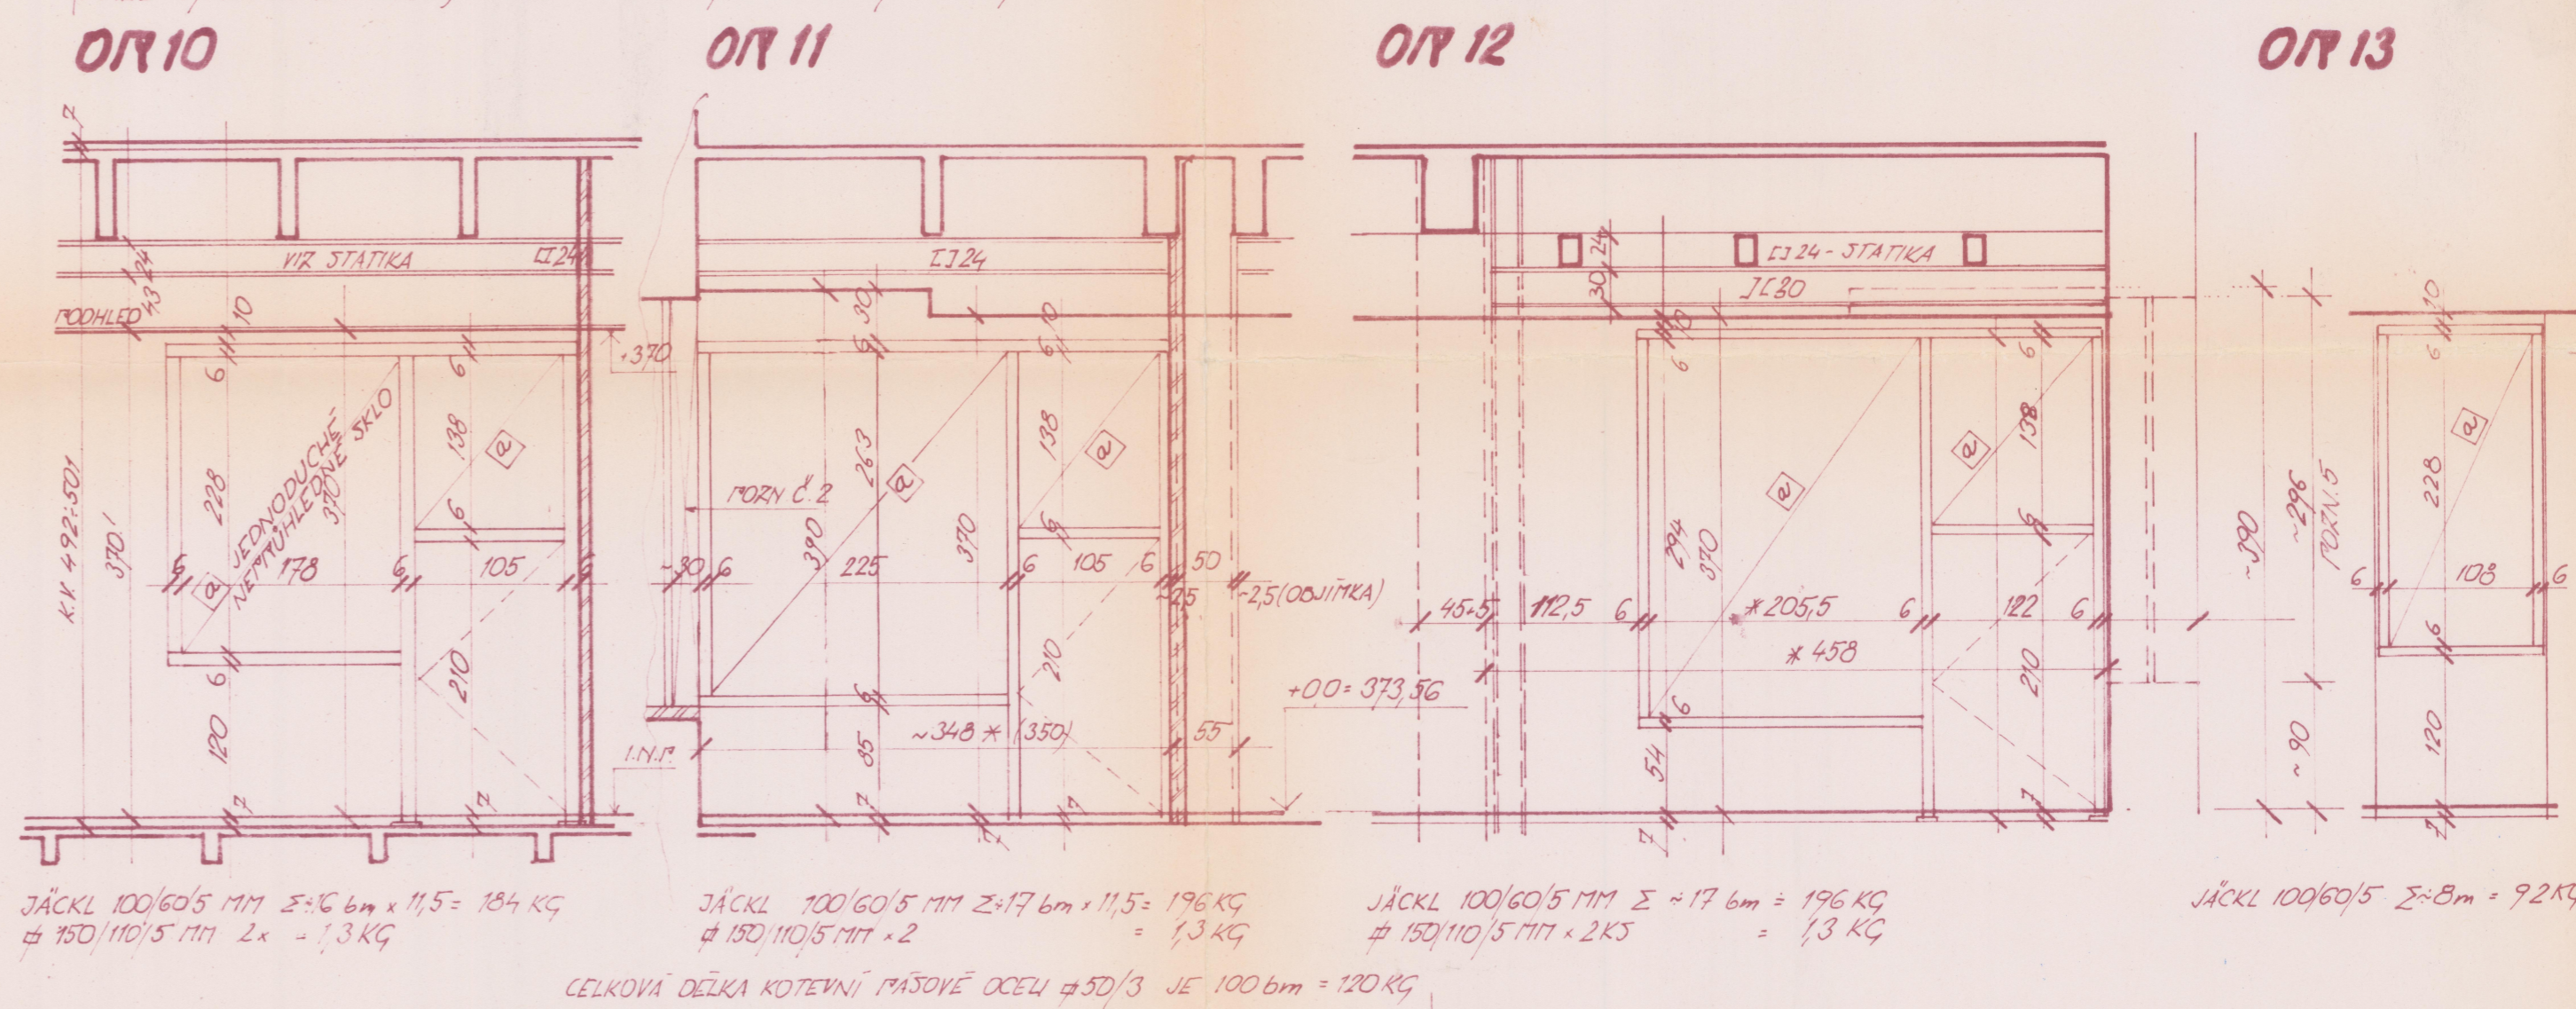


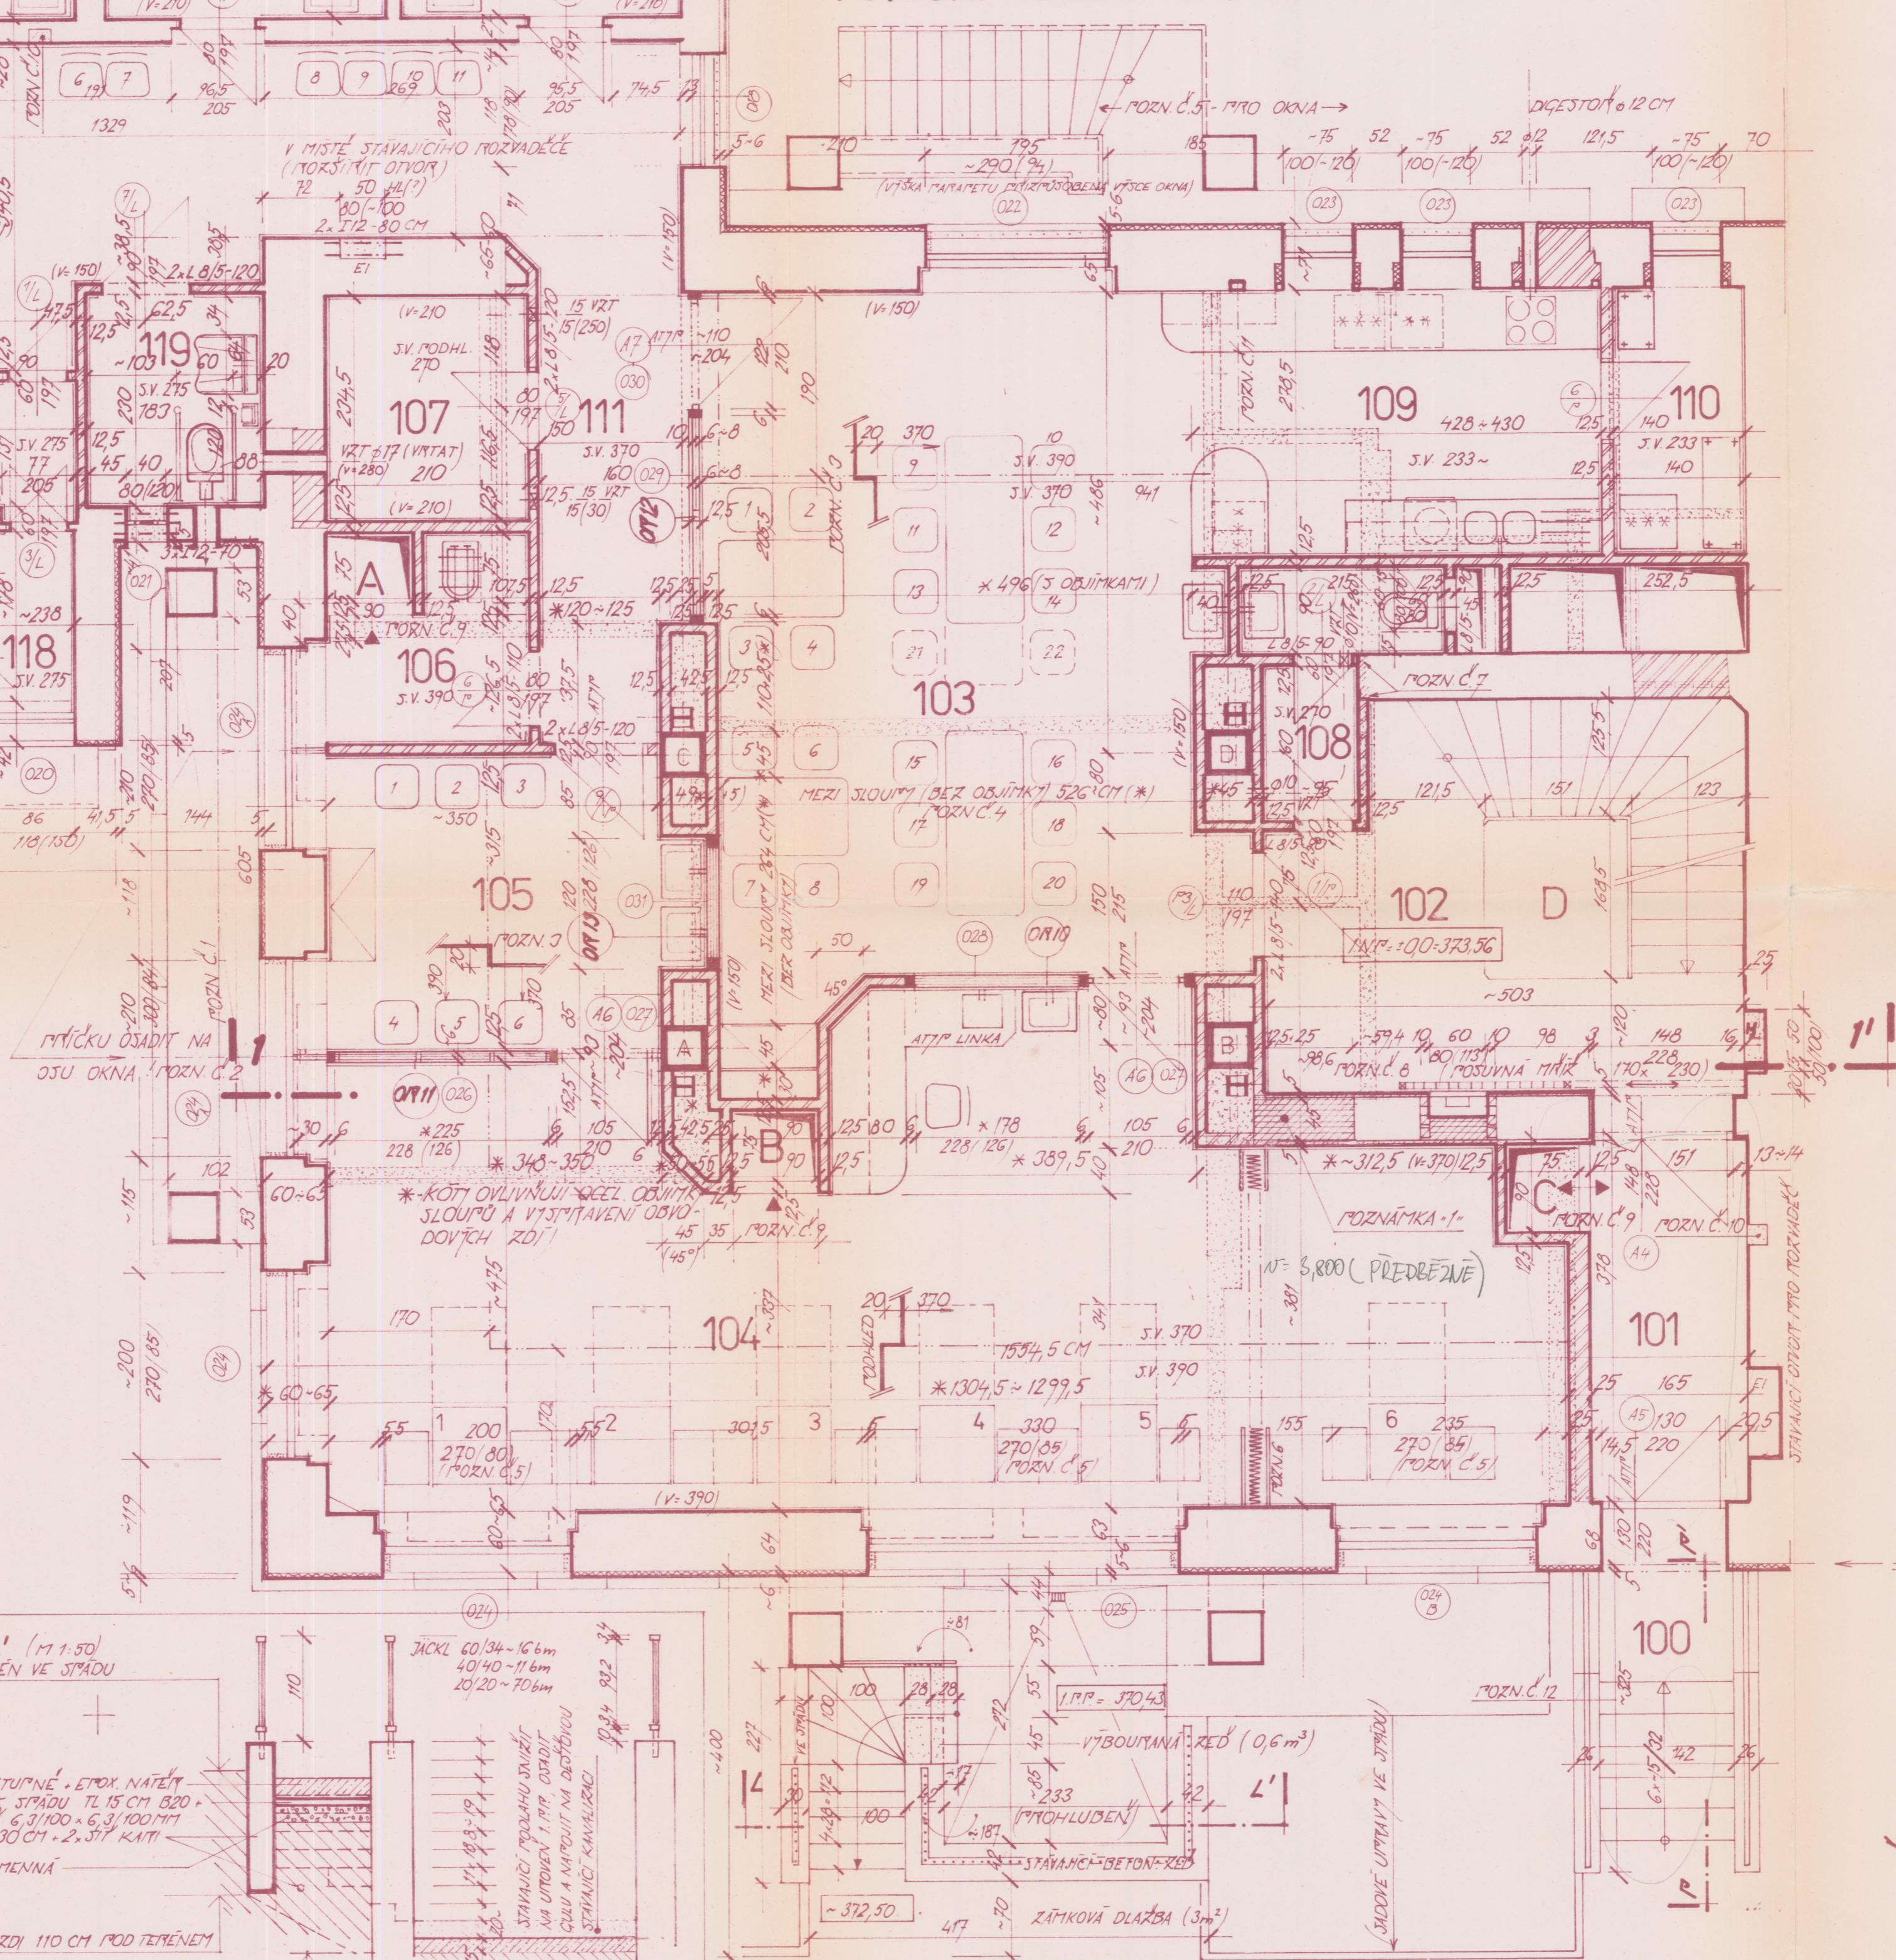

Číslo místnosti	účel místnosti	plocha m <sup>2</sup>	typ podlahy
100	SCHODY VENKOVNÍ	7,28	KÁMEN
101	CHODBA	7,26 ✓	KÁMEN
102	SCHODIŠTĚ	17,20	MAJOLIKUM
103	JÍDELNA	37,10 ✓	C
104	ODBĚTOVÝ JÁL	33,55 ✓	C
105	ČISTÝ BOX	12,13 ✓	C
106	ÚKLID	3,72 ✓	C
107	SKLAD	4,72 ✓	C
108	WC + MĚDŠÍNKÁ (ŽENY)	3,46 ✓	C
109	KUCHYŇKA	12,04 ✓	B
110	SKLAD	3,75 ✓	B
111	CHODBA	6,15 ✓	B
112	ČEKÁRNA (20 MÍST)	37,43 ✓	B
113	MĚDŠÍNKÁ (ŽENY)	2,75 ✓	B
114	WC (ŽENY)	4,15 ✓	B
115	ODBĚT MOCI	3,43 ✓	B
116	VYŠETŘENÍ MOCI	3,29 ✓	B
117	MĚDŠÍNKÁ (MUŽI)	2,49 ✓	B
118	WC (MUŽI)	4,23 ✓	B
119	WC-TEL. POSTŘEŽENÝCH	4,21 ✓	B
120	ODBĚTÝ VZORKU KTVÉ	13,90 ✓	C
121	VYŠETŘOVNA	13,90 ✓	C
122	EVIDENCE	13,90 ✓	C
123	VSTUP. JÁTKA	13,63 ✓	B
124	SCHODIŠTĚ, PROSÍNA-IMOB.	10,56 ✓	KÁMEN
A	INFEKČNÍ VÝTAH-50 KČ	0,68	~
B	ČISTÝ VÝTAH KTVÉ-SOKČ	0,68	~
C	NOČNÍ VÝTAH - 50 KČ	0,68	~
D	OSOBNÍ VÝTAH	2,43	~


**POZOR!**

PRO VŠECHNA PODKLATĚ PLATÍ, ŽE ZALOŽENÍ PŮŮČEK BUDE VYCHÁZET  
Z LICŮ ŽELEZOBET. OBJEMŮ STÁVAJÍCÍCH ŽB SLOUPŮ (VIZ. POZN. Č. 4)

OBYDOVÝ PĚŠT BUDE ZATĚŽEN ZVENČÍ TERMOPANČÍTEM (TL. 5 CM, PŘO-  
BARVENOU OMIČKOU) S PROFILY PU = ŠTUKATÉRSKÁ ÚPRAVA

BOURACÍ PRÁCE SE MOHOU PROVÁDĚT POUZE SE SVOLENÍM GP, PO VYTRUŽENÍ  
OCEL. KONSTRUKCEMI

KAMENNÝ OBKLAD 17m<sup>2</sup>  
JÁČKL 60/34 ~ Σ286m 40/140 ~ 106m 20/20 ~ 556m - Z 210KG  
BETON 320 (6M<sup>3</sup>) + KAPIT JÍ 14m<sup>2</sup>

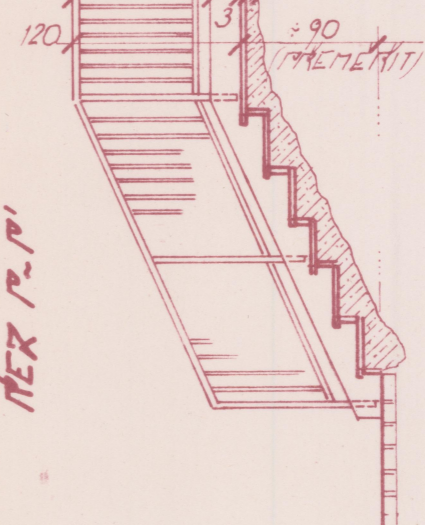

SKUTEČNÝ STAV

## BauStav

©Saii-stav s.r.o., U brodu 191, P.O. box 7

360 21 Karlovy Vary, tel. 017/ 356 13 4  
IČO: 14305933, DIČ: 128-1430593

ICD: 14703877, DIC: 128-14703877

1998, 1999, 2000, 2679, 26


VÝKALOVÁ  
 ING. JAN HITUSKA  
 MUSTAŠIN

INVESTOR	NEMOCNICE K. VARY	NEW	K. VARY
----------	-------------------	-----	---------

BAU-SAV 3. SAVO. - K. VANI/ K. VANI/

**TRAFIKANTNÍ STANICE**

## TRANSFURNI STANICE


folioná ěalurice 3,80 x 3,80  
2 Trubačové st. výše

protipriv. závěsy  
p. Nový 3561315