

REZ 1-1'
- PODLAHA PŘÍSTAVBY
- STŘEŠNÍ PÁNEJ 170-289, 140/120/215 CM
- MONITÁŽNÍ PLOŠTINA
- NÁSTŘEŠNÍ PLOŠTINA 60/60-50 CM (30) - V MÍSTĚ NEJEDNOTNĚHO PODLAŽÍ


OCHEL SVARENEC (2KS)

(OSADIT POD STŘEŠNÍ PÁNEJ DO OSY MŘÍČKY
CCA UPOVĚŘENÍ PORČETI)

SVARIT NA MÍSTĚ. PŘÍKROSO-
BIT VÝŠKÚ Č.10 A VYKLINOVAT
MERI ZÁKLAD A STŘEŠNÍ DESKOU

DETAIL - REZ 01-01', SKLADBA "A"

DLAŽBA + PODSTĚ (HUTNĚNÍ) - POLYSTYRÉN TETMOFONICÍ
BETON B20 (31/UNT) + DLENÁ 1007
HUTNĚNÁ KAMENNÁ PLOŠTÍKA
FOLIE DELTA MS


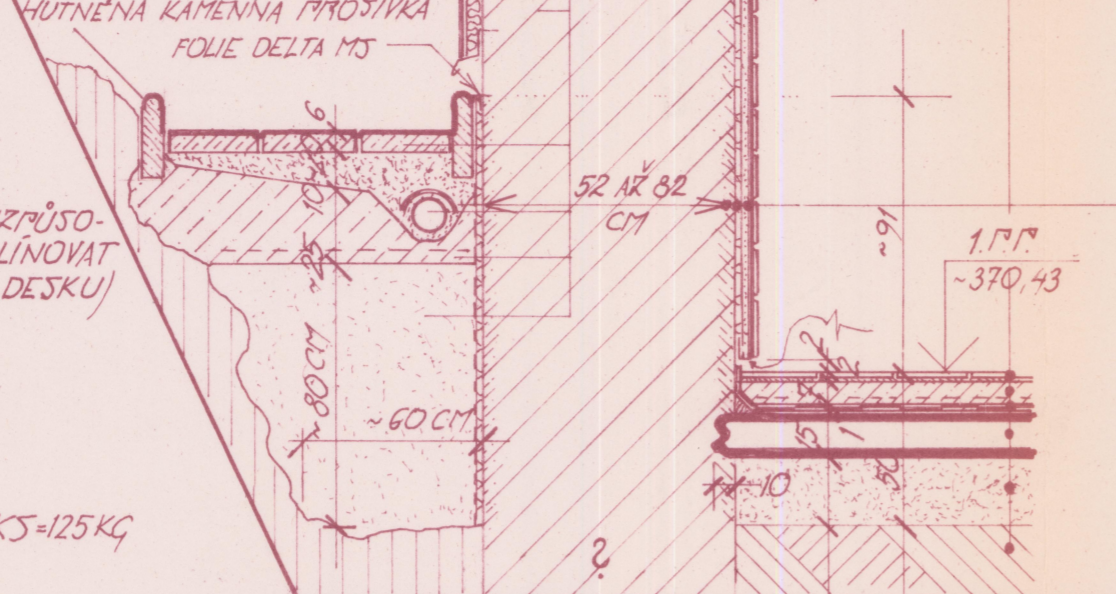


SKLADBA "A"

- DLAŽBA + LEPIDLO (SCHONOX FBK+) 20 CM
- BETON MARANINA B15 + SIT (63/100x63/100) 7 CM
- 2x NATAVENÝ FOALBIT + PENETRACE (15 CM FALCON) 1 CM + 1x SKLOBIT
- Ž.B. DESKA (B20 + KAITI SIT + G/150) 15 CM (10 CM ZAPUSTIT DO ŽD)
- KAMENNÁ HUTNĚNÁ PLOŠTÍKA 25 CM
- MOSTKY TETÉN

SKLADBA SUTETĚNNÍ STĚNY "JS"

- CEMENT MALTOU VYSTRAVENÁ OHELNÁ REZ (DO ROVINY)
- FOLIE OBTĚKOVÝ DELTA + DOTĚK HMOŽDINEK 16 KS/1m²
- HORNÍ A DOLNÍ ODVĚTAVACÍ LISTY DOTĚK (V 6m)
- OHTKA VC (= LEPIDLO, OBLAD BĚLNINOVÝ BULF)
- [FOLIE DELTA MS + ŽÁDÝ (DOTĚK, PLATON) - RVENKU]

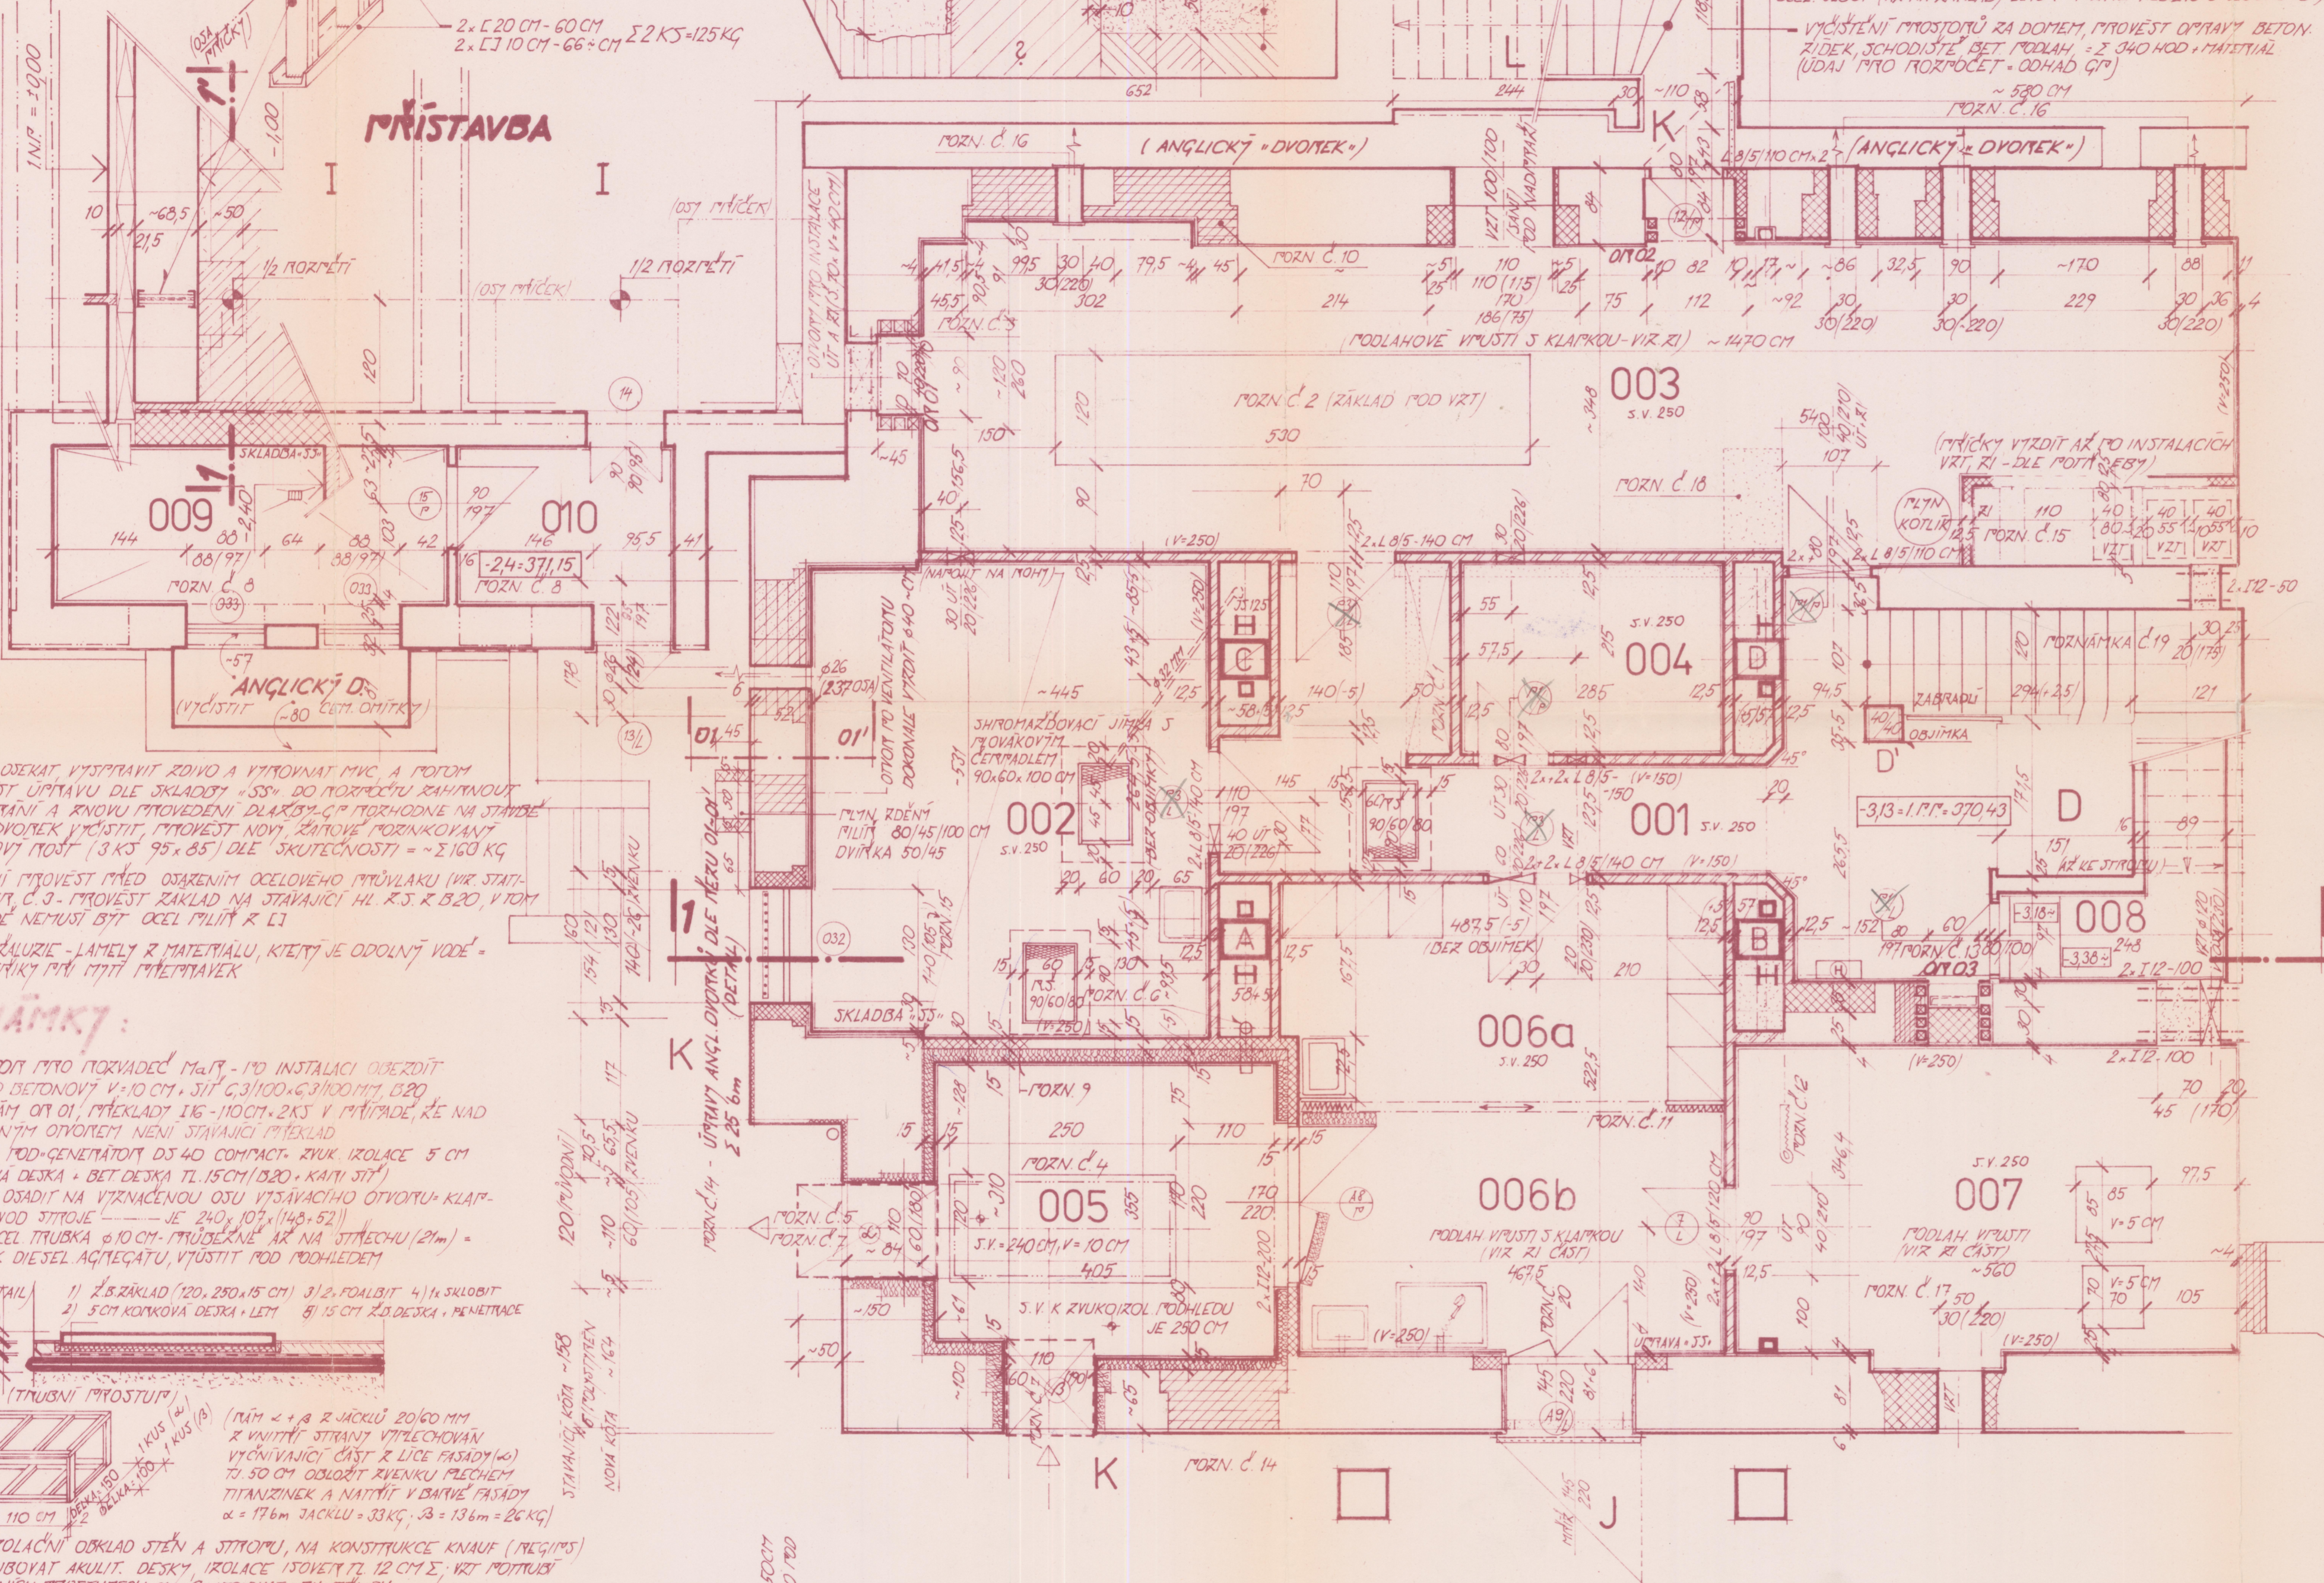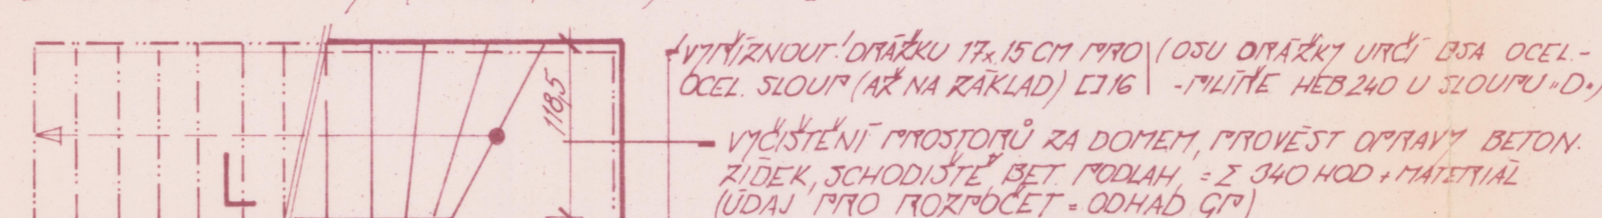

- Č. 8 - STĚNY OVKAT VYSTRAVENÍ ŽDINO A VÝPOVĚDÍ MVS. A POKOJ
PŘOVĚST ÚPRAVU DLE SKLADBY "SS" DO POKOJŮ ZAHNANOU
VÝBOURNÍ A KNOVU PŘOVĚDÍ DLAŽBY Č. 8 POKROVNĚ NA STAVĚ
ANGL. DVOREK VÝSTĚH, PŘOVĚST NOVÝ ŽÁTOVÝ POKROVNÝ
MŘÍŽOVÝ POKR (3 KS 95x85) DLE SKLADBY "SS" ~ 2160 KG
- Č. 10 - ZÁŘEŽNÍ PŘOVĚST PŘED OSVĚTLENÍM OCELOVÉHO PŘEVÁZKU (VIR. STA-
KA VÍK, Č. 3 - PŘOVĚST ZÁKLAD NA STAVAJÍCÍ HL. R.S. K B20, VÍK
MŘÍŽOVÝ NEHUSTĚ BÝT OCEL. MŘÍŽ R. Č. 1
- Č. 11 - SVISLÁ ŽÁRUIE - LAMELY Z MATERIÁLU, KTERÝ JE ODOLNÝ VODĚ -
- ODSÁKÝ MŘÍŽ PŘÍSTAVEK

POZNÁMKY:

- Č. 1 - PLOŠTINA PŘED POKROVNÍ MALTY - PŘ. INSTALACI OBERZDIT
- Č. 2 - ZÁKLAD BETONOVÝ V=10 CM, SIT (63/100x63/100) B20
- Č. 3 - OCEL. PÁNEJ Č. 01, PŘEKLADY 16-100 CM, 2 KS V MŘÍŽOVÝ, ŽE NAD
BOURNANÍM OTVOREM NEMÍ STAVAJÍCÍ PŘEKLAD
- Č. 4 - ZÁKLAD POKROVNÍMOTORU D540 COMPACT. ŽVUK. IZOLACE 5 CM
KOKOVNÁ DESKA + BET. DESKA TL. 15 CM (B20 + KAITI SIT)
- Č. 5 - ZÁKLAD OSADIT NA VÝZNACNOU OSU VÝZNACNOU OTVORU. KLAF-
KY (OBVOD STROJE - JE 240, 107, 114, 52)
- Č. 6 - SVARIT OCEL. PLOŠTÍKA Ø 10 CM - PŘEDKROVNĚ AK NA STŘEŠNÍ (21m) -
- VÝFUK DIESEL AGREGÁTU, VÝSTĚH PŘED POKROVNÍM

- POZN. Č. 4 (DETAIL) 1) Ž.B. ZÁKLAD (120x250x15 CM) 1/2 FOALBIT 4) 1x SKLOBIT
2) 5 CM KOKOVNÁ DESKA + LIT 3) 15 CM Ž.B. DESKA + PENETRACE

- POZN. Č. 7 (PŘÍKROVNÍ PLOŠTINA) (PÁNEJ Č. 1, 2 Z JACÍ 20x60 MM
R. VÝSTĚH STAVĚ VÝSTĚHOVANÍ
VÝSTĚHOVANÍ Č. 12 Z ÚČE PASADY 160
TO 50 CM ODLOŽIT RVENKU PLOŠTÍK
PITANZINEK A NATĚH V BAVNĚ PASADY
α = 17.6m JACKU = 33.6 KG, β = 13.6m = 26.6 KG)

- Č. 9 - ŽVUKOIZOLACNÍ OBLAD STĚN A STŘEŠNÍ, NA KONSTRUKCE KNAUF (REGIPS)
NASTROUBOVAT AKULIT. DESKY. IZOLACE ISOVER TL. 12 CM, VÍK POKROVNÍ
V PŘÍKROVNÍ PLOŠTINĚ Č. 13 KROVNAT PŘ. PĚNOU
Č. 12 - ŽDINO ODVĚTAVACÍ STŘEŠNÍ, NIKOLIV. VÝSTĚHOVANÍ KLADIV
Č. 13 - VÍK VÝSTĚH. VÝSTĚHOVANÍ, SCHODISTOVÝCH ŽDÍ
Č. 15 - OTVORY V Ž.B. STŘEŠNÍ VÝSTĚHOVANÍ STŘEŠNÍ MEZI Ž.B. ŽDÍ TRAF. STŘEŠNÍ
Č. 16 - OTVORY Ø 30. OBLADSTAVANÍ PŘÍKROVNÍK
Č. 14 - ÚPRAVY ANGLICKÝCH DVOREK DLE MĚRU 01-01'
Č. 15 - PŘÍKROVNÍ (VÝŠK) BUDOU ODHĚTNÝ TAKTO: NADHĚTNÝ (ZÁČETNĚ) - VÝŠK OKNA =
= VÝŠK PŘÍKROVNÍ (PŘ. Z DŮVODU ZALOMENÉHO NADHĚTNÝ)

POZN. Č. 14 - ÚPRAVY ANGLICKÝCH DVOREK DLE MĚRU 01-01' (DETAIL) Σ 25.6m


ČÍSLO MÍSTNOSTI	ÚČEL MÍSTNOSTI	PLOCHA m ²	TYP PODLAHY
001	CHODBA-SCHODISTE	~23,00	A
002	SKLAD TS	23,60	A
003	STROJOVNA VRT	51,20	A
004	STĚNÁVÉ PŘÁDLO-SKLAD	6,10	A
005	NÁHRADNÍ KOTLOU	12,55	A
006a	SKLAD TS	11,60	A
007	STROJOVNA ŮT	19,40	A
008	CHEMIKÁLIE	~5,0	A
009	SKLAD ODPAKU PŘÍSTAVBA	7,00	~
010	PŘEDSÍŇKA	4,20	~
D	OSOBNÍ VÝTAH STAVAJÍCÍ	2,48	~
I	PŘÍSTAVBA MONTÁŽ P (V=68)	~	TEPĚN
J	MANIPULAČNÍ PLOŠTINA	6,00	BETON
K	"ANGLICKÝ" OCHOZ-DVOREK	Σ 40 m ²	BETON
L	STAVAJÍCÍ SCHODISTE	~	BETON
006b	UMYVÁRNA PŘÍSTAVEK	13,20	A

POZNÁMKY:

- Z DŮVODU PŘEHLEDNOSTI NEJSOU KRESLENY VODOVODNÉ NOSNÉ KONSTRUKCE (VÍK VÍKŮ STÁTKA)
- A,B,C,D,D' - STAVAJÍCÍ Ž.B. SLOUPY ŽEŽLIT OCELOBETON. OBTĚKOVÝ (L 8/8/96 + Ø 5/95 + CET. OHTKA + KAITI SIT)
- PORMĚTY MÍSTNOSTI JSOU PŘÍBLIŽNĚ - ZÁLEŽÍ NA TL. OCELOBETONOVÝCH OBTĚKOVÝCH Ž.B. SLOUPŮ A,B,C,D - CCA 5 CM
- Č. 17 - PODPŮRNÉ OCEL. KONSTRUKCE KOTVIT POMOCÍ HMOŽDINEK - MAX. DÉLKA VITÁNÍ JE 8 CM OD ČISTÉ PODLAHY
- Č. 18 - PŘEVÁZNOU ČÁST ŽDINO VÝBOURNAT ŽEŽLIT AKTIVACI OCEL. KCE - VÍK STÁTKA
- Č. 19 - STAVAJÍCÍ SCHODISTE OČISTIT A STUPEŇ POKROVNÍ PŘ. Č. 20 - V NADSVĚTLUKU VÝPLN PŘ. PŘ. BUDE VÝSTĚHOVANÍ OTVOR PŘ. OSVĚTLENÍ VÍK POKROVNÍ Ø 22 CM (PŘ. ŽEŽLIT AKTIVACI OCEL. KCE - VÍK STÁTKA)
- POŽÁRNÍ ODOLNOST OCEL. NOSNÝCH KONSTRUKCÍ BUDE ZAJIŠŤOVAT SKLADNÝ POKROVNÍ S KAZETAMI NA BAZI MINERÁLNÍCH VLÁKEN (G25 + G25 P117 = F 120 min.) (PŘ. ŽEŽLIT AKTIVACI OCEL. KCE - VÍK STÁTKA)

SKUTEČNÝ STAV
BauStav
Bau-stav s.r.o., U brodu 191, P.O. box 70
360 21 Kaničky Vary, tel. 0171 356 13 43
ICO: 14705677, DIČ: 128-14705677

ING. JAN HROUŠKA
NEMOCNICE K VÁR
BAU-STAV s.r.o. - K VÁR
K. VÁR - VÍKERNÁ ČÍSLO - REKONSTRUKCE
TRANSFÚZNÍ STANICE
DALŠÍ 11/98-2/99
199
11/99
3