


POHLED NA STŘECHU PŘÍSTAVBY:

ALTERNATIVA 1) VÝMĚNA KLEMPŘÍSKÝCH PRVKŮ (TITANZINEK)
2) VYSPRAVENÍ PUCHÝŘŮ A TĚSNĚ VÝCHÝSTĚNÍ
3) SKLOBIT 2. (NATAVEN)

ALTERNATIVA 1) VÝMĚNA ŽALUZIE POKROUŠENÝCH KLEP VÝCHÝSTĚNÍ
2) VÝCHÝSTĚNÍ POKROUŠENÝCH PUCHÝŘŮ
3) NÁNĚSENÍ KAPALOTU NA VEŠKERÉ PLOCHY

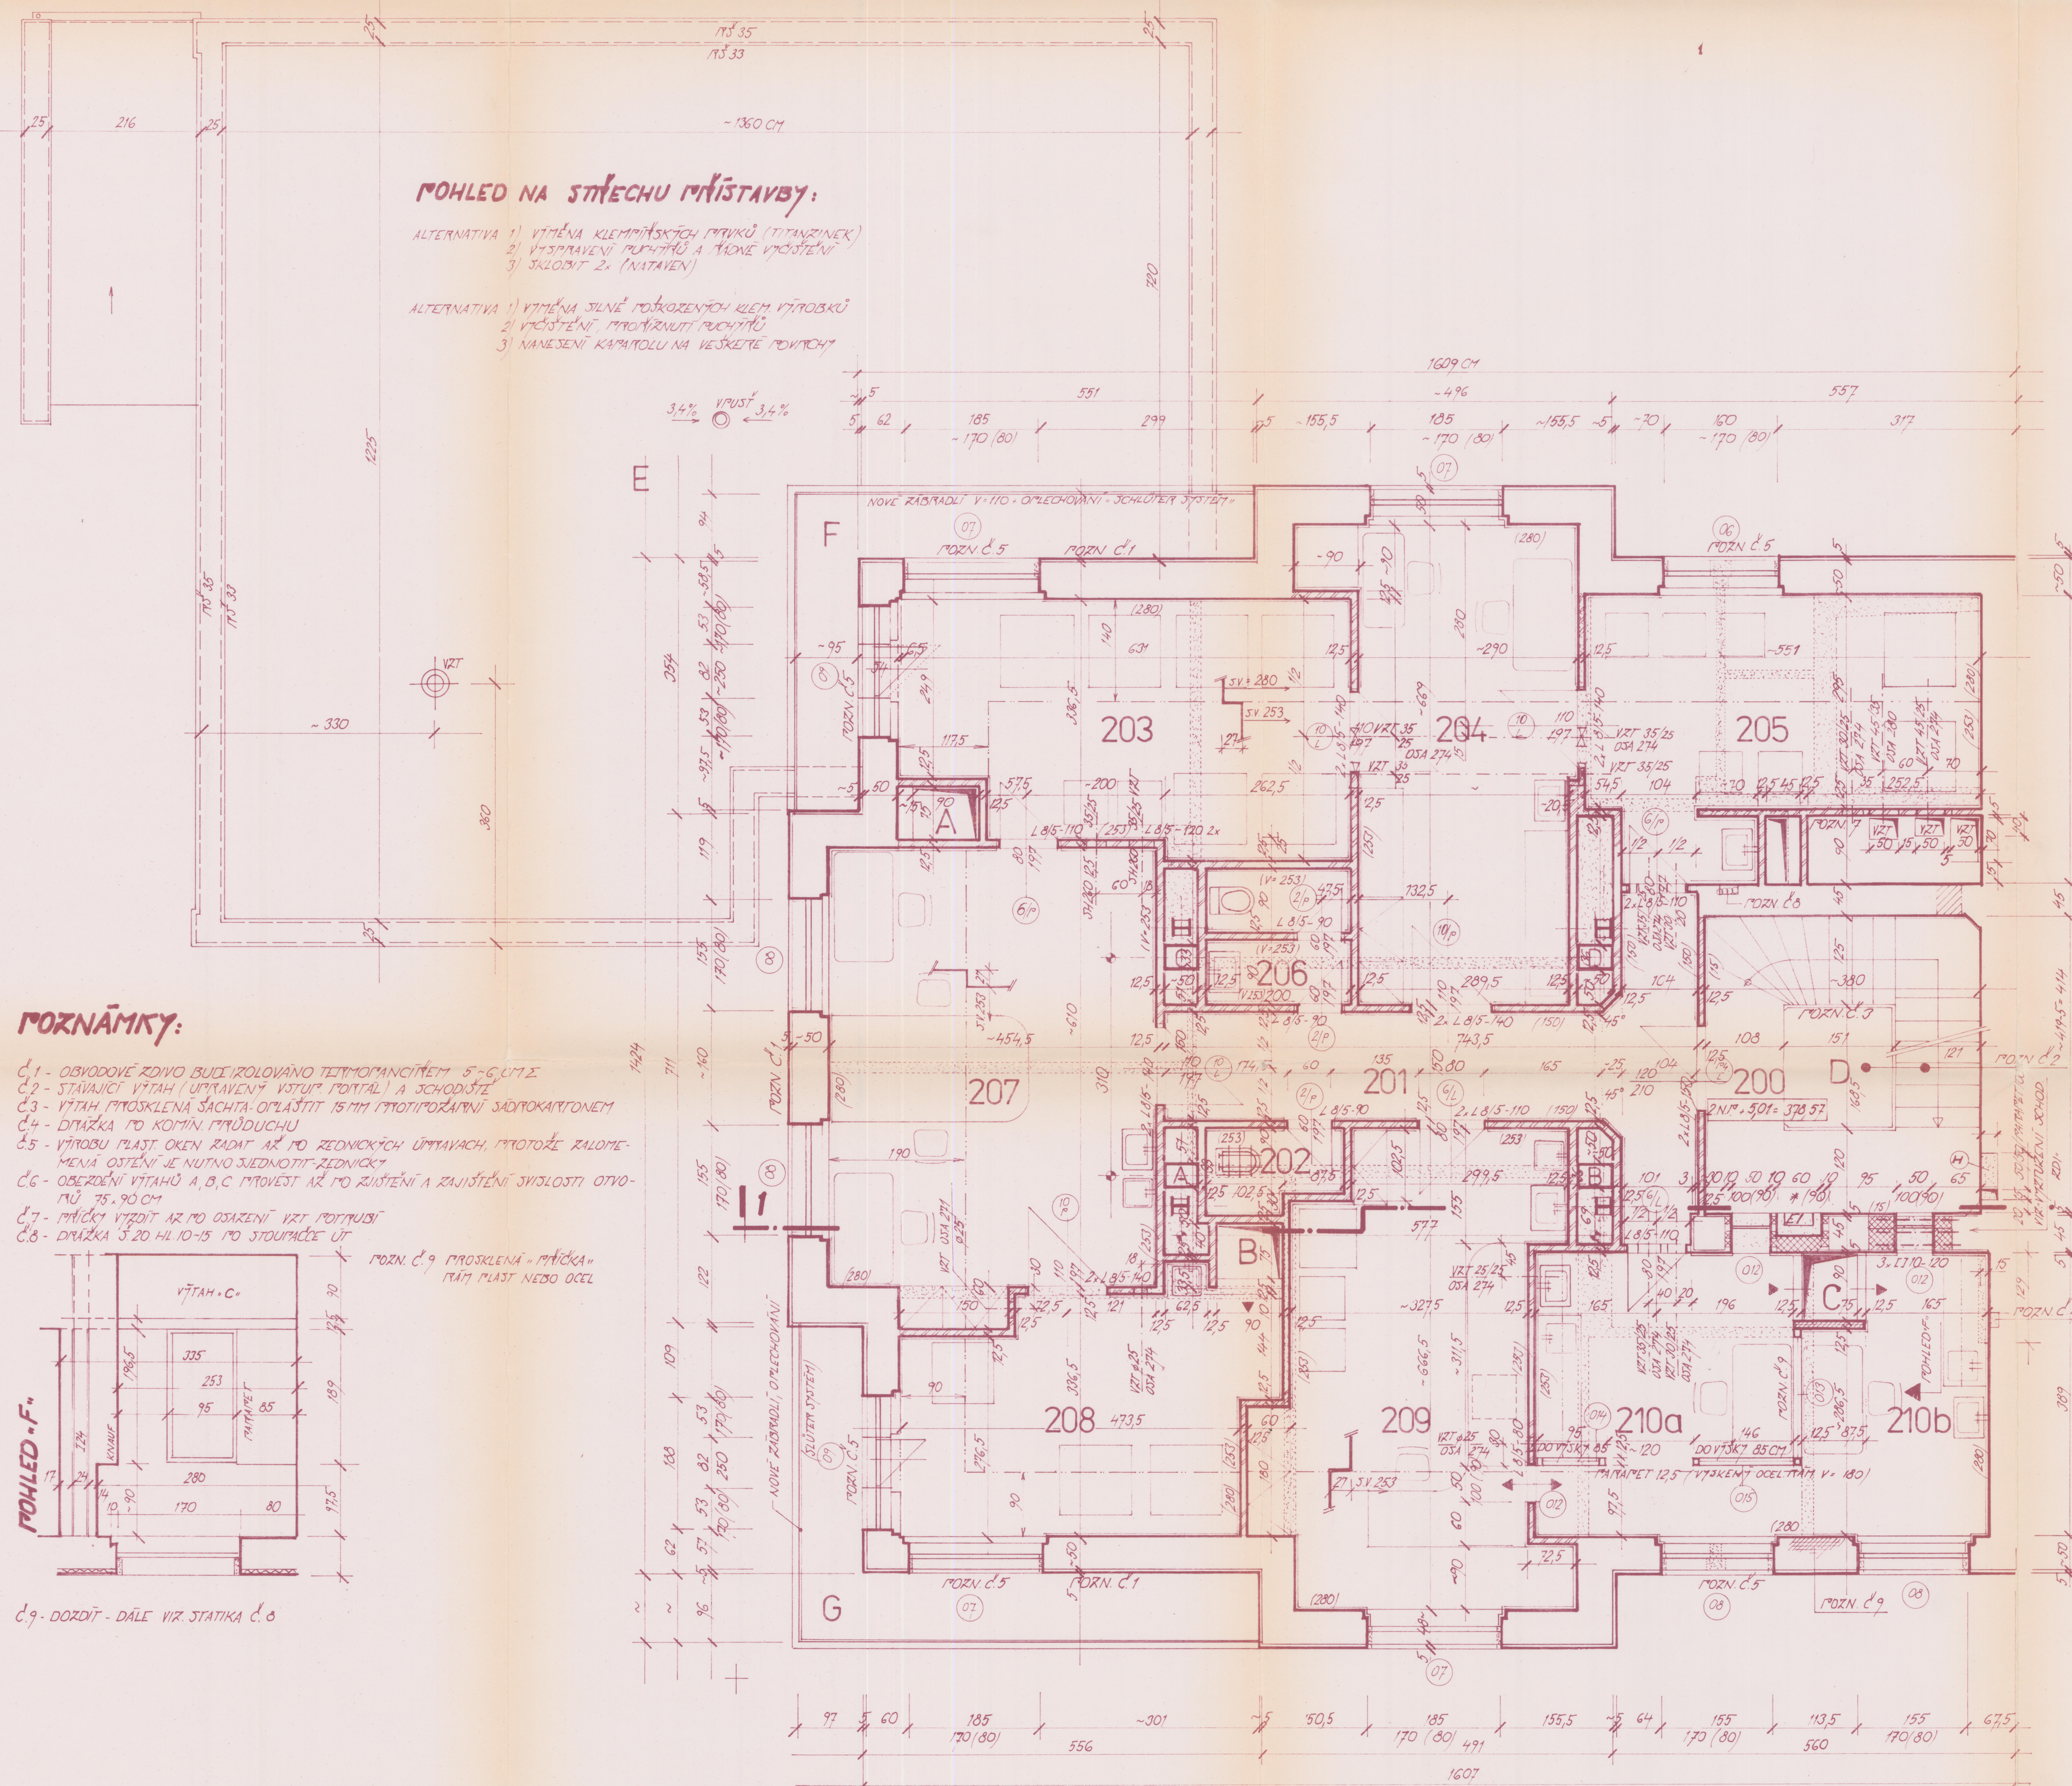


ČÍSLO MÍSTNOSTI	ÚČEL MÍSTNOSTI	PLOCHA M ²	TPP PODLAHY
200	SCHODIŠTĚ	12,10	MARMOLEUM
201	CHODBA	14,38	C
202	ÚKLID	2,05	B
203	SKLAD NEPROPUŠTĚNÉ KY	28,75	C
204	PROPUŠTĚNÍ PRODUKTŮ	29,28	C
205	SKLAD PROPUŠTĚNÉ KY	17,66	C
206	WC + PŘEDSTÍŇKA	3,60	B
207	RYNACOVÁNÍ KIVÉ	36,86	C
208	CENTRIFUGA ŽOKOVÉ M.	15,85	C
209	KŘÍŽOVÉ TESTY	22,11	C
210a	VÝDEJ PRODUKTŮ	10,44	C
210b	PŘÍJEM KIVÉ	12,35	C
A	INFERNÍ VÝTAH 50 KG	0,60	~
B	VÝTAH KIVÉ (ČISTÝ)	0,60	~
C	NOČNÍ VÝTAH	0,60	~
D	OSOBNÍ VÝTAH	2,40	~
E	STŘECHA PŘÍSTAVBY	169,72	~
F	BALKON	9,00	~
G	BALKON	9,00	~

- ZALOŽENÍ PŘÍČEK (TU KOTÍ) VYCHÁZÍ Z TL OCELOBETONOVÝCH OSUŠEK
Z.B. SLOUPŮ (4xL 80/80, BETON) OCA-Z 50 MM
- V PŘÍPODĚLU NEJEDNÁ KITEJENÝ VODOTĚPNÝ NOVNĚ OCEL KCE-VIR STATIKA
* DLE PORADY
PULTOVÉ VÝTAHY A, B, C NEODDŮD Z PŘEDNÍ STĚNY VÝRODNÍ, AŽ PO INSTALA-
CI OCEL KCE BUDE TATO VÝRODNĚ NEBO OSLOŽENÁ JADITOKANTONEM DLE INSTRU-
KCI MONTÁŽNÍ FIRMY PŘEDPOKLADANÁ VÝŠKA PŘÍPĚTETU 90 AŽ 100 CM

POZNÁMKY:

- POZN. Č. 1 - OSVOBOZENÉ ŽDIVO BUDE ROZLOŽENO TETRAPOFANCIEM 5-6 CM
Č. 2 - STAVAJÍCÍ VÝTAH (VÝRAVENÝ VSTUP PODLAH) A SCHODIŠTĚ
Č. 3 - VÝTAH PROSKLENÁ SÁCHA OVLÁDÁNÍ IS M M PROTIPOŽÁRNÍ JADITOKANTONEM
Č. 4 - DÍLAČKA PO KOMIN PROUDUCHU
Č. 5 - VÝPOBU PLAST OKEN RADAT AŽ PO ŽEONICKÝCH ÚPRAVÁCH, PŘIČOŽE ŽALUZE-

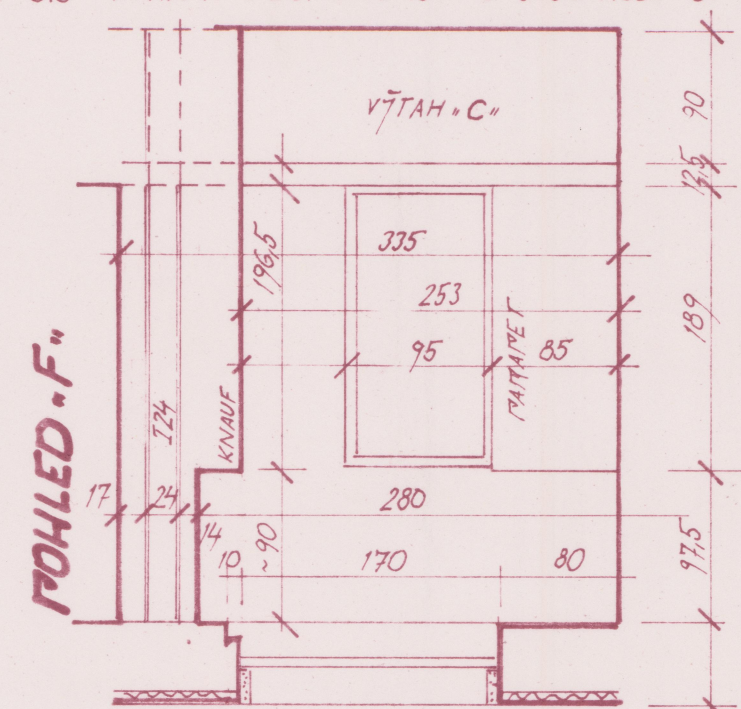

Č. 9 - DODAT - DĚLE VIR STATIKA Č. 8

SKUTEČNÝ STAV
BauStav
BauStav s.r.o., U Brány 101, P.O. Box 70
300 21 Klatovský úst., tel. 0371 366 13-43
IČO: 14708877, DIČ: 128-14708877

PROJEKTANT	ING. JAN HIRUŠKA	PROJEKTANT	ING. JAN HIRUŠKA
PROJEKT	NEBOUČNICE K. VÁRY	PROJEKT	NEBOUČNICE K. VÁRY
PROJEKT	BAU-STAV S.R.O. - K. VÁRY	PROJEKT	BAU-STAV S.R.O. - K. VÁRY

STAVBA K. VÁRY - VÝMĚNA Č. 10 - REKONSTRUKCE

TRANSFURNÍ STANICE

PROJEKT
PŘÍPODĚL 2 N. P.

11/19/2000
177
6