


# POHLED JIŽNÍ

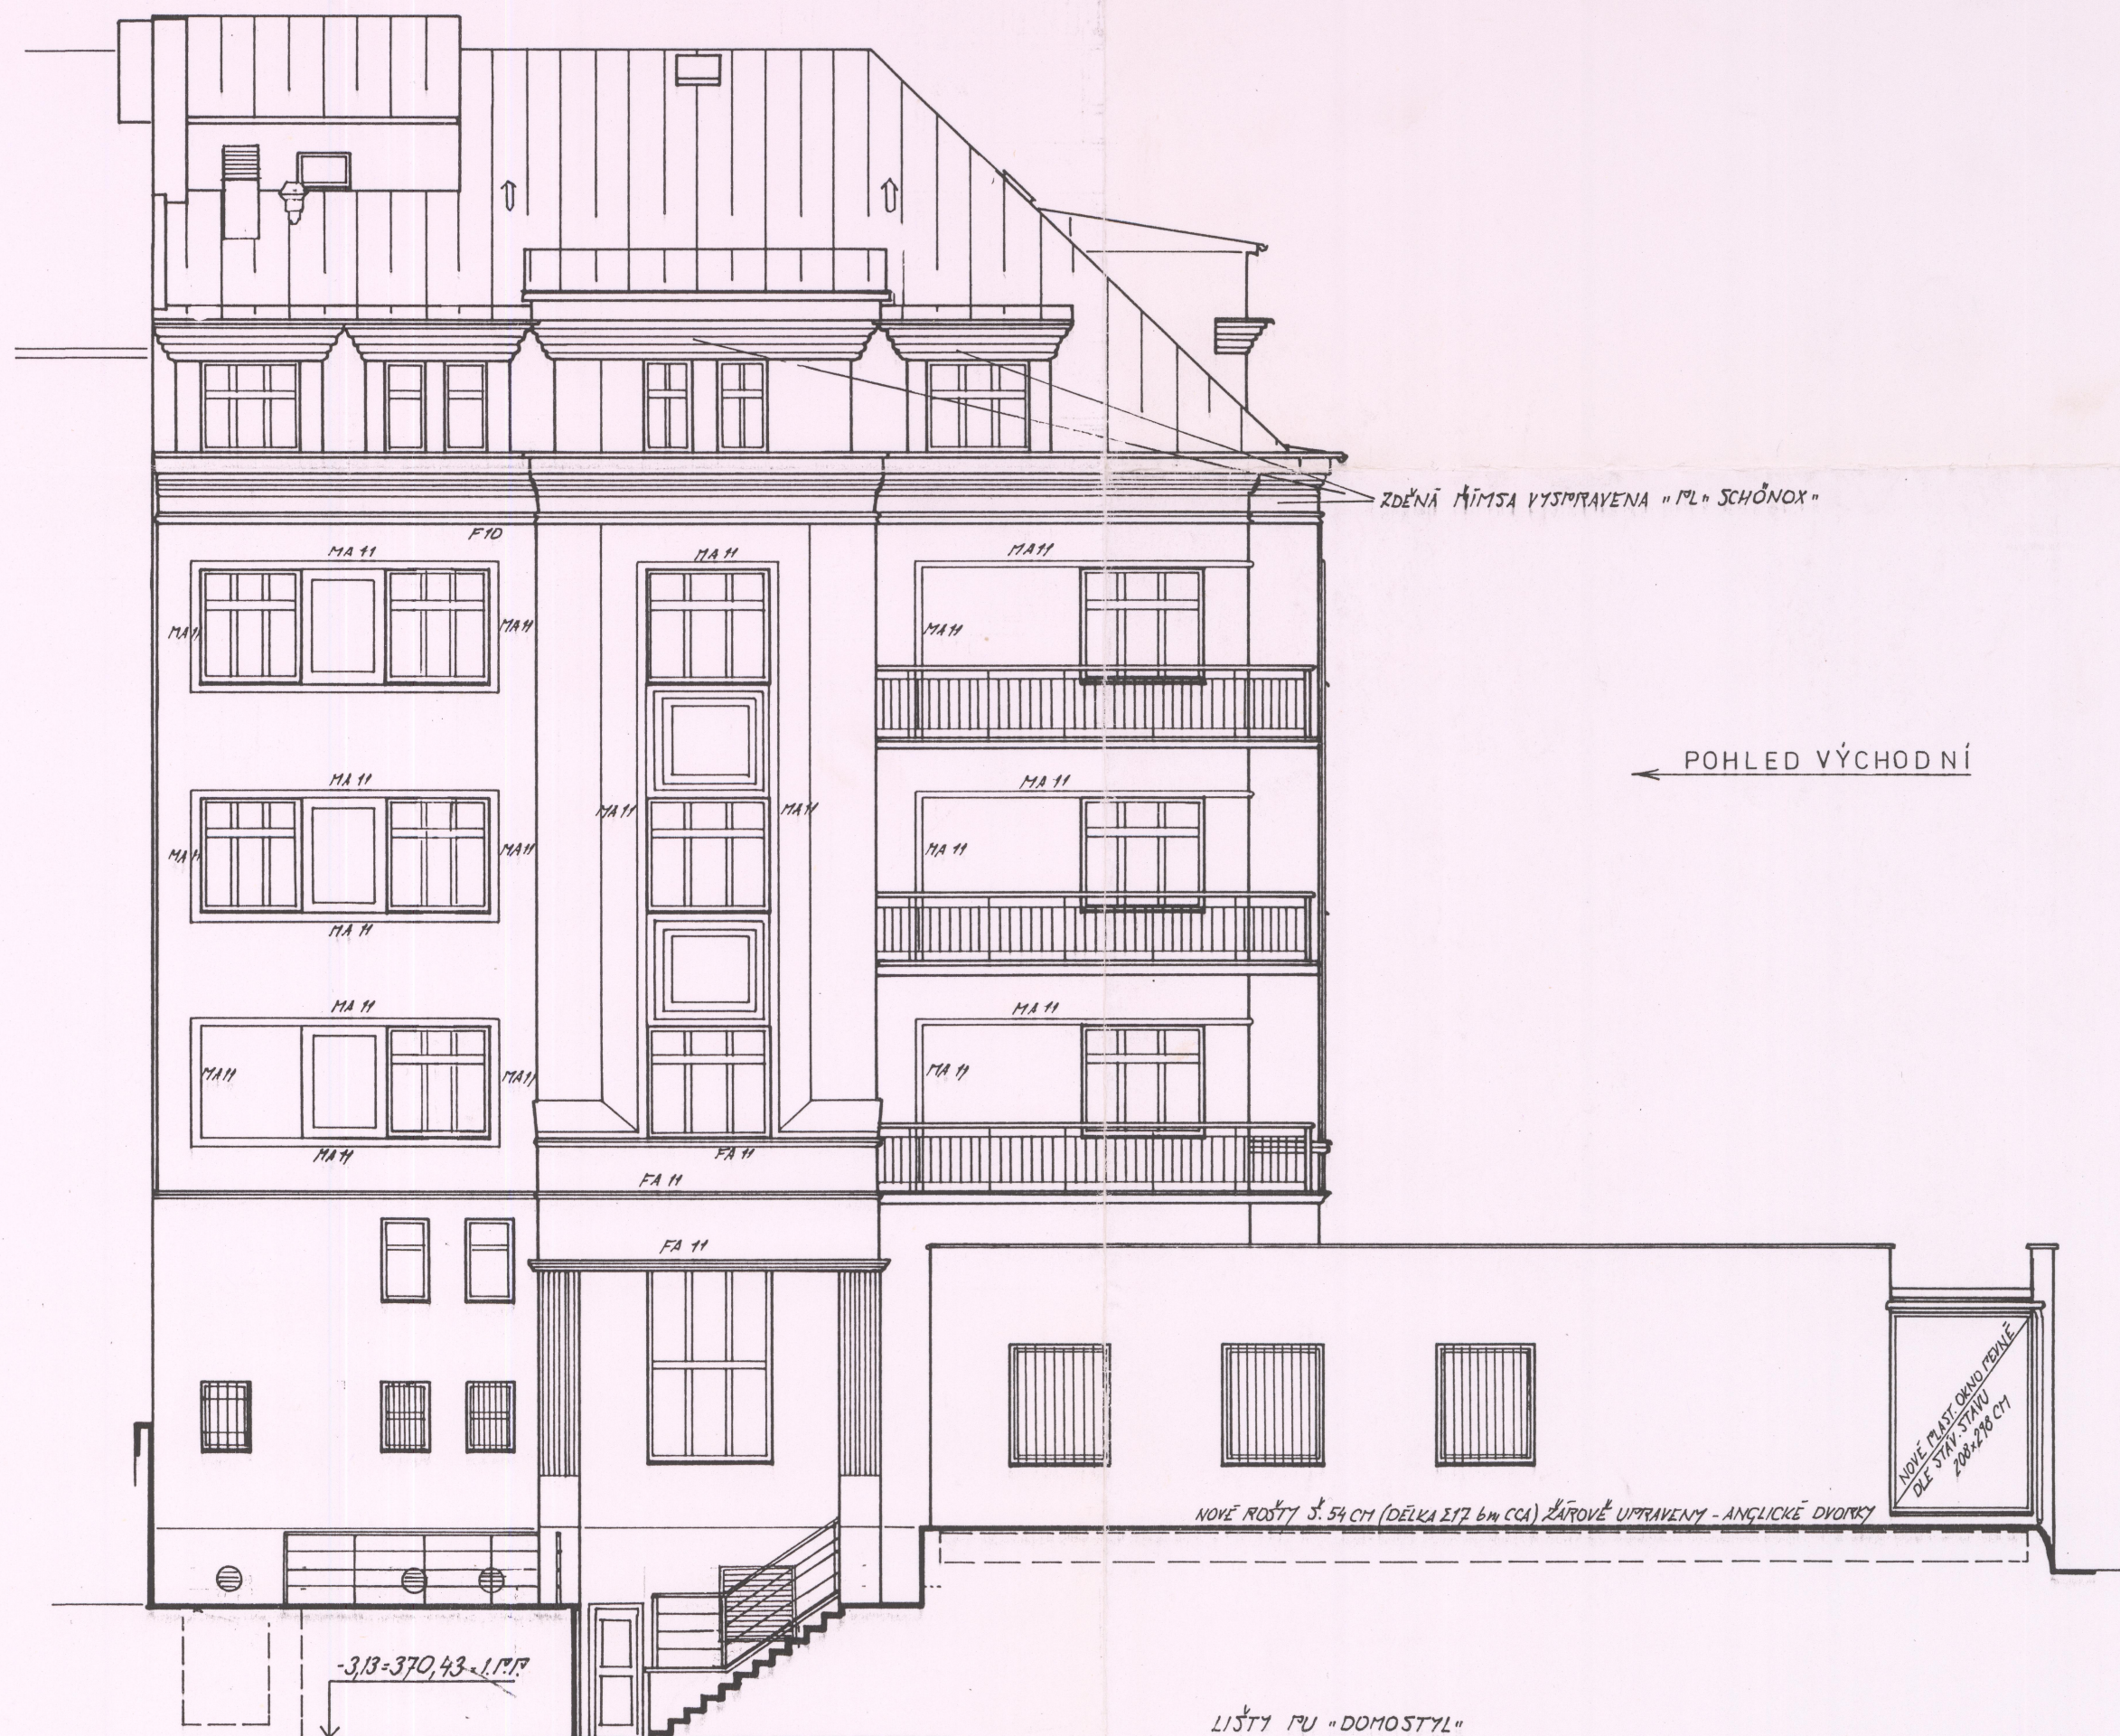

SKUTEČNÝ STAV  
**BauStav**  
 ©Bau-stav s.r.o., U průdu 191, P.O. box 70  
 360 21 Karlovy Vary, tel. 0171 356 13 43  
 IČO: 14705877, DIČ: 126 14705877

SOUKROMÁ PROJEKTOVÁ FIRMA "HRUSKA" KARLOVY VARY

VEDOUcí ZAKÁZKY ING. JAN HRUSKA	ZODP. PROJEKTANT Hruska	VYPRACOVAL K. VARY
INVESTOR NEMOCNICE K. VARY BAU-STAV K. VARY	MNV K. VARY	

STAVBA K. VARY - VÍTERNÁ Č.P. 10 - REKONSTRUKCE

**TRANSFÚZNÍ STANICE**

OBSAH  
 POHLED JIŽNÍ (ZADNÍ)

DATUM 11/98-4/99  
 ÚČEL 177  
 ZAK. C. 1/99

ČÍSLO  
 14

