


ROZN. Č. 1 (SCHEMA)

VZHEDEM K TOMU, ŽE PO ODSTRANĚNÍ STROPNÍCH ZÁKLOPŮ, NELZE V DOBĚ PROJEKTOVÁNÍ ZAMĚNIT STÁVAJÍCÍ STAV, BUDOU OCEL VARNICE, STOLKY A OCEL SCHODIŠTĚ V PLÁNCI AD UMÍSTĚNÝ POŘÁDEK.

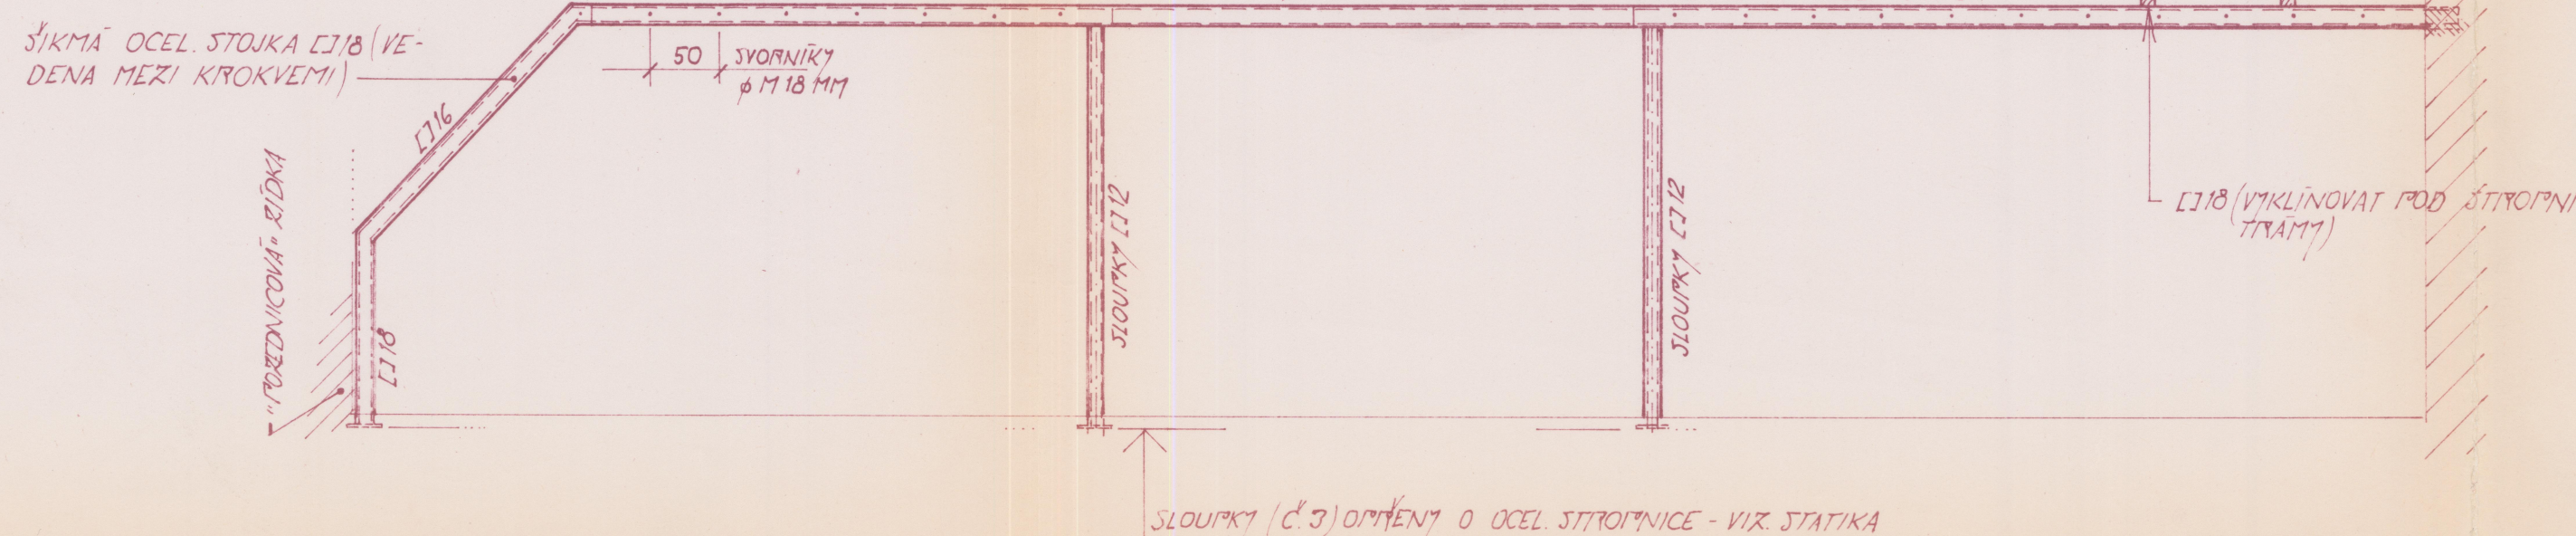

ČÍSLO MÍSTNOSTI	ÚČEL MÍSTNOSTI	PLOCHA M ²	Typ PODLAHY
500	SCHODIŠTĚ	12,30	MARMOLEUM
501	CHODBA (SCHODIŠTĚ)	30,20	C
502	VEDOUcí LÉKARŇ	19,90	C
503	SEKRETÁŘKA - AGENDA	20,00	C
504	ATICHIV	22,00	C
505	LÉKARŇ	21,00	C
506	CHODBA	8,60	C
507	VITČINÍ JESTITA	21,00	C
508	NOČNÍ SLUŽBA - JÁTNÁ M.	15,21	C
509	WC	1,70	B
511	STŘECHA SLUŽBA/LABORANT	4,30	B
F	BALKON	3,40	DLAŽBA-SYSTÉM SCHLÜTER
H	INSTAL OTVOIT VRT	~	
D	OSOBNÍ VÝTAH	2,48	
512	ÚKLID KOMOTA	1,52	B
510	PŘEDSÍŇKA	2,16	B


ROZNÁMKY:

ROZN. Č. 1 - KE STÁVAJÍCÍM VARNICÍM BUDE PŘÍSTROUBOVÁNA OCEL VARNICE PODPĚŘENÁ OCEL SLOUPKY L12
ROZN. Č. 2 - POKROVNICOVÁ ZED. BUDE IROLOVANA 50 MM LIGNOPOTĚM Z INTERIÉRU STĚN NA KÁDNÍ VÝTOVINANT PODKLAD 20 MM OTÍTKA
ROZN. Č. 3 - STÁVAJÍCÍ DŘEVĚNÉ SLOUPKY VTMĚNIT ZA OCEL SLOUPKY L12 - PRAČ. PLETIVO
Č. 4 - SADRKARTON PRÁČKA TL 100M
Č. 5 - DLAŽKA 20/10 PÍRO SLABOPITLOUD


JÁDROKARTON PODHLED SV = 270 CM, V 510, 511, 509, 512 JE JV 250

STROP NAD 5.N.P.

(TAM KDE NENÍ STÁVAJÍCÍ Z.B. DESKA)

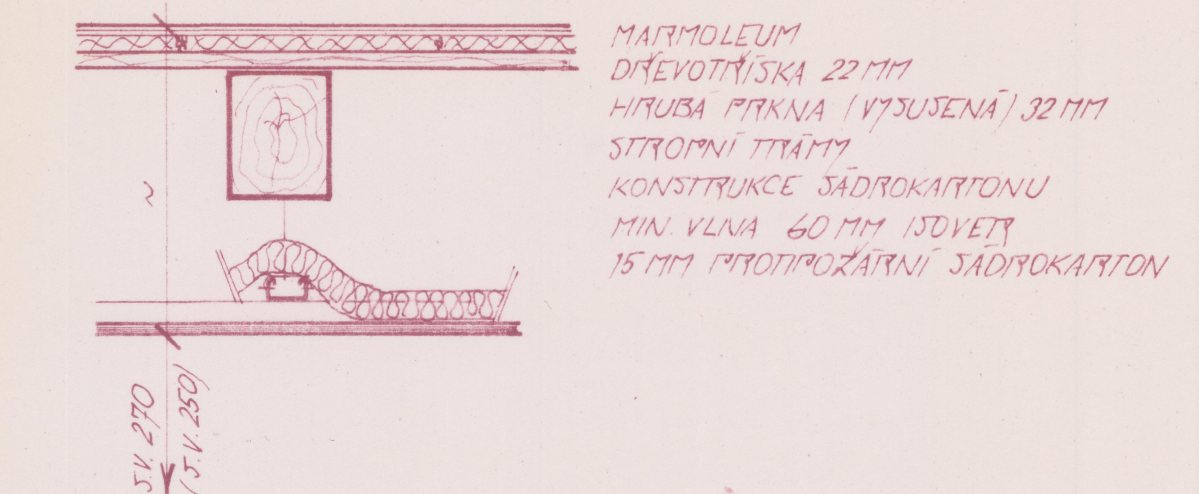

CIHELNÉ PILÍŘE A, B, C, D BUDOU VYŠPATY CEMENT MALTOU, KOTVNÍ PÍRŮDCH BUDĚ VYČISTĚN A VYLIT BETONEM. POTOM SE PŘEKVEDE OCELOBETON. OBJEMKA (L80/80/8 - Ø 50/5 MM)

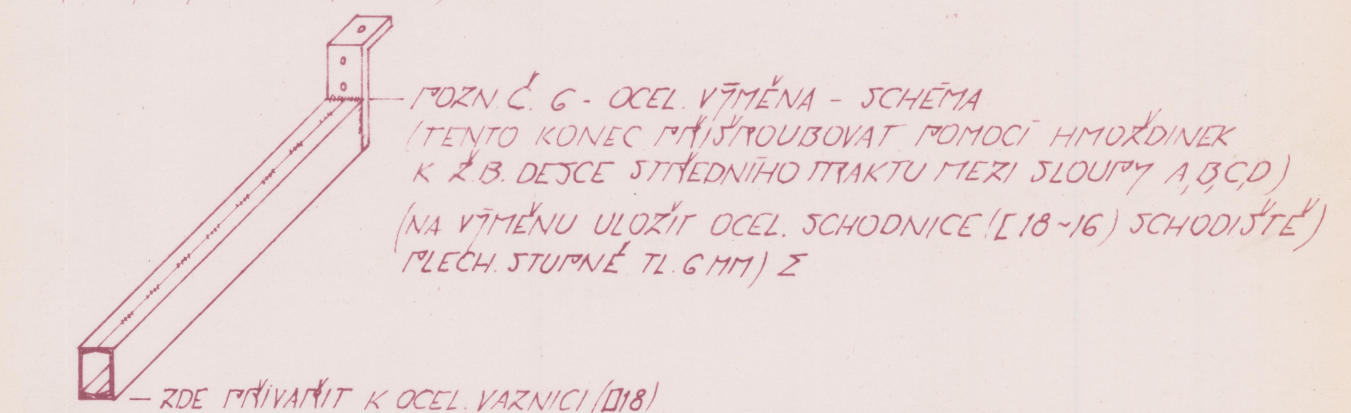

(HIMOTNOST OCELI: SCHODIŠTĚ MERI 5 A 6 NIT, VARNICE STOLKY - ROZN. Č. 1 - 3,3 E)

SKUTEČNÝ STAV
BauStav
©Bau-stav s.r.o., U brodu 191, P.O. box 70
360 21 Karlovy Vary, tel. 0177 366 13 43
ICO: 14705877, DIČ: 128-14705877

SOUKROMÁ PROJEKČOVÁ FIRMA „HRUSKA“ KARLOVY VARY

VÝKONČÍ ZADÁVKY ZODP. PROJEKTANT VÝKONČÍ VÝB
ING. JAN HRUSKA
INVESTOR NEMOCNICE K VARTY
BAU-STAV S.R.O. - K. VARTY
STAVBA K. VARTY - VÍTERNÁ ČP.10 - REKONSTRUKCE

TRANSFUZNÍ STANICE

OBSAH
PŘEDPOČTY 5 NIT
DATUM 11/98-2/99
ÚČEL 177
ZAK. Č. 1/99
ČÍSLO 9