



POHLED VÝCHODNÍ

POHLED ČELNÍ - OD SILNICE - SEVERNÍ

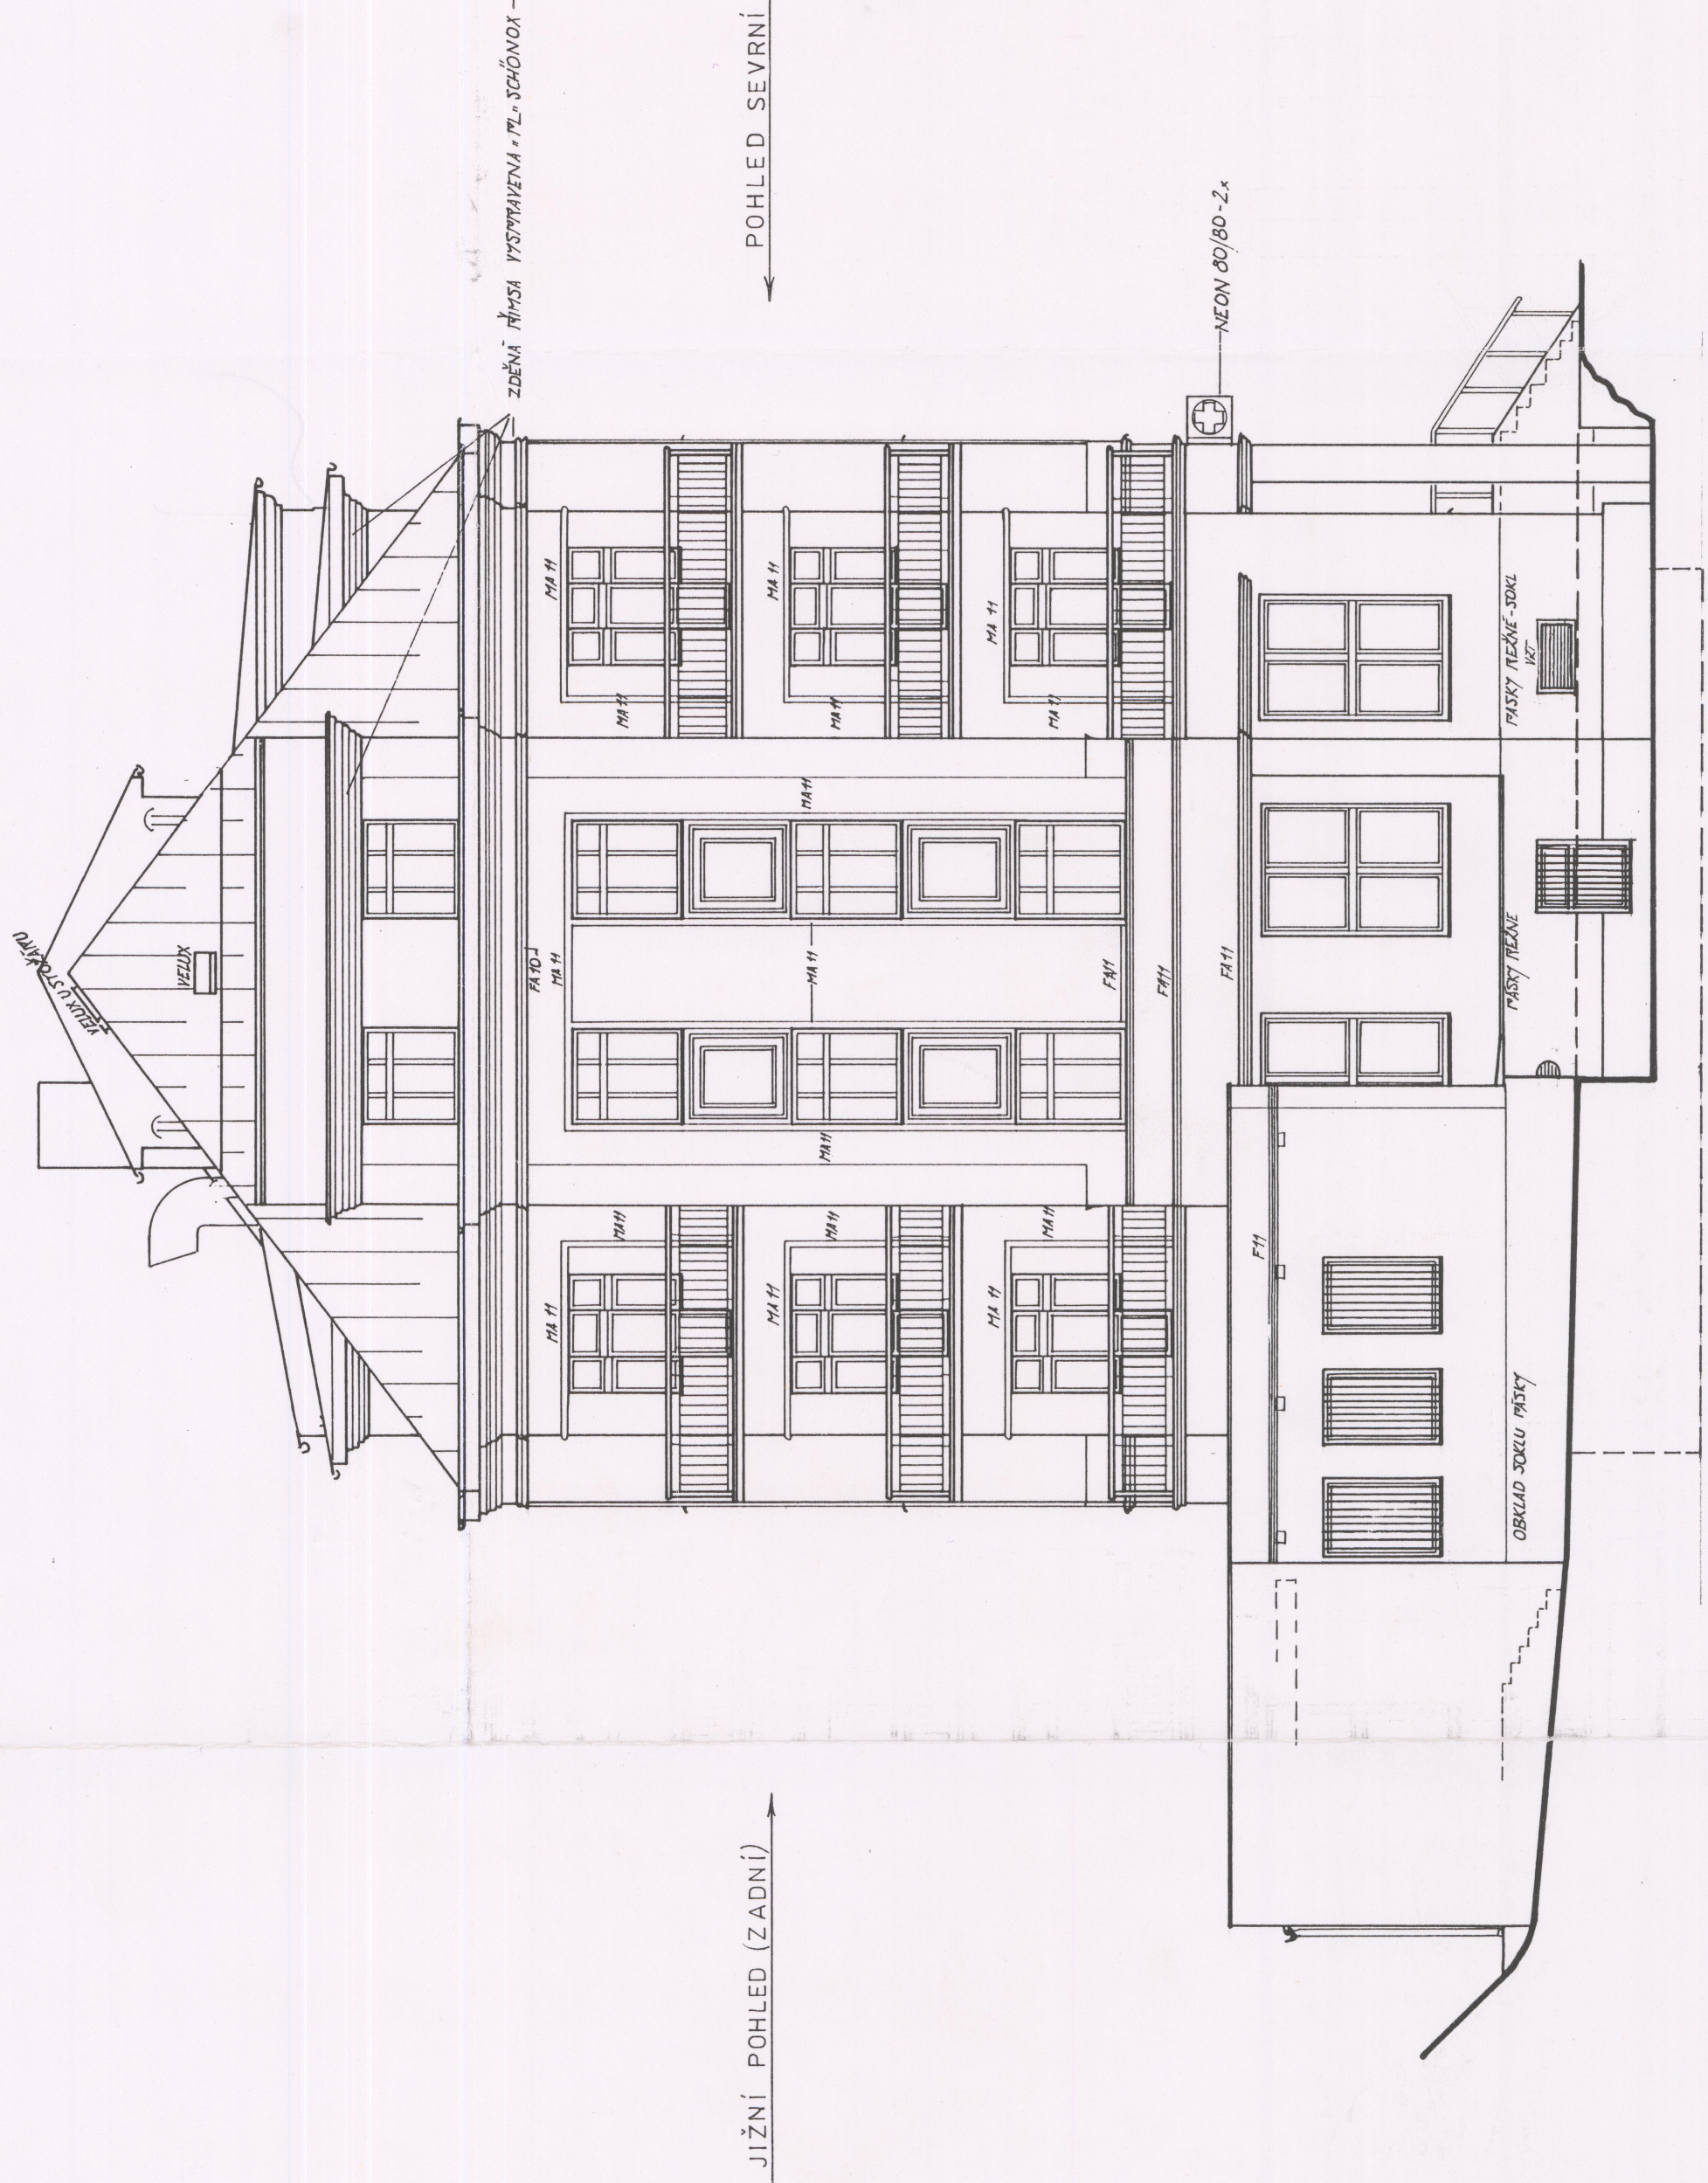

NOVÁ OKNA - PLASTOVÁ SE RIVKOKOLÁČNÍM DVOKLJEM BUDOU
TEPLIKAMI OKEN STAVAJÍCÍCH, BUDE UMÍSTĚNO V PÁNCI AD
BATAVA A TUDYCH BUDOU UMÍSTĚNÝ NA AD, LIŠTY - DOMOSTYL -

SKUTEČNÝ STAV
Baustav
© Baustav s.r.o. U Jevy 191, P.O. box 70
380 21 Karlový Vary, tel. 0171 356 13 43
IČO: 14705877, DIČ: CZ-14705877

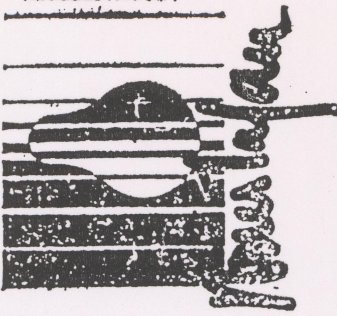

SUBKROMA PROJEKTOVA FIRMA "HRUSKA" KARLOVY VARY			
VYDOUCI ZAKAZY	ZODP. PROJEKTANT	VYPRACOVAL	
ING. JAN HRUSKA		MNO	
INVESTOR	NEPOHODICE K. VARTY	K. VARTY	
BAU-STAV K. VARTY			

STAVBA K. VARTY VÍTEŘNÁ ČP. 10 - PŘEKONSTITUCE -

TRANZJURNÍ STANICE

OBRAZ
POHLEDY VÝCHODNÍ (DOVNÍ) A SEVERNÍ (ULIČNÍ)

UJADN. 1/98-4/99
UCEL. 1/99
ZAK. C. 1/99

13