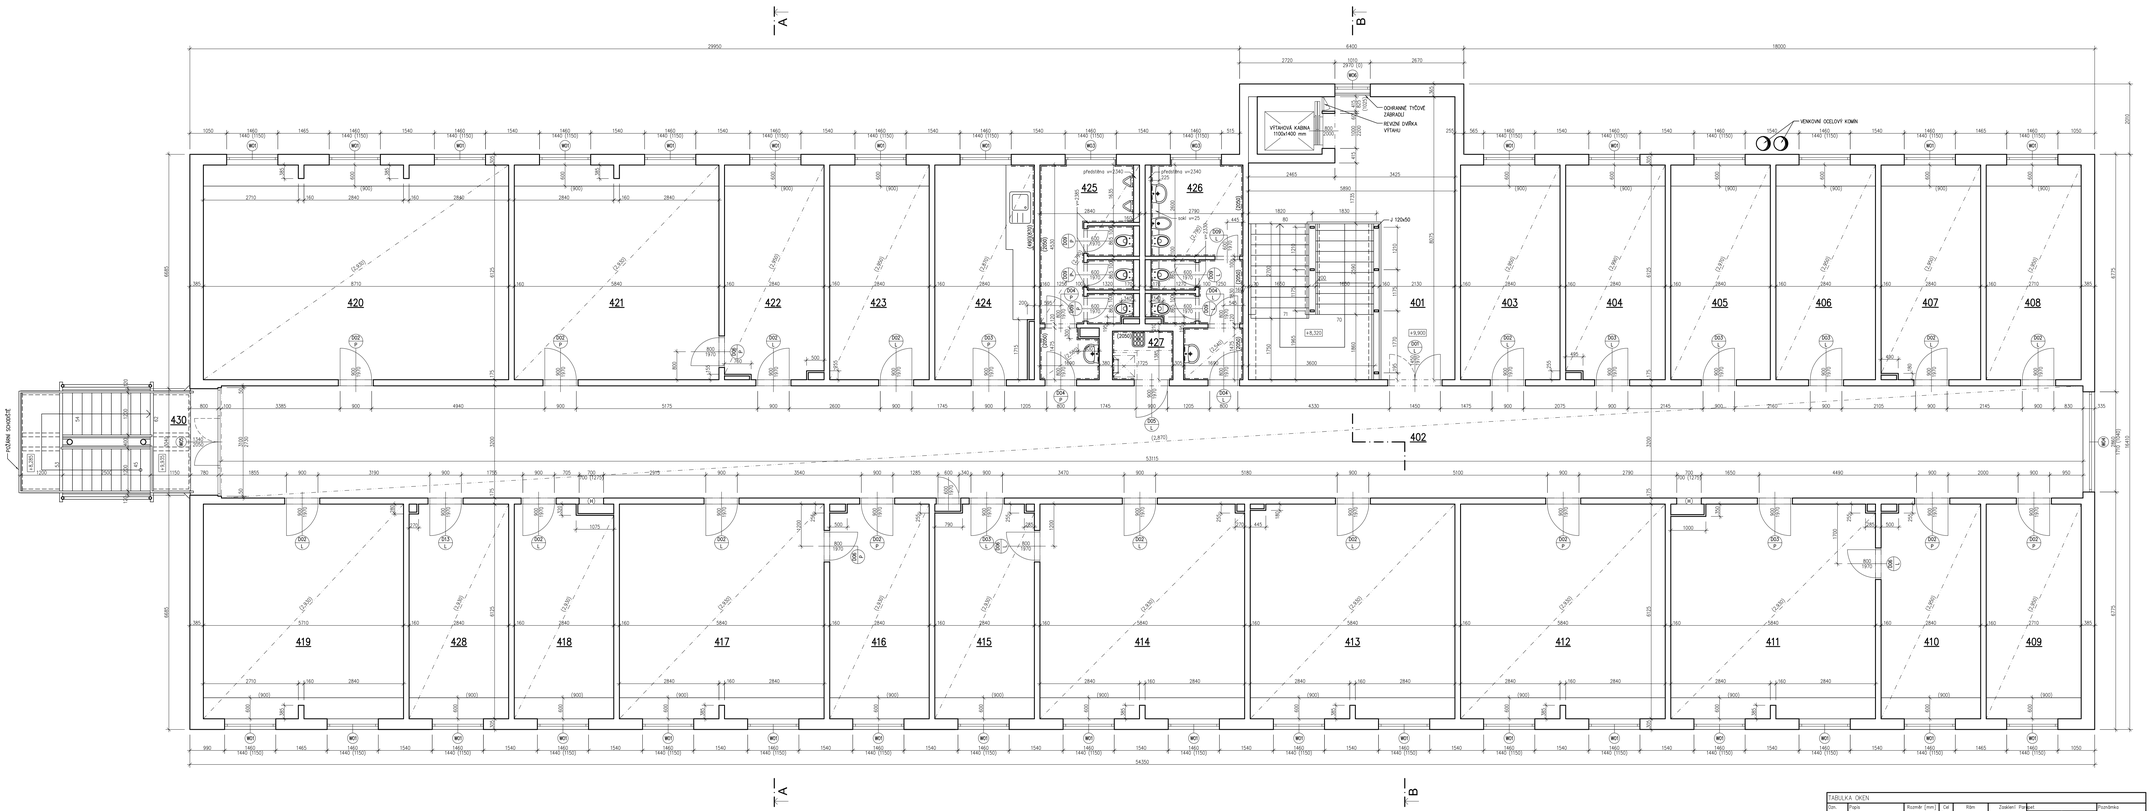

Tabulka místností							
Ozn.	Účel	Plocha [m²]	SV [m]	Povrchové úpravy			Poznámka
				Strop	Stěny	Podlaha	
401	SCHODIŠTĚ (+VÝTAH)	43,24	2,97	VCO	VCO	KD	KS (80)
402	CHODBA	170,09	2,87	SP 60x60	VCO	KD	KS (80)
403	KANCELÁŘ	17,40	2,95	SP 60x60	VCO	PVC	L – PVC
404	KANCELÁŘ	17,27	2,99	SP 60x60	VCO	K	L – K
405	KANCELÁŘ	17,39	2,97	SP 60x60	VCO	K	L – K
406	KANCELÁŘ	17,40	2,95	SP 60x60	VCO	K	L – K
407	KANCELÁŘ	17,31	2,95	SP 60x60	VCO	K	L – K
408	KANCELÁŘ	16,60	2,95	SP 60x60	VCO	PVC	L – PVC
409	KANCELÁŘ	16,60	2,95	SP 60x60	VCO	PVC	L – PVC
410	KANCELÁŘ	17,27	2,95	SP 60x60	VCO	K	L – K
411	KANCELÁŘ	35,29	2,93	SP 60x60	VCO	K	L – K
412	KANCELÁŘ	35,71	2,93	SP 60x60	VCO	PVC	L – PVC
413	KANCELÁŘ	35,63	2,93	SP 60x60	VCO	PVC	L – PVC
414	KANCELÁŘ	35,64	2,93	SP 60x60	VCO	PVC	L – PVC
415	KANCELÁŘ	17,12	2,93	SP 60x60	VCO	PVC	L – PVC
416	KANCELÁŘ	17,27	2,93	SP 60x60	VCO	K	L – K
417	KANCELÁŘ	35,71	2,93	SP 60x60	VCO	K	L – K
418	KANCELÁŘ	17,05	2,93	SP 60x60	VCO	PVC	L – PVC
419	KANCELÁŘ	34,91	2,93	SP 60x60	VCO	K	L – K
420	ZASEDACÍ MÍSTNOST	53,23	2,93	SP 60x60	VCO	K	L – K
421	KANCELÁŘ	35,71	2,93	SP 60x60	VCO	K	L – K
422	KANCELÁŘ	17,15	2,95	SP 60x60	VCO	K	L – K
423	KANCELÁŘ	17,40	2,95	SP 60x60	VCO	K	L – K
424	KUCHYŇKA	17,05	2,87	SP 60x60	VCO	PVC	L – PVC, KD
425	WC – M	13,93	2,79	SP 60x60	VCO	KD	KS (60), KD
426	WC – Ž	14,00	2,79	SP 60x60	VCO	KD	KS (60), KD
427	SKLADOVÁ KOMORA	2,39	3,07	VCO	VCO	KD	KS (60), KD
428	KANCELÁŘ	17,32	2,93	SP 60x60	VCO	PVC	L – PVC
430	POŽÁRNÍ SCHODIŠTĚ	15,92	0,00			KO/OR	

Celková plocha [m²]: 819,00

Pozn.: Plocha místnosti 401 je spočítána bez plochy výtahové kabiny.

LEGENDA POVRCHŮ STROP: VCO – VÁPENOCEMENTOVÁ OMÍTKA ŠTUKOVÁ
SP 60x60 – SKLÁDANÝ PODHLED ROZMĚROVÝCH POLED 600x600 mm

STĚNY: VCO – VÁPENOCEMENTOVÁ OMÍTKA ŠTUKOVÁ

PODLAHA: KD – KERAMICKÁ DLAŽBA
PVC – PVC
K – KOBEREC
OR – OCELOVÝ ROŠT

POZN.: KS (X) – KERAMICKÝ SOKL (VÝŠKA [mm])
L – PVC – LIŠTA Z PVC
L – K – LIŠTA Z KOBERCE
KD – KERAMICKÝ OBKLAD (VÝŠKA JE UDANÁ VE VÝKRESU)

TABULKA DVEŘÍ								
Ozn.	Popis	Rozměry	Cel kem	Křídlo	Zasklení	Zárubeň	Požární odolnost	Poznámka
001/L	DVEŘE DVOUKŘÍDLOVÉ LEVÉ	1400 x 1970	1	DTD		DTD, OBLOŽKOVÁ	EI (EW) – C30-S3	
002/L	DVEŘE JEDNOKŘÍDLOVÉ LEVÉ	900 x 1970	10	DTD	1/3, STRUKTUROVANÉ	DTD, OBLOŽKOVÁ		
002/P	DVEŘE JEDNOKŘÍDLOVÉ PRAVÉ		6					
003/L	DVEŘE JEDNOKŘÍDLOVÉ LEVÉ	900 x 1970	4	DTD		DTD, OBLOŽKOVÁ		
003/P	DVEŘE JEDNOKŘÍDLOVÉ PRAVÉ		2					
004/L	DVEŘE JEDNOKŘÍDLOVÉ LEVÉ	800 x 1970	2	DTD		DTD, OBLOŽKOVÁ		VÝŠKU MŘÍŽKA VE SPODNÍ ČÁSTI
004/P	DVEŘE JEDNOKŘÍDLOVÉ PRAVÉ		2					
005/L	DVEŘE JEDNOKŘÍDLOVÉ LEVÉ	900 x 1970	1	DTD		DTD, OBLOŽKOVÁ		VÝŠKU MŘÍŽKA VE SPODNÍ ČÁSTI
006/L	DVEŘE JEDNOKŘÍDLOVÉ LEVÉ	800 x 1970	2	DTD		DTD, OBLOŽKOVÁ		
006/P	DVEŘE JEDNOKŘÍDLOVÉ PRAVÉ		2					
008/L	DVEŘE JEDNOKŘÍDLOVÉ LEVÉ	900 x 1970	3	DTD		OCELOVÁ, ZAPUŠTĚNÁ		
009/P	DVEŘE JEDNOKŘÍDLOVÉ PRAVÉ		3					
013/L	DVEŘE JEDNOKŘÍDLOVÉ LEVÉ	900 x 1970	1	DTD	1/3, MLÉČNÉ	DTD, OBLOŽKOVÁ		

TABULKA OKEN								
Ozn.	Popis	Rozměr [mm]	Cel kem	Rám	Zasklení	Parapet		Poznámka
						VNĚJŠÍ	VNITŘNÍ	
W01	DVKO, JEDNOKŘÍDLOVÉ, OTEVÍRAVÉ A SKLOPNÉ	1400 x 1440	30	PLASTOVÝ, HL. 60 mm	IZOLAČNÍ DVOJSKLO	TIZr.	LAMINOVANÁ 010	
W03	DVKO, JEDNOKŘÍDLOVÉ, OTEVÍRAVÉ A SKLOPNÉ	1400 x 1440	2	PLASTOVÝ, HL. 60 mm	IZOLAČNÍ DVOJSKLO	TIZr.	LAMINOVANÁ 010	KÓMOVÉ SKLO STRUKTUROVANÉ, SÍŤKA PROTI HMYZU
W04	DVKO DVOUKŘÍDLOVÉ OTEVÍRAVÉ A SKLOPNÉ S NADSVĚTLÍKY	2860 x 1710	1	PLASTOVÝ HL. 60 mm	IZOLAČNÍ DVOJSKLO	TIZr.	LAMINOVANÁ 010	SLOUPEK
W05	DVĚŘE DVOUKŘÍDLOVÉ OTEVÍRAVÉ A SKLOPNÉ S NADSVĚTLÍKY	3100 x 2730	1	PLASTOVÝ HL. 60 mm	IZOLAČNÍ DVOJSKLO			DVEŘE NA POŽÁRNÍ SCHODIŠTĚ
W06	DVKO FRANCOUZSKÉ ZVLEČENÉ	1010 x 2970	1	PLASTOVÝ HL. 60 mm	IZOLAČNÍ DVOJSKLO	TIZr.		DOLNÍ DÍL FIXNÍ HORNÍ DÍL SKLOPNÝ

Pozn.: Rozměry oken jsou udávány jako světlé rozměry stavebních otvorů.

POZN.:
1) Dokumentace skutečného provedení stavby vychází z předložené projektové dokumentace (BPO spol. s r. o., 08/2000) a ze zaměření provedeného in situ.
2) Číslování místností odpovídá skutečnému označení.
2) Zakryté konstrukce jsou ve výkresu zobrazeny pouze ilustrativně.
3) Konstrukce požárního schodiště – viz výrobní dokumentaci.

VYPRACOVAL:	Ing. Jiří Dvořák	kancelář stavebního inženýrství
ZODPOVĚDNÝ PROJEKTANT:	Ing. Martin Kopta	Krosnářská 99, 360 03 Karlovy Vary, tel/fax: 353 226 037, IČ: 25226081, e-mail: info@ksi.cz, web: www.ksi.cz
OBJEDNAVATEL:	Karlovarský kraj Závodní 353/88, 360 21 Karlovy Vary	
akce:	ZAMĚŘENÍ SKUTEČNÉHO PROVEDENÍ OBJEKT B	Zakázka číslo: 160/2010
		Účel: DSP
obsah:	PŮDORYS 4. NP	Datum: 09/2010
		MĚŘÍTKO: 1:50 Číslo výkresu: A1.1.2.05