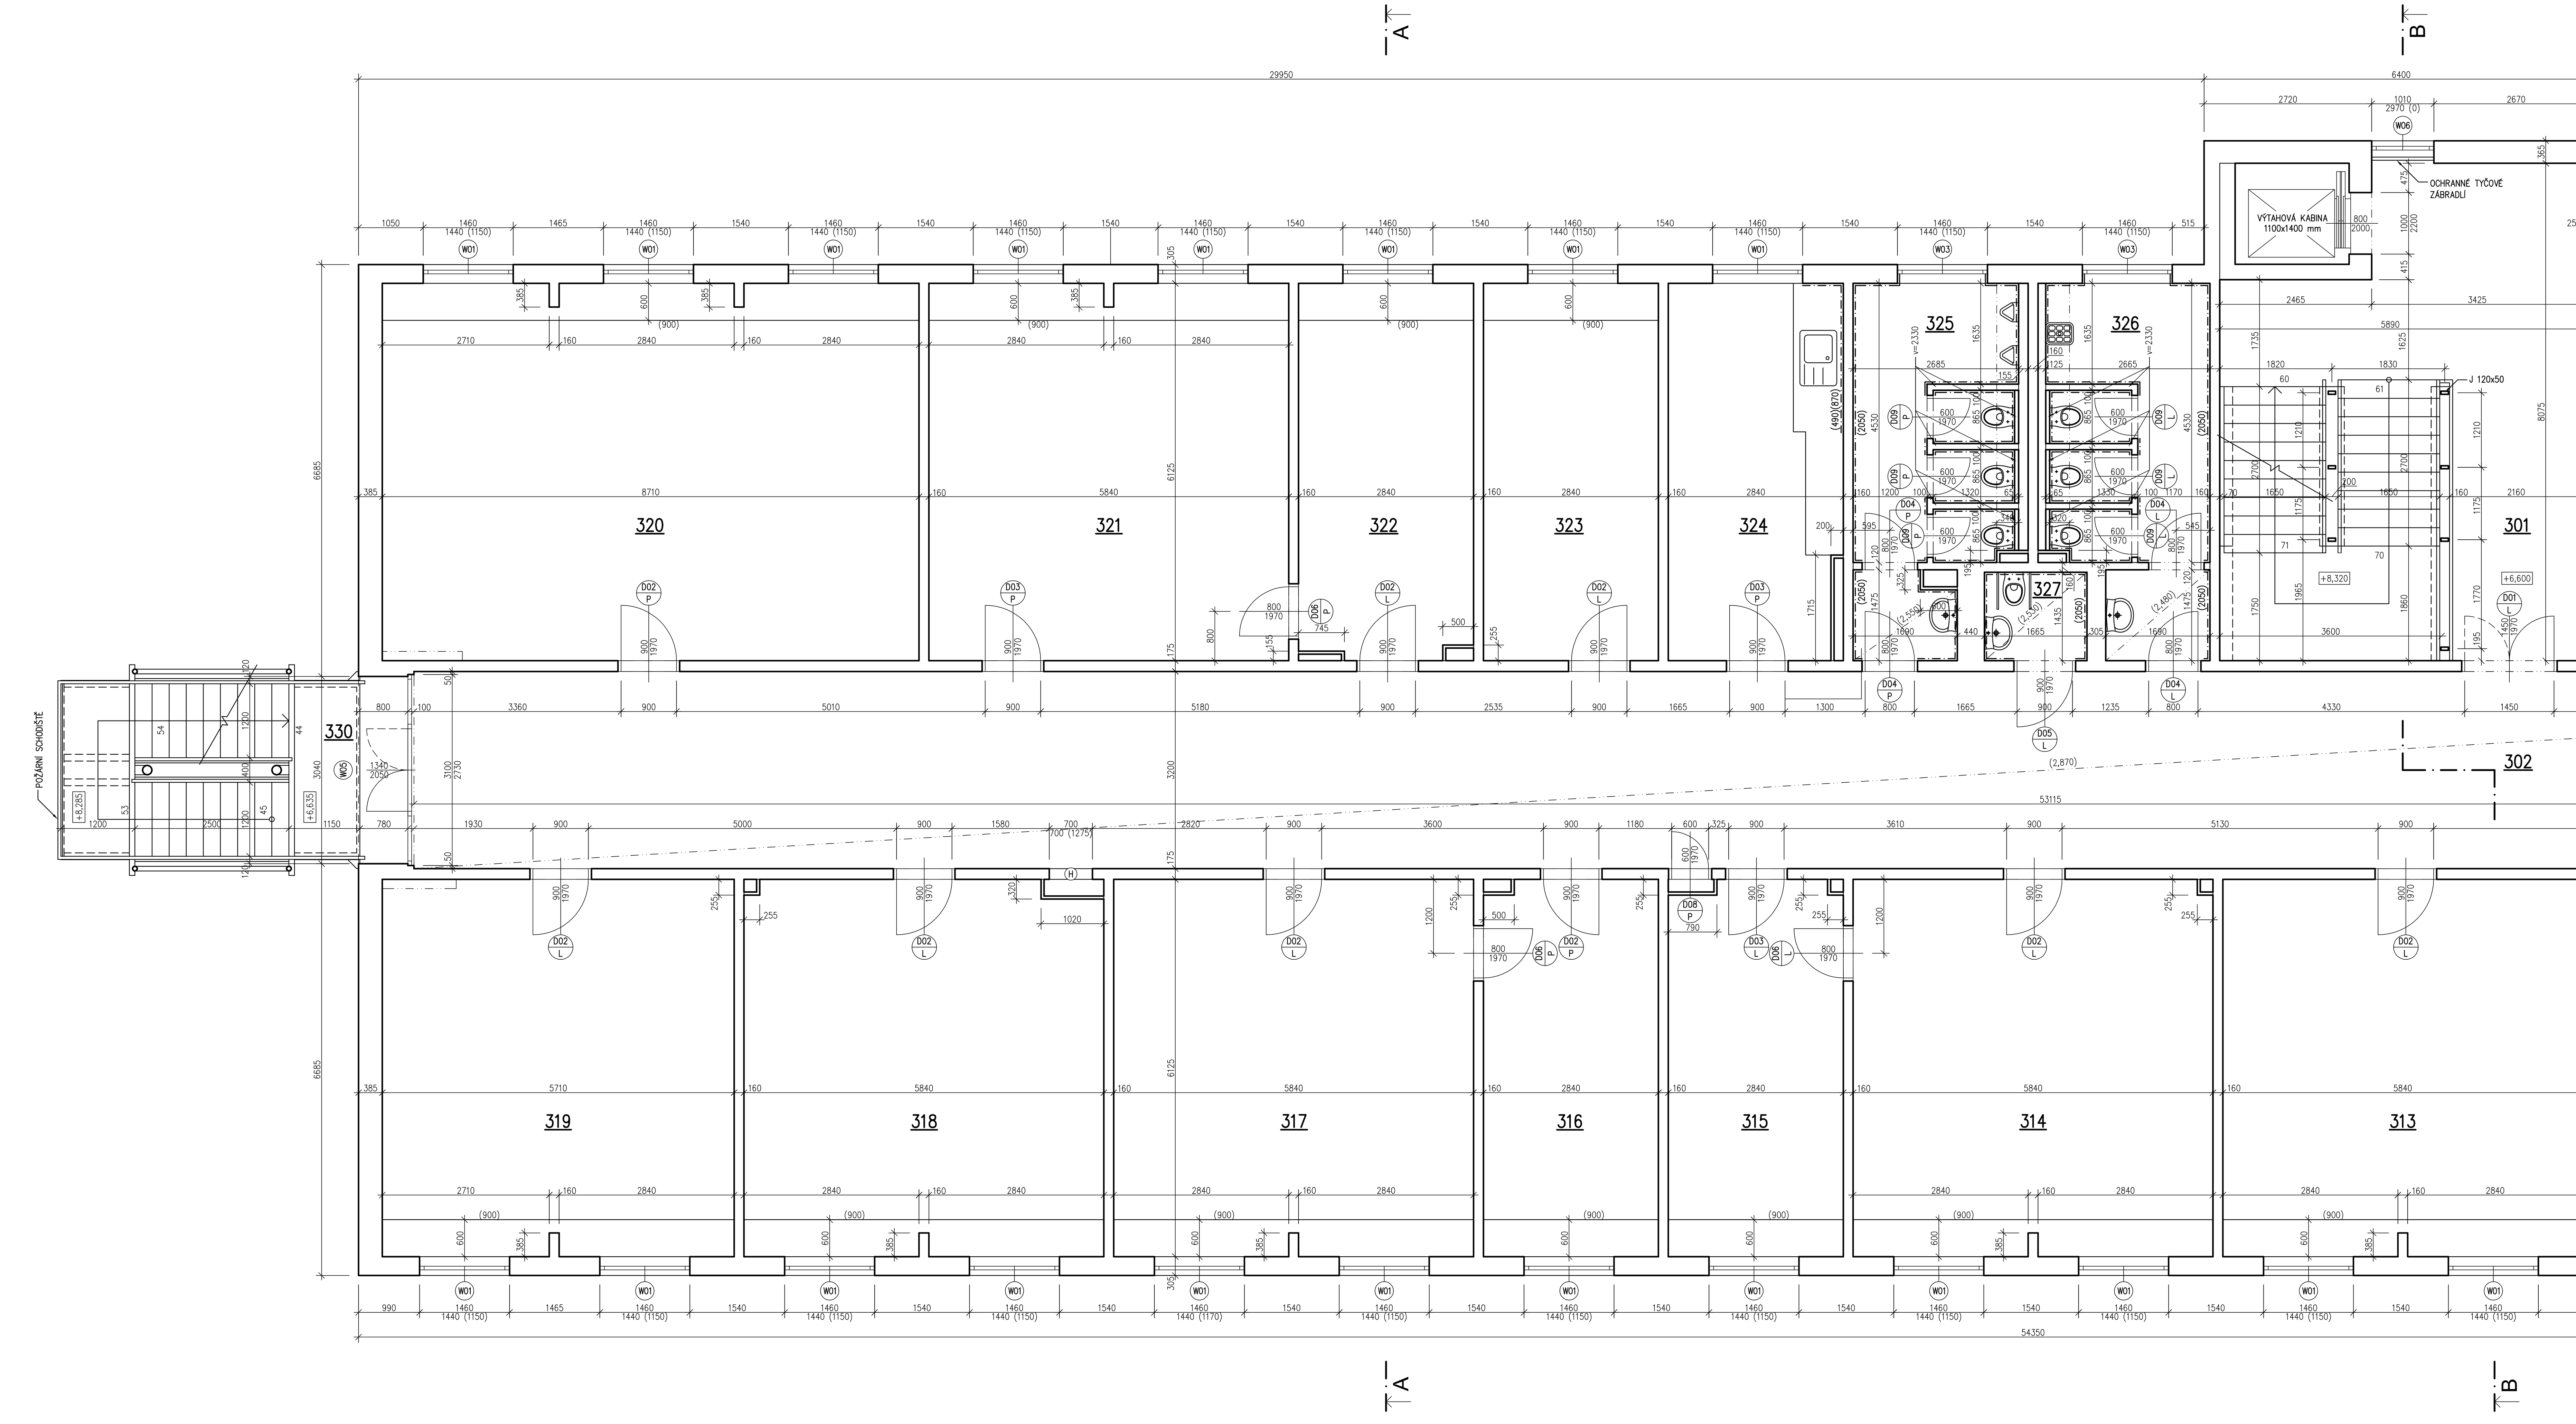

Tabulka místností

Ozn.	Účel	Plocha [m²]	SV [m]	Povrchové úpravy – Strop	Povrchové úpravy – Stěny	Povrchové úpravy – Podlaha	Poznámka
301	SCHODIŠTĚ (+VÝTAH)	43,24	2,97	VCO	VCO	KD	KS (80)
302	CHODBA	170,09	2,87	SP 60x60	VCO	KD	KS (80)
303	KANCELÁŘ	17,40	3,11	VCO	VCO	K	L – K
304	KANCELÁŘ	17,31	3,09	VCO	VCO	PVC	L – PVC
305	KANCELÁŘ	17,40	3,11	VCO	VCO	PVC	L – PVC
306	KANCELÁŘ	17,40	3,09	VCO	VCO	PVC	L – PVC
307	KANCELÁŘ	17,26	3,11	VCO	VCO	PVC	L – PVC
308	KANCELÁŘ	16,60	3,09	VCO	VCO	PVC	L – PVC
309	KANCELÁŘ	16,60	3,09	VCO	VCO	PVC	L – PVC
310	KANCELÁŘ	17,27	3,09	VCO	VCO	K	L – K
311	KANCELÁŘ	35,29	3,07	VCO	VCO	K	L – K
312	KANCELÁŘ	35,71	3,07	VCO	VCO	PVC	L – PVC
313	KANCELÁŘ	35,71	3,07	VCO	VCO	K	L – K
314	KANCELÁŘ	35,64	3,07	VCO	VCO	PVC	L – PVC
315	KANCELÁŘ	17,13	3,05	VCO	VCO	PVC	L – PVC
316	KANCELÁŘ	17,27	3,05	VCO	VCO	K	L – K
317	KANCELÁŘ	35,71	3,05	VCO	VCO	K	L – K
318	KANCELÁŘ	35,32	3,05	VCO	VCO	PVC	L – PVC
319	KANCELÁŘ	34,91	3,05	VCO	VCO	PVC	L – PVC
320	ZASEDACÍ MÍSTNOST	53,23	3,05	VCO	VCO	K	L – K
321	KANCELÁŘ	35,71	3,05	VCO	VCO	K	L – K
322	KANCELÁŘ	17,15	3,11	VCO	VCO	K	L – PVC
323	KANCELÁŘ	17,40	3,11	VCO	VCO	PVC	L – PVC
324	KUCHYŇKA	17,05	3,11	VCO	VCO	PVC	L – PVC, KO
325	WC – M	13,81	3,07	VCO/SP 60x60	VCO	KD	KS (60), KO, SP V PŘEDSÍNI
326	WC – Ž	13,92	3,07	VCO/SP 60x60	VCO	KD	KS (60), KO, SP V PŘEDSÍNI
327	WC – INV	2,39	2,53	SP 60x60	VCO	KD	KS (60), KO
330	POŽÁRNÍ SCHODIŠTĚ	15,92	0,00			KD/OR	

Celková plocha [m²]: 819,84

Pozn.: Plocha místnosti 301 je spočítána bez plochy výtahové kabiny.

LEGENDA POVRCHŮ: STROP: VCO – VÁPENOCEMENTOVÁ OMÍTKA ŠTUKOVÁ
SP 60x60 – SKLÁDANÝ PODHLED ROZMĚRECH POLED 600x600 mm

STĚNY: VCO – VÁPENOCEMENTOVÁ OMÍTKA ŠTUKOVÁ

PODLAHA: KD – KERAMICKÁ DLAŽBA
PVC – PVC
K – KOBEREC
OR – OCELOVÝ ROŠT

POZN.: KS (X) – KERAMICKÝ SOKL (VÝŠKA [mm])
L – PVC – LIŠTA Z PVC
L – K – LIŠTA Z KOBERCE
KO – KERAMICKÝ OBKLAD (VÝŠKA JE UDANÁ VE VÝKRESU)

TABULKA DVEŘÍ

Ozn.	Popis	Rozměry	Cel kem	Křídlo	Zasklení	Zárubeň	Požární odolnost	Poznámka
D01/L	DVEŘE DVOUKŘÍDLOVÉ LEVÉ	1450 x 1970	1	DTD		DTD, OBLOŽKOVÁ	EI (EW) – C30 D3	
D02/L	DVEŘE JEDNOKŘÍDLOVÉ LEVÉ	900 x 1970	13	DTD	1/3, STRUKTUROVANÉ	DTD, OBLOŽKOVÁ		
D02/P	DVEŘE JEDNOKŘÍDLOVÉ PRAVÉ		5					
D03/L	DVEŘE JEDNOKŘÍDLOVÉ LEVÉ	900 x 1970	1	DTD		DTD, OBLOŽKOVÁ		
D03/P	DVEŘE JEDNOKŘÍDLOVÉ PRAVÉ		3					
D04/L	DVEŘE JEDNOKŘÍDLOVÉ LEVÉ	800 x 1970	2	DTD		DTD, OBLOŽKOVÁ		VĚTRACÍ MŘÍŽKA VE SPODNÍ ČÁSTI
D04/P	DVEŘE JEDNOKŘÍDLOVÉ PRAVÉ		2					
D05/L	DVEŘE JEDNOKŘÍDLOVÉ PRAVÉ	900 x 1970	1	DTD		DTD, OBLOŽKOVÁ		VĚTRACÍ MŘÍŽKA VE SPODNÍ ČÁSTI
D06/L	DVEŘE JEDNOKŘÍDLOVÉ LEVÉ	800 x 1970	2	DTD		DTD, OBLOŽKOVÁ		
D06/P	DVEŘE JEDNOKŘÍDLOVÉ PRAVÉ		2					
D09/L	DVEŘE JEDNOKŘÍDLOVÉ LEVÉ	600 x 1970	3	DTD		OCELOVÁ, ZAPUŠTĚNÁ		
D09/P	DVEŘE JEDNOKŘÍDLOVÉ PRAVÉ		3					

TABULKA OKEN

Ozn.	Popis	Rozměr [mm]	Cel kem	Rám	Zasklení	Parapet – Vnější	Parapet – Vnitřní	Poznámka
W01	OKNO JEDNOKŘÍDLOVÉ OTEVÍRAVÉ A SKLOPNÉ	1460 x 1440	30	PLASTOVÝ, HL. 60 mm	IZOLAČNÍ DVOJSKLO	TiZn	LAMINOVANÁ DTD	
W03	OKNO JEDNOKŘÍDLOVÉ OTEVÍRAVÉ A SKLOPNÉ	1460 x 1440	2	PLASTOVÝ HL. 60 mm	IZOLAČNÍ DVOJSKLO	TiZn	LAMINOVANÁ DTD	VENKOVNÍ SKLO STRUKTUROVANÉ, SÍTKA PROTI HMYZU
W04	OKNO DVOUKŘÍDLOVÉ OTEVÍRAVÉ A SKLOPNÉ (OBĚ KŘÍDLA)	2860 x 1710	1	PLASTOVÝ HL. 60 mm	IZOLAČNÍ DVOJSKLO	TiZn	LAMINOVANÁ DTD	SLOUPEK
W05	DVEŘE DVOUKŘÍDLOVÉ S PEVNÝMI POUTCI A NADSVĚTLÍKY	3100 x 2730	1	PLASTOVÝ HL. 60 mm	IZOLAČNÍ DVOJSKLO			DVEŘE NA POŽÁRNÍ SCHODIŠTĚ
W06	OKNO FRANCOUZSKÉ DVOJDÍLNÉ	1010 x 2970	1	PLASTOVÝ HL. 60 mm	IZOLAČNÍ DVOJSKLO	TiZn		DOLNÍ DÍL FIXNÍ, HORNÍ DÍL SKLOPNÝ

Pozn.: Rozměry oken jsou udávány jako světlé rozměry stavebních otvorů.

POZN.:
1) Dokumentace skutečného provedení stavby vychází z předložené projektové dokumentace (BPO spol. s r. o., 08/2000) a ze zaměření provedeného in situ.
2) Číslování místností odpovídá skutečnému označení.
2) Zakryté konstrukce jsou ve výkresu zobrazeny pouze ilustrativně.
3) Konstrukce požárního schodiště – viz výrobní dokumentaci.

VYPRACOVAL:	Ing. Jiří Dvořák
ZODPOVĚDNÝ PROJEKTANT:	Ing. Martin Kopta
OBJEDNAL:	Karlovarský kraj, Závodní 353/88, 360 21 Karlovy Vary
akce:	ZAMĚŘENÍ SKUTEČNÉHO PROVEDENÍ OBJEKT B
obsah:	PŮDORYS 3. NP
Zakázka číslo:	160/2010
Účel:	DSP
Datum:	09/2010
Měřítko:	1:50
Číslo výkresu:	A1.1.2.04

kancelář stavebního inženýrství
Botanická 256, 360 02 DALOVICE, tel/fax: 353 230 017
IČ: 25224581, DIČ: CZ25224581, web: www.ksi.cz