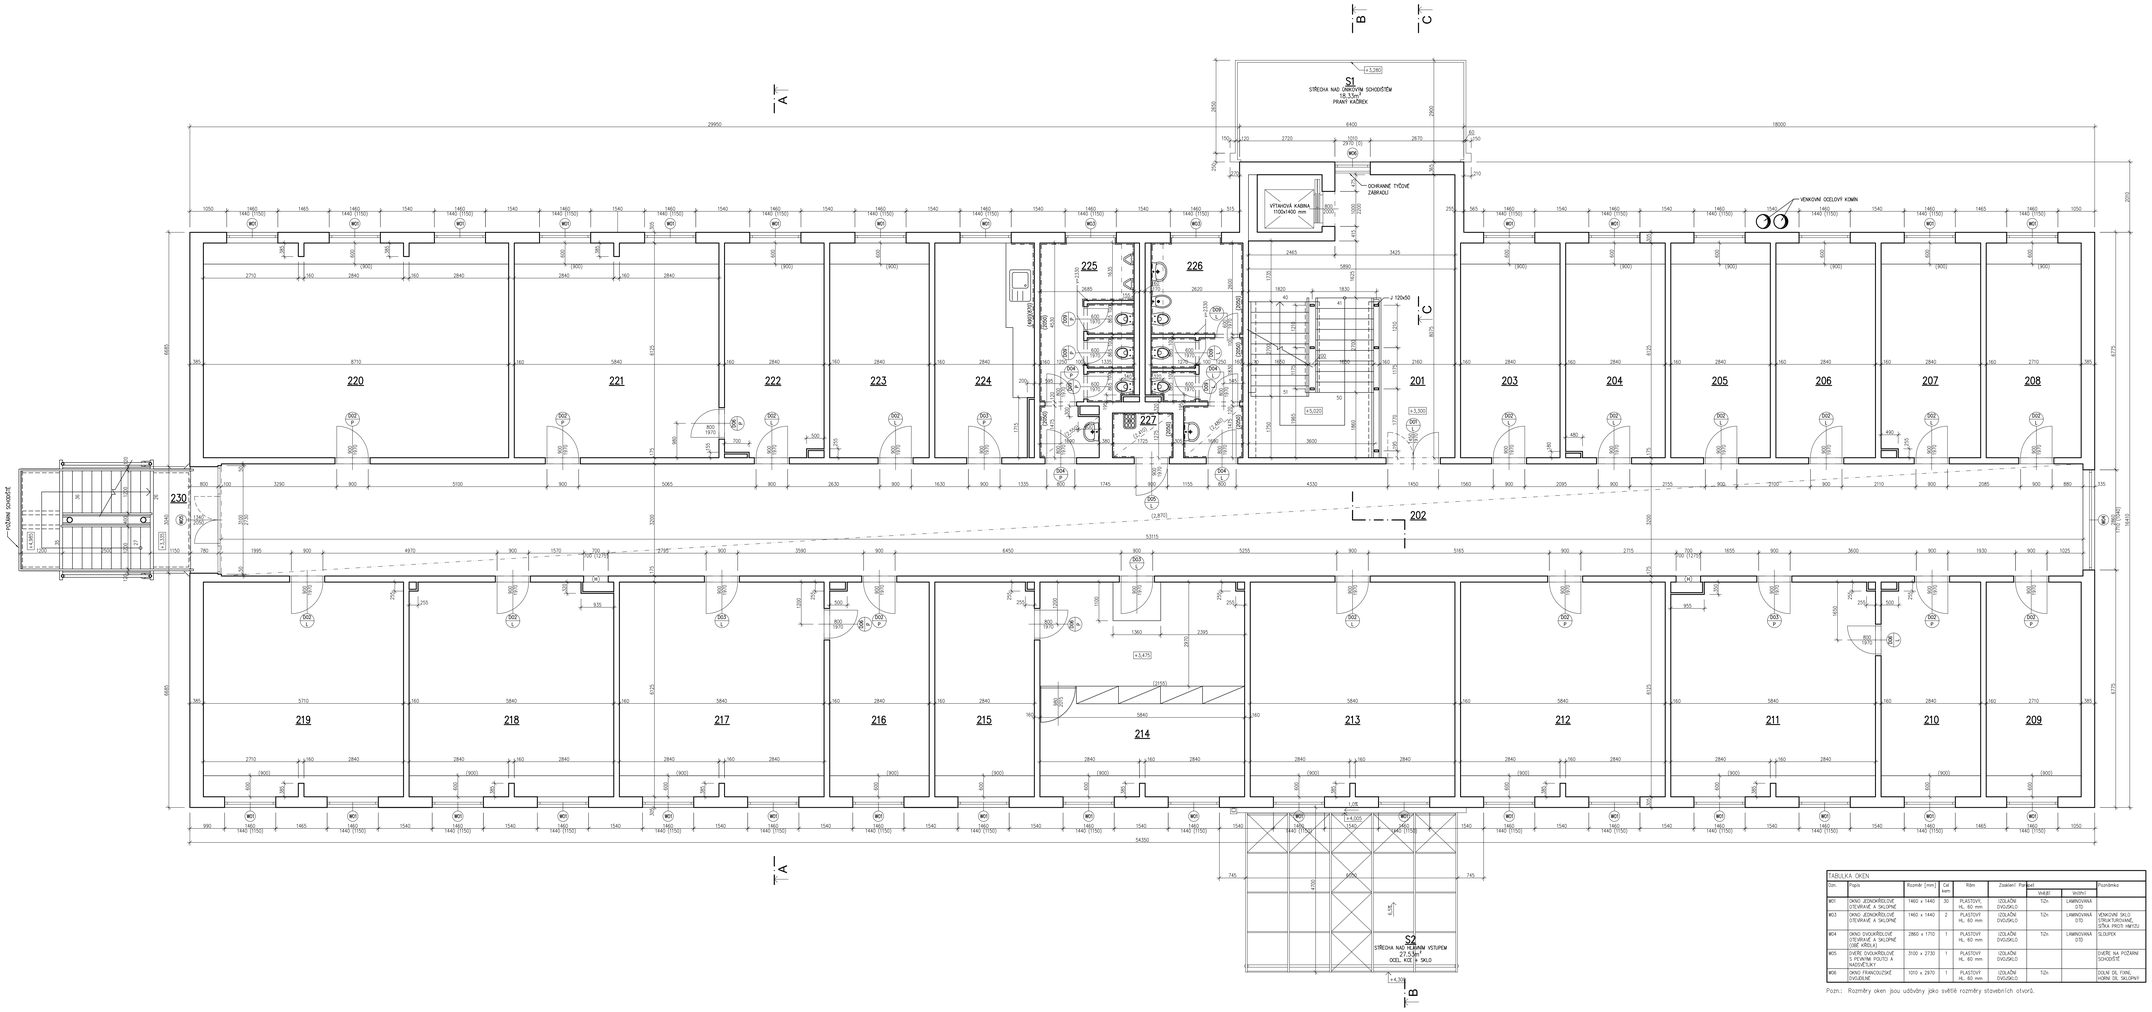

Tabulka místností							
Ozn.	Účel	Plocha [m²]	SV [m]	Povrchové úpravy			Poznámka
				Strop	Stěny	Podlaha	
201	SCHODIŠTĚ (+VÝTAH)	43,24	2,97	VCO	VCO	KD	KS (80)
202	CHODBA	170,09	2,87	SP 60x60	VCO	KD	KS (80)
203	KANCELÁŘ	17,40	3,09	VCO	VCO	KD	L – K
204	KANCELÁŘ	17,31	3,09	VCO	VCO	PVC	L – PVC
205	KANCELÁŘ	17,40	3,09	VCO	VCO	PVC	L – PVC
206	KANCELÁŘ	17,40	3,09	VCO	VCO	PVC	L – PVC
207	KANCELÁŘ	17,26	3,11	VCO	VCO	PVC	L – PVC
208	KANCELÁŘ	16,60	3,11	VCO	VCO	PVC	L – PVC
209	KANCELÁŘ	16,60	3,09	VCO	VCO	PVC	L – PVC
210	KANCELÁŘ	17,27	3,11	VCO	VCO	PVC	L – PVC
211	KANCELÁŘ	35,31	3,05	VCO	VCO	K	L – K
212	KANCELÁŘ	35,71	3,05	VCO	VCO	PVC	L – PVC
213	KANCELÁŘ	35,71	3,05	VCO	VCO	PVC	L – PVC
214	MÍSTNOST SERVERU	35,64	2,84	VCO	VCO	PVC	L – PVC
215	KANCELÁŘ	17,33	2,84	VCO	VCO	PVC	L – PVC
216	KANCELÁŘ	17,27	3,05	VCO	VCO	PVC	L – PVC
217	KANCELÁŘ	35,71	3,05	VCO	VCO	K	L – K
218	KANCELÁŘ	35,34	3,05	VCO	VCO	PVC	L – PVC
219	KANCELÁŘ	34,91	3,05	VCO	VCO	PVC	L – PVC
220	ZASEDACÍ MÍSTNOST	53,23	3,05	VCO	VCO	K	L – K
221	KANCELÁŘ	35,71	3,07	VCO	VCO	K	L – K
222	KANCELÁŘ	17,16	3,07	VCO	VCO	K	L – K
223	KANCELÁŘ	17,40	3,11	VCO	VCO	PVC	L – PVC
224	KUCHYŇKA	17,05	3,11	VCO	VCO	PVC	L – PVC, KD
225	WC – M	13,99	3,09	VCO/SP 60x60	VCO	KD	KS (60), KO, SP V PŘÍSTUPU
226	WC – Ž	14,00	3,07	VCO/SP 60x60	VCO	KD	KS (60), KO, SP V PŘÍSTUPU
227	ÚKLIDOVÁ KOMORA	2,20	2,41	SP 60x60	VCO	KD	KS (60), KO
230	POŽÁRNÍ SCHODIŠTĚ	15,92	0,00			KO/OR	

Celková plocha [m²] 820,16

Pozn.: Plocha místností 201 je započítána bez plochy výtahové kabiny.

LEGENDA POVRCHŮ STROP: VCO – VÁPENOCEMENTOVÁ OMÍTKA ŠTUKOVÁ
SP 60x60 – SKLÁDANÝ PODHLED ROZMĚROVÝCH POLED 600x600 mm

STĚNY: VCO – VÁPENOCEMENTOVÁ OMÍTKA ŠTUKOVÁ

PODLAHA: KD – KERAMICKÁ DLAŽBA
PVC – PVC
K – KOBEREC
OR – OCELOVÝ ROŠT

POZN.: KS (X) – KERAMICKÝ SOKL (VÝŠKA [mm])
L – PVC – LIŠTA Z PVC
L – K – LIŠTA Z KOBERCE
KO – KERAMICKÝ OBKLAD (VÝŠKA JE UDANÁ VE VÝKRESU)

TABULKA DVEŘÍ								
Ozn.	Popis	Rozměry	Cel kusů	Křídlo	Zasklení	Zábradlí	Požární odolnost	Poznámka
001/L	DVEŘE DVOUKŘÍDLOVÉ LEVÉ	1400 x 1970	1	DTD		DTD, OBLOŽKOVÁ	EI (EW) – C30-S3	
002/L	DVEŘE JEDNOKŘÍDLOVÉ LEVÉ	900 x 1970	11	DTD	P3, STRUKTUROVANÉ	DTD, OBLOŽKOVÁ		
002/P	DVEŘE JEDNOKŘÍDLOVÉ PRAVÉ		6					
003/L	DVEŘE JEDNOKŘÍDLOVÉ LEVÉ	900 x 1970	2	DTD		DTD, OBLOŽKOVÁ		
003/P	DVEŘE JEDNOKŘÍDLOVÉ PRAVÉ		2					
004/L	DVEŘE JEDNOKŘÍDLOVÉ LEVÉ	800 x 1970	2	DTD		DTD, OBLOŽKOVÁ		VĚTRACÍ MŘÍŽKA VE SPODNÍ ČÁSTI
004/P	DVEŘE JEDNOKŘÍDLOVÉ PRAVÉ		2					
005/L	DVEŘE JEDNOKŘÍDLOVÉ LEVÉ	900 x 1970	1	DTD		DTD, OBLOŽKOVÁ		VĚTRACÍ MŘÍŽKA VE SPODNÍ ČÁSTI
008/L	DVEŘE JEDNOKŘÍDLOVÉ LEVÉ	800 x 1970	1	DTD		DTD, OBLOŽKOVÁ		
008/P	DVEŘE JEDNOKŘÍDLOVÉ PRAVÉ		3					
009/L	DVEŘE JEDNOKŘÍDLOVÉ LEVÉ	900 x 1970	3	DTD		OCELOVÁ, ZAPUŠTĚNÁ		
009/P	DVEŘE JEDNOKŘÍDLOVÉ PRAVÉ		3					

TABULKA OKEN								
Ozn.	Popis	Rozměr [mm]	Cel kusů	Rám	Zasklení	Parapet		Poznámka
						VNĚJŠÍ	VNITŘNÍ	
W04	OKNO DVOUKŘÍDLOVÉ OTEVÍRAVÉ A SKLOPNÉ	2860 x 1710	1	PLASTOVÝ HL. 60 mm	IZOLAČNÍ DVOJSKLO	TiZn	LAMINOVANÁ D10	SLOUPEK
W05	DVEŘE DVOUKŘÍDLOVÉ OTEVÍRAVÉ S PEVNÝM DÍLEM A NADSVĚTLÍKY	3100 x 2730	1	PLASTOVÝ HL. 60 mm	IZOLAČNÍ DVOJSKLO			DVEŘE NA POŽÁRNÍ SCHODIŠTĚ
W06	OKNO FRANCOUZSKÉ DVOJDÍLNÉ	1010 x 2970	1	PLASTOVÝ HL. 60 mm	IZOLAČNÍ DVOJSKLO	TiZn		DOLNÍ DÍL FIXNÍ, HORNÍ DÍL SKLOPNÝ

Pozn.: Rozměry oken jsou udávány jako světlé rozměry stavebních otvorů.

POZN.: 1) Dokumentace skutečného provedení stavby vychází z předložené projektové dokumentace (BPO spol. s r. o., 08/2000) a ze zaměření provedeného in situ.
2) Číslování místností odpovídá skutečnému označení.
2) Zakryté konstrukce jsou ve výkresu zobrazeny pouze ilustrativně.
3) Konstrukce požárního schodiště – viz výrobní dokumentaci.

VYPRACOVAL:	Ing. Jiří Dvořák	kancelář stavebního inženýrství
ZODPOVĚDNÝ PROJEKTANT:	Ing. Martin Kopta	Krosnářská 99, 360 06 DALOVICE, tel/fax: 353 238 007 IČ: 25226081, DIČ: CZ7103281897, web: www.ksi.cz
OBJEDNAVATEL:	Karlovarský kraj, Závodní 353/88, 360 21 Karlovy Vary	
akce:	ZAMĚŘENÍ SKUTEČNÉHO PROVEDENÍ OBJEKT B	Zakázka č.: 160/2010
obsah:	PŮDORYS 2. NP	Účel: DSP
		Datum: 09/2010
		MĚŘÍTKO: 1:50 Číslo výkresu: A1.1.2.03