SPOJOVACÍ KORIDOR

Akce : Pavilon B, nemocnice Sokolov, Sokolov

1.NP - RTG ODDĚLENÍ

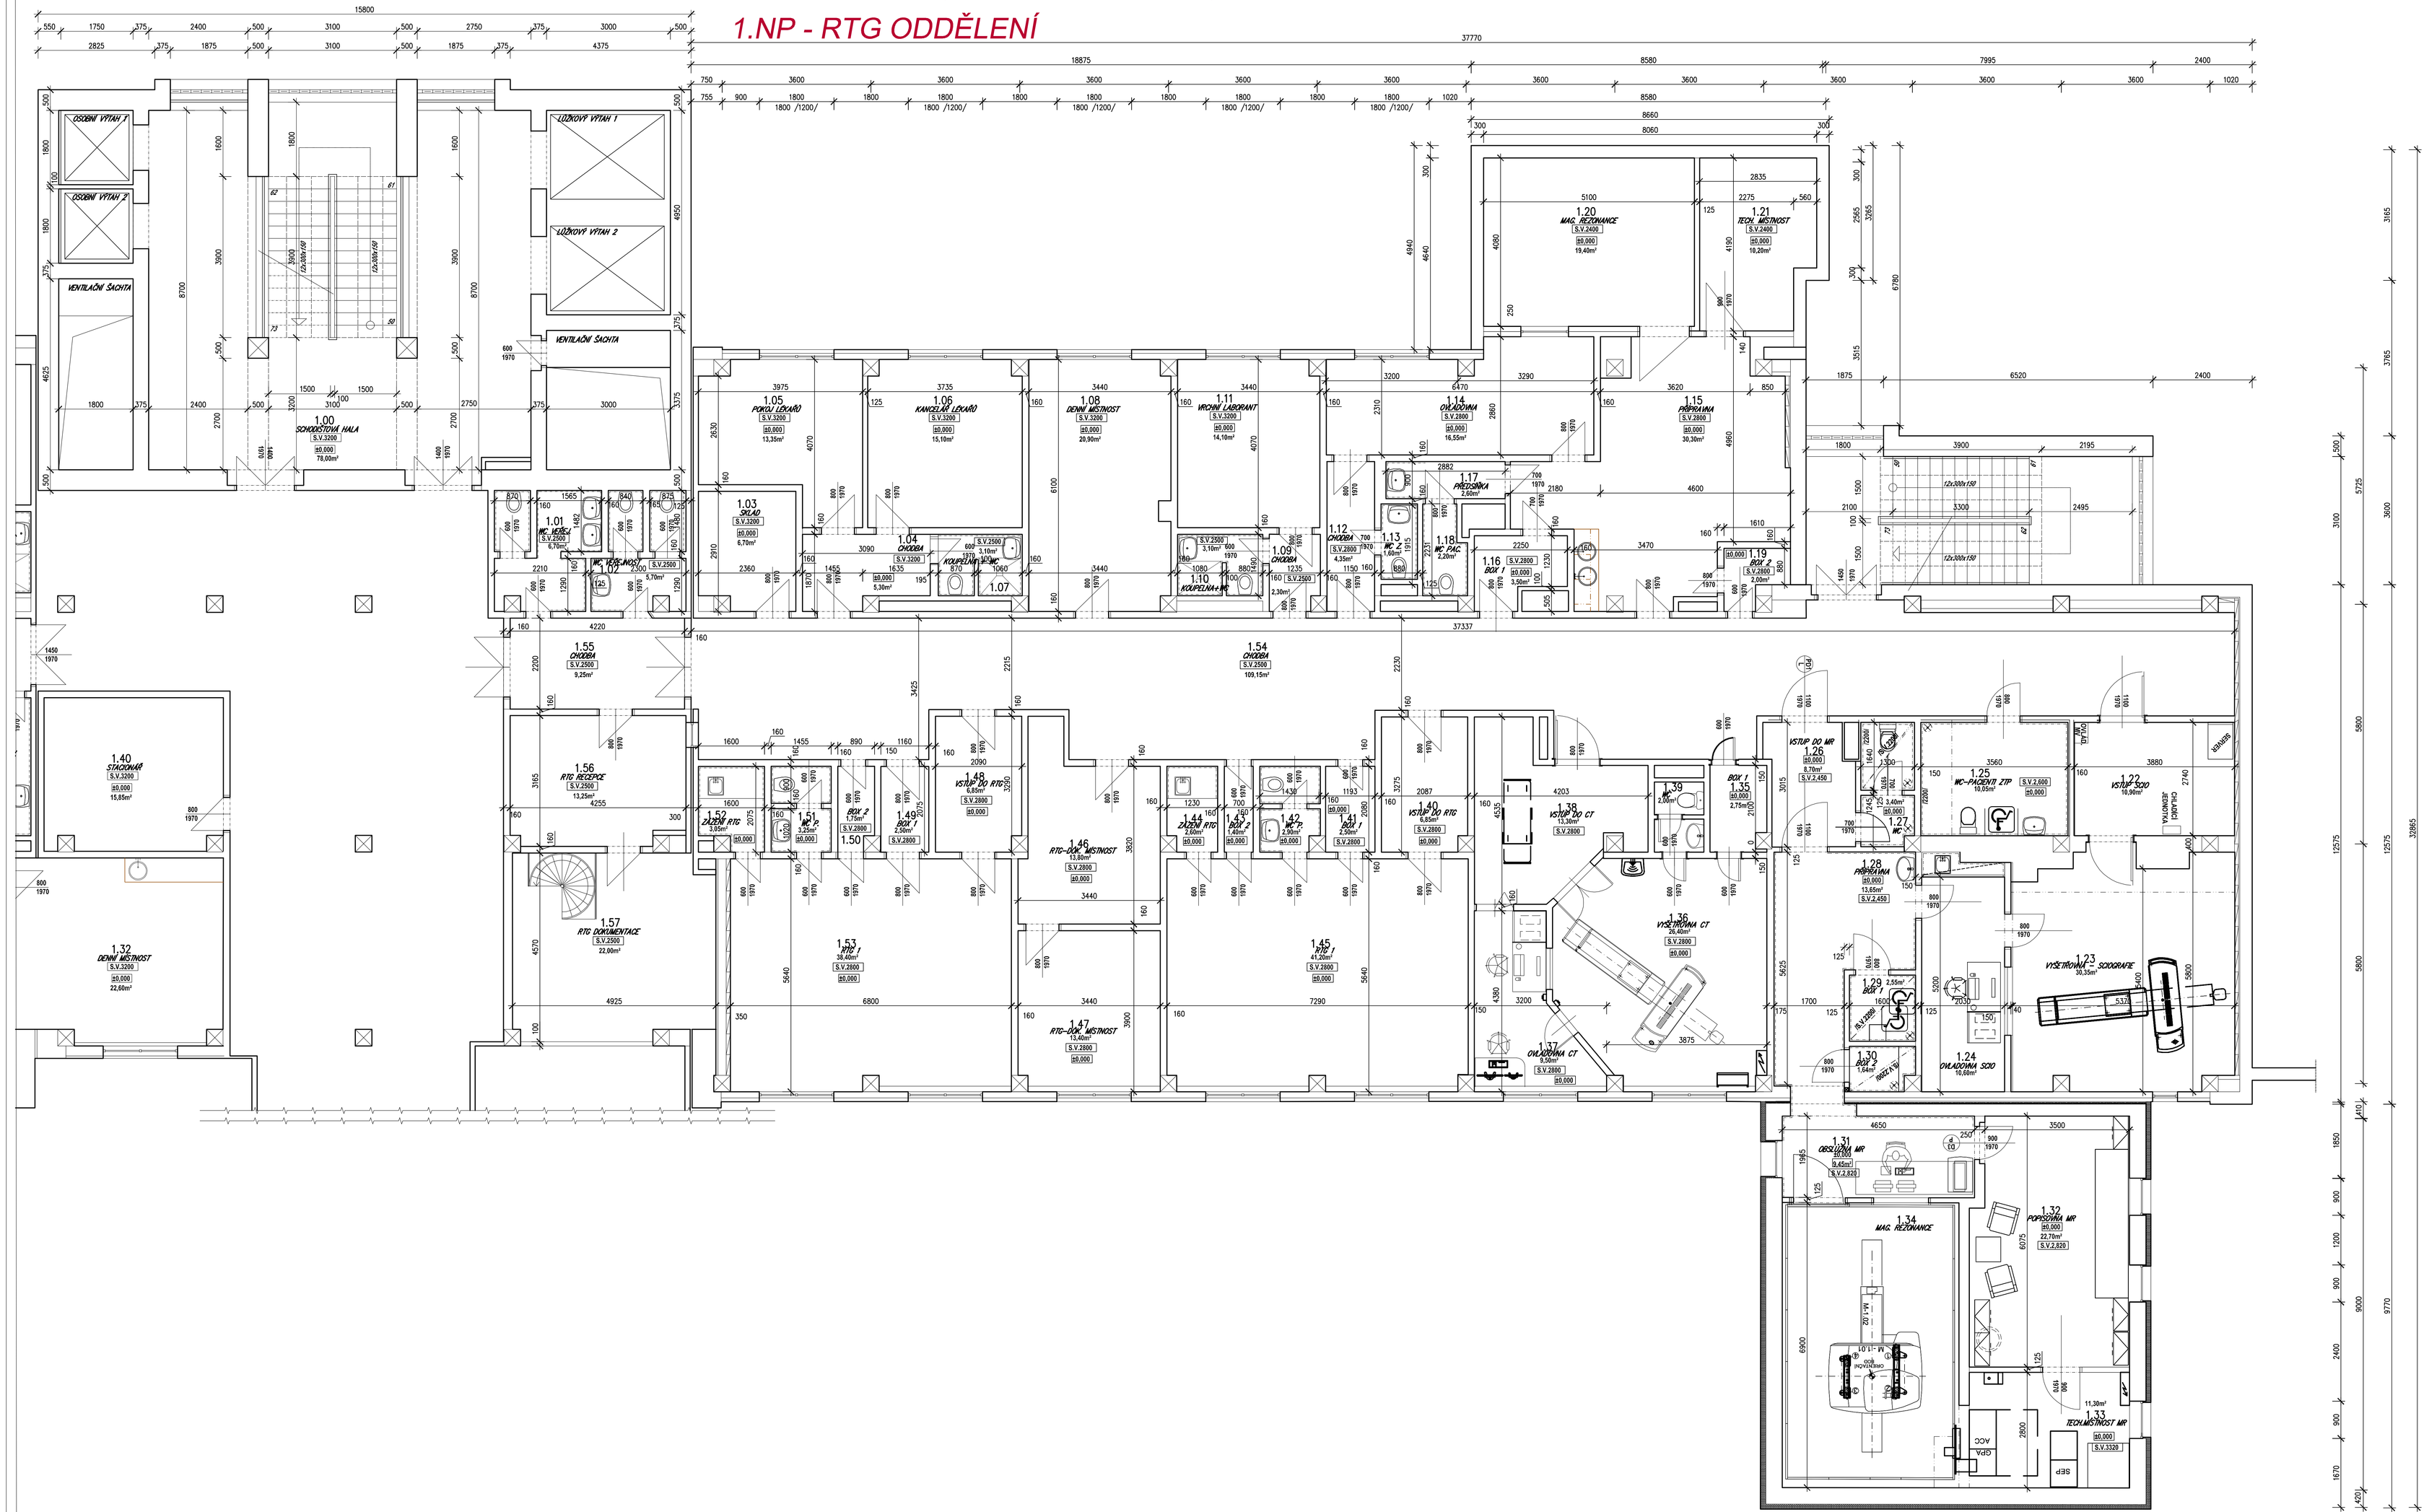

LEGENDA MÍSTNOSTÍ

Č.M.	NÁZEV MÍSTNOSTI	PLOCHA m	DRUH PODLAHY	POVRCHY STĚN	POZNÁMKA
1.01	WC VEŘEJNOST	6,70	KERAMICKÁ DLAŽBA	- KERAMICKÝ OBKLAD h. 2000mm	PODKLÍD V 2300mm
1.02	WC VEŘEJNOST	5,70	KERAMICKÁ DLAŽBA	- KERAMICKÝ OBKLAD	PODKLÍD V 2300mm
1.03	SKLAD	6,70	LINOLEUM	STÁVAJÍCÍ OMÍTKA	
1.04	CHODBA	9,30	LINOLEUM	STÁVAJÍCÍ OMÍTKA	
1.05	POKOJ LÉKAŘŮ	13,35	LINOLEUM	STÁVAJÍCÍ OMÍTKA	
1.06	KANCELÁŘ LÉKAŘŮ	15,10	LINOLEUM	STÁVAJÍCÍ OMÍTKA	
1.07	KOUPELNA + WC	4,25	KERAMICKÁ DLAŽBA	- KERAMICKÝ OBKLAD	PODKLÍD V 2300mm
1.09	CHODBA	2,30	LINOLEUM	STÁVAJÍCÍ OMÍTKA	PODKLÍD V 2300mm
1.10	KOUPELNA + WC	3,18	KERAMICKÁ DLAŽBA	- KERAMICKÝ OBKLAD	PODKLÍD V 2300mm
1.11	VRCHNÍ LABORANT	14,10	LINOLEUM	STÁVAJÍCÍ OMÍTKA	
	MAGNETICKÁ REZONANCE 1				
1.12	CHODBA	4,35	LINOLEUM	STÁVAJÍCÍ OMÍTKA	
1.13	WC ZAMĚSTNANCI	10,85	KERAMICKÁ DLAŽBA	- KERAMICKÝ OBKLAD	
1.14	OVLADOVNA	16,55	LINOLEUM	STÁVAJÍCÍ OMÍTKA	
1.15	PŘÍPRAVNA	30,30	LINOLEUM	STÁVAJÍCÍ OMÍTKA	
1.16	BOX 1	3,50	LINOLEUM	STÁVAJÍCÍ OMÍTKA	
1.17	PŘEDSÍŇKA	2,60	KERAMICKÁ DLAŽBA	- KERAMICKÝ OBKLAD	
1.18	WC PACIENTI	2,26	KERAMICKÁ DLAŽBA	- KERAMICKÝ OBKLAD	
1.19	BOX 2	2,00	LINOLEUM	STÁVAJÍCÍ OMÍTKA	
1.20	MAGNETICKÁ REZONANCE	19,48	LINOLEUM	STMCI BOX	
1.21	TECHNICKÁ MÍSTNOST	19,20	LINOLEUM	STÁVAJÍCÍ OMÍTKA	
	SCOGRAFIE				
1.22	VSTUP SCO	9,50	LINOLEUM	STÁVAJÍCÍ OMÍTKA	
1.23	VYŠETŘOVNA SCOGRAFIE	30,35	LINOLEUM	BARTYOVÁ OMÍTKA	
1.24	OVLADOVNA SCOGRAFIE	10,66	LINOLEUM	STÁVAJÍCÍ OMÍTKA	
1.25	WC PACIENTI ZTP	10,66	LINOLEUM	STÁVAJÍCÍ OMÍTKA	
	MAGNETICKÁ REZONANCE 2				
1.26	VSTUP DO MR	8,70	LINOLEUM	KERAMICKÝ OBKLAD	PODKLÍD V 2400mm
1.27	WC PACIENTI	2,70	KERAMICKÁ DLAŽBA	- KERAMICKÝ OBKLAD	PODKLÍD V 2300mm
1.28	PŘÍPRAVNA	14,15	LINOLEUM	STÁVAJÍCÍ OMÍTKA	PODKLÍD V 2300mm
1.29	BOX 1	2,55	LINOLEUM	STÁVAJÍCÍ OMÍTKA	PODKLÍD V 2300mm
1.30	BOX 2	1,65	LINOLEUM	STÁVAJÍCÍ OMÍTKA	PODKLÍD V 2300mm
1.31	OVLADOVNA MR	9,45	LINOLEUM	STÁVAJÍCÍ OMÍTKA	PODKLÍD V 2300mm
1.33	TECH.MÍSTNOST MR	11,30	KERAMICKÁ DLAŽBA	STÁVAJÍCÍ OMÍTKA	
1.34	MAGNETICKÁ REZONANCE	35,10	LINOLEUM	STMCI BOX	
	VSTUP CT				
1.35	BOX 1	2,75	LINOLEUM	STÁVAJÍCÍ OMÍTKA	
1.36	VYŠETŘOVNA CT	26,40	LINOLEUM	BARTYOVÁ OMÍTKA	
1.37	OVLADOVNA CT	9,50	LINOLEUM	STÁVAJÍCÍ OMÍTKA	
1.38	VSTUP DO CT	13,38	LINOLEUM	STÁVAJÍCÍ OMÍTKA	
1.39	WC PACIENTI	2,56	KERAMICKÁ DLAŽBA	- KERAMICKÝ OBKLAD	PODKLÍD V 2300mm
	RTG 1				
1.40	VSTUP DO RTG	8,85	LINOLEUM	STÁVAJÍCÍ OMÍTKA	
1.41	BOX 1	2,50	LINOLEUM	STÁVAJÍCÍ OMÍTKA	
1.42	WC PACIENTI	2,56	KERAMICKÁ DLAŽBA	- KERAMICKÝ OBKLAD	PODKLÍD V 2300mm
1.43	BOX 2	1,40	LINOLEUM	STÁVAJÍCÍ OMÍTKA	
1.44	ZÁZEMÍ RTG	2,60	LINOLEUM	STÁVAJÍCÍ OMÍTKA	
1.44	ZÁZEMÍ RTG	2,60	LINOLEUM	STÁVAJÍCÍ OMÍTKA	
1.45	RTG	41,20	LINOLEUM	BARTYOVÁ OMÍTKA	
1.46	RTG DOK. MÍSTNOST	13,80	LINOLEUM	STÁVAJÍCÍ OMÍTKA	
1.47	RTG DOK. MÍSTNOST	13,840	LINOLEUM	STÁVAJÍCÍ OMÍTKA	
	RTG 2				
1.48	VSTUP DO RTG	6,85	LINOLEUM	STÁVAJÍCÍ OMÍTKA	
1.49	BOX 1	2,50	LINOLEUM	STÁVAJÍCÍ OMÍTKA	
1.50	BOX 2	1,75	LINOLEUM	STÁVAJÍCÍ OMÍTKA	
1.51	WC PACIENTI	3,25	KERAMICKÁ DLAŽBA	- KERAMICKÝ OBKLAD	PODKLÍD V 2300mm
1.52	ZÁZEMÍ RTG	3,65	LINOLEUM	STÁVAJÍCÍ OMÍTKA	
1.53	RTG	41,20	LINOLEUM	BARTYOVÁ OMÍTKA	
1.54	CHODBA	109,15	LINOLEUM	STÁVAJÍCÍ OMÍTKA	PODKLÍD V 2300mm
1.55	CHODBA	9,25	LINOLEUM	STÁVAJÍCÍ OMÍTKA	PODKLÍD V 2300mm
1.56	RTG RECEPCE	13,25	LINOLEUM	STÁVAJÍCÍ OMÍTKA	PODKLÍD V 2300mm
1.57	RTG DOKUMENTACE	22,80	LINOLEUM	STÁVAJÍCÍ OMÍTKA	PODKLÍD V 2300mm

LEGENDA MATERIÁLŮ

STÁVAJÍCÍ ZDIVO

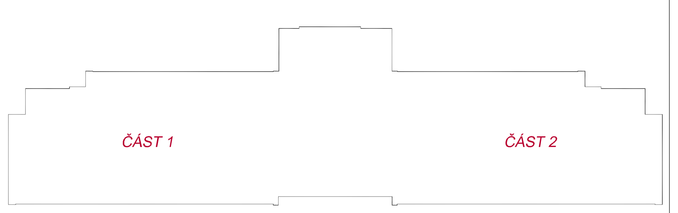

JURICA a.s.
ARCHITEKTURA • PROJEKTY • STAVBY
352 62 Bučí Dvr 119, IČ:263 84 799

Atelier	Sokolov, Křížová 121	Projektant	Stanková Radka
AIP	Ing. Pavel Borák	Kreslil	HP Design 220
Ved. proj.	Ing. Pavel Borák	Kontroloval	Ing. Anton Jurica
Investor	NEMOS SOKOLOV s.r.o.	Místo stavby	město Sokolov

Akce: Revitalizace nemocnice v Sokolově
Slovenská ul. 545, Sokolov
Stav. úpravy objektu, pavilon B
Charakter stavby : Zakreslení skutečného stavu
Stupeň PD : PD skutečné zakreslení stavu
Objekt : Pavilon B
Výkres: PŮDORYS 1.NP-RTG ODD. - ČÁST 2

Atelier Ostrov: Slavé námští 53 , 363 01 Ostrov, tel. 353 844 402, 353 616 070, fax. 353 633 060
Atelier Sokolov: Křížová 121 , 356 01 Sokolov, tel. 352 624 093, 352 602 435, fax. 352 624 093

ISO 9001:2001 | ISO 14001:2004 | OHSAS 18001:2007

Formát	12XA4	Datum	VI/2011
Měřítko	1:50	Zakázka č.	01/11

Číslo výkresu: 01/11-SZS-pavilon B- ST.06