SPOJOVACÍ KORIDOR

Akce : Pavilon B, nemocnice Sokolov, Sokolov

1.PP - SOUDNÍ LÉKAŘSTVÍ

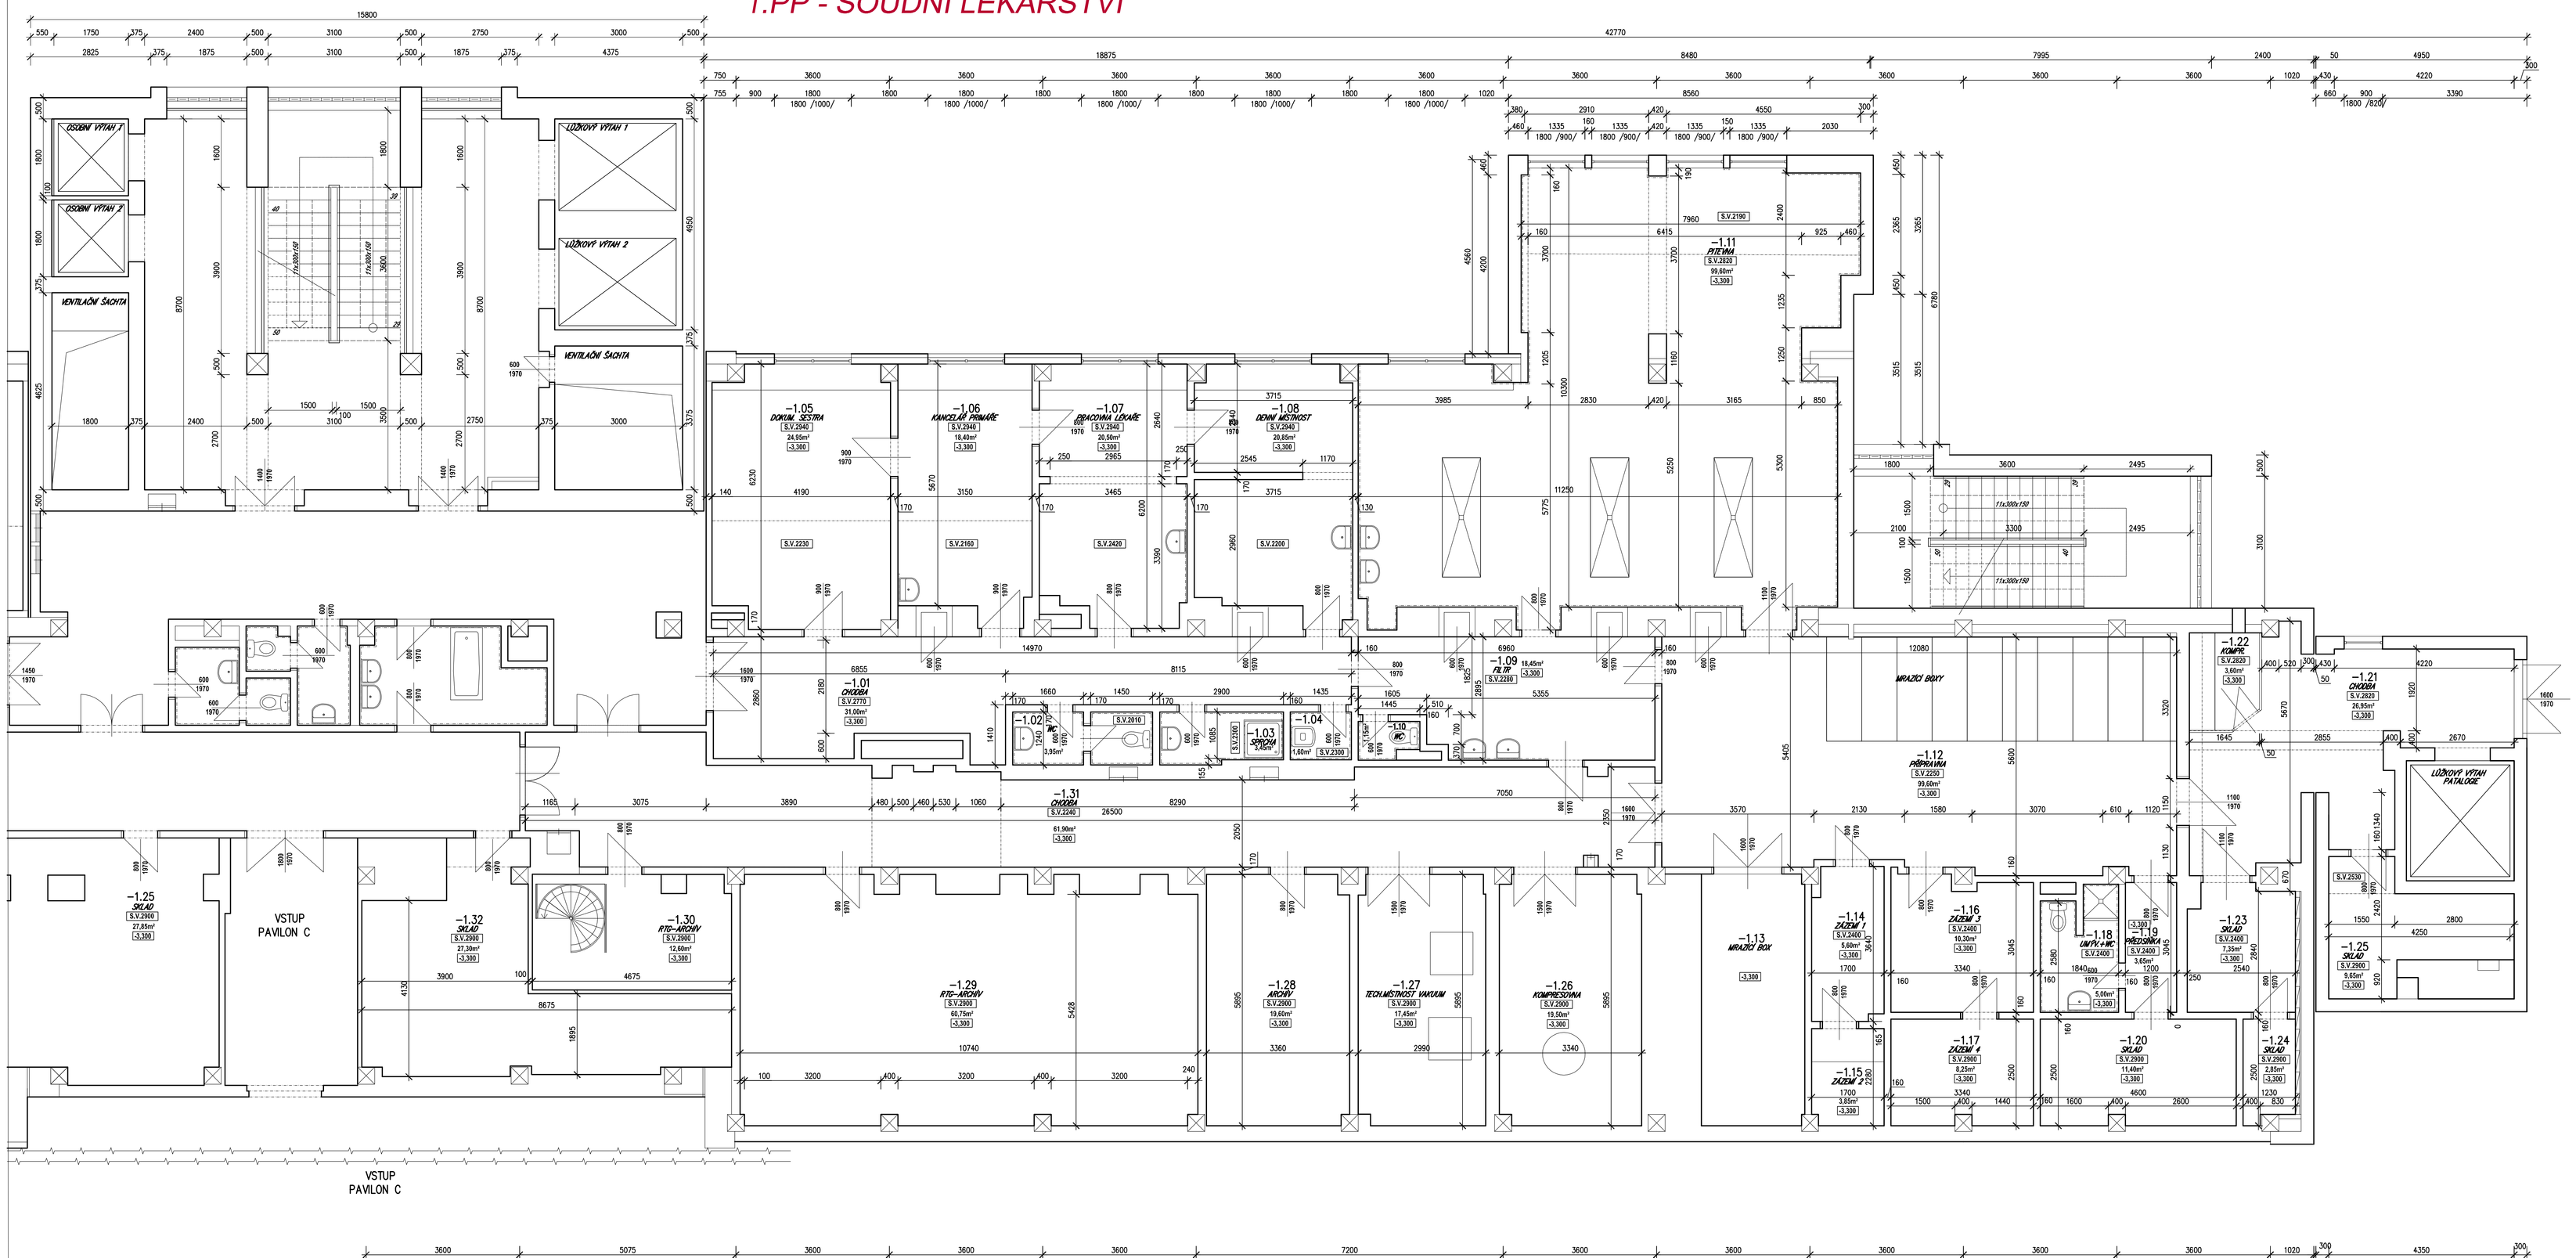



LEGENDA MATERIÁLŮ

STÁVAJÍCÍ ZDIVO

ČÁST 1

ČÁST 2

JURICA a.s.
ARCHITEKTURA • PROJEKTY • STAVBY
Ateliér Ostrov: 362 62 Boží Dar 176, IČ 263 84 795, tel. 353 944 402, 353 616 070, fax. 353 633 280
Ateliér Sokolov: Kollárova 131, 356 01 Sokolov, tel. 352 624 950, 352 663 459, fax. 352 624 093

Ateliér	Sokolov,Kollárová 131	Projektant	Stanislavová Radka
AIP	Ing.Pavel Bordik	Kreslil	HP Design 220
Ved.proj.	Ing. Pavel Bordik	Kontroloval	Ing. Anton Jurica
Investor	NEMOS SOKOLOV s.r.o.	Místo stavby	město Sokolov

Akce: Revitalizace nemocnice v Sokolově
Slovenská ul. 545, Sokolov
Stav, úpravy objektu, pavilon B

Charakter akce: Zdravotní ošetřovatelský ústav
Stupeň PD: DPS zdravotně ošetřovatelský ústav

Objekt: Pavilon B
Výkres:

PŮDORYS 1.PP-SOUDNÍ LÉK. - ČÁST 2

ISO 9001:2001 | ISO 14001:2004 | OHSAS 18001:2008

Format:	12XA4	Datum:	VII/2011
Měřítko:	1:50	Zakázka č.:	0111
Číslo výkresu:	01/11-SZS-pavilon B- ST.04		