Tabulka místností :

označení	účel místnosti	plocha [m2]
1.01	hala	70,5
1.02	sanitář	16,5
1.03	sklad zdravotnického materiálu (ARO)	11,1
1.04	WC - osoby ZTP veřejnost	2,65
1.05	WC - ženy veřejnost předsíňka	2,80
1.06	WC - ženy veřejnost	1,70
1.07	WC - muži veřejnost předsíňka	2,00
1.08	WC - muži veřejnost	2,65
1.09	filtr zaměstnanci, návštěvy	7,65
1.10	šatna - ženy zaměstnanci (35)	17,0
1.11	předsíňka - ženy WC / sprcha	3,15
1.12	WC - ženy zaměstnanci	1,85
1.13	sprcha - ženy zaměstnanci	2,55
1.14	šatna - muži zaměstnanci (12)	8,85
1.15	předsíňka - ženy WC / sprcha	2,45
1.16	WC - ženy zaměstnanci	1,70
1.17	sprcha - ženy zaměstnanci	3,25
1.18	šatna - návštěvy	7,70
1.19	hovorna	11,4
1.20	WC - návštěvy veřejnost	1,70
1.21	přímář	18,55
1.22	soc. zařízení	3,05
1.23	lékaři 1 muži	16,5
1.24	soc. zařízení	2,90
1.25	lékaři 2 muži	16,0
1.26	soc. zařízení	3,10
1.27	chodba	3,05
1.28	sklad zdravotnického materiálu	4,10
1.29	vrchní sestra	12,2
1.30	administrativa	19,2
1.31	denní místnost	15,8
1.32	WC - zaměstnanci předsíňka	1,80
1.33	WC - zaměstnanci	1,65
1.34	čističká špinavá	16,9
1.35	špinavé prádlo, odpad	6,80
1.36	filtr - pacienti	22,30
1.37	ARO - sál	190,5
	centrální pult	
	příprava léků a infuzí 1,2	
1.38	izolace	21,6
1.39	izolace infekční	20,3
1.40	pacientská kuchyňka	4,25
1.41	filtr - únik	8,30
1.42	úklidová komora	3,40
1.43	sklad infuzních roztoků	18,8
1.44	ÚPS	5,40
1.45	sklad a servis přístrojů	15,7
1.46	chodba	12,3
1.47	čističká čistá	13,55
1.48	lékaři 3 ženy	14,5
1.49	anesteziologické sestry	15,9
1.50	umývárna zaměstnanci	2,95
1.51	WC zaměstnanci	1,75
1.52	chodba	15,7
1.53	chodba	2,95
1.54		
1.55	únikové schodiště	
1.56	schodišťová hala s výtahy	
1.57	výstupní hala, centrální registr	
1.58	zázemí	
1.59	umývárna	
1.60	WC	
1.61	RTG recepce	
1.62	RTG dokumentace	

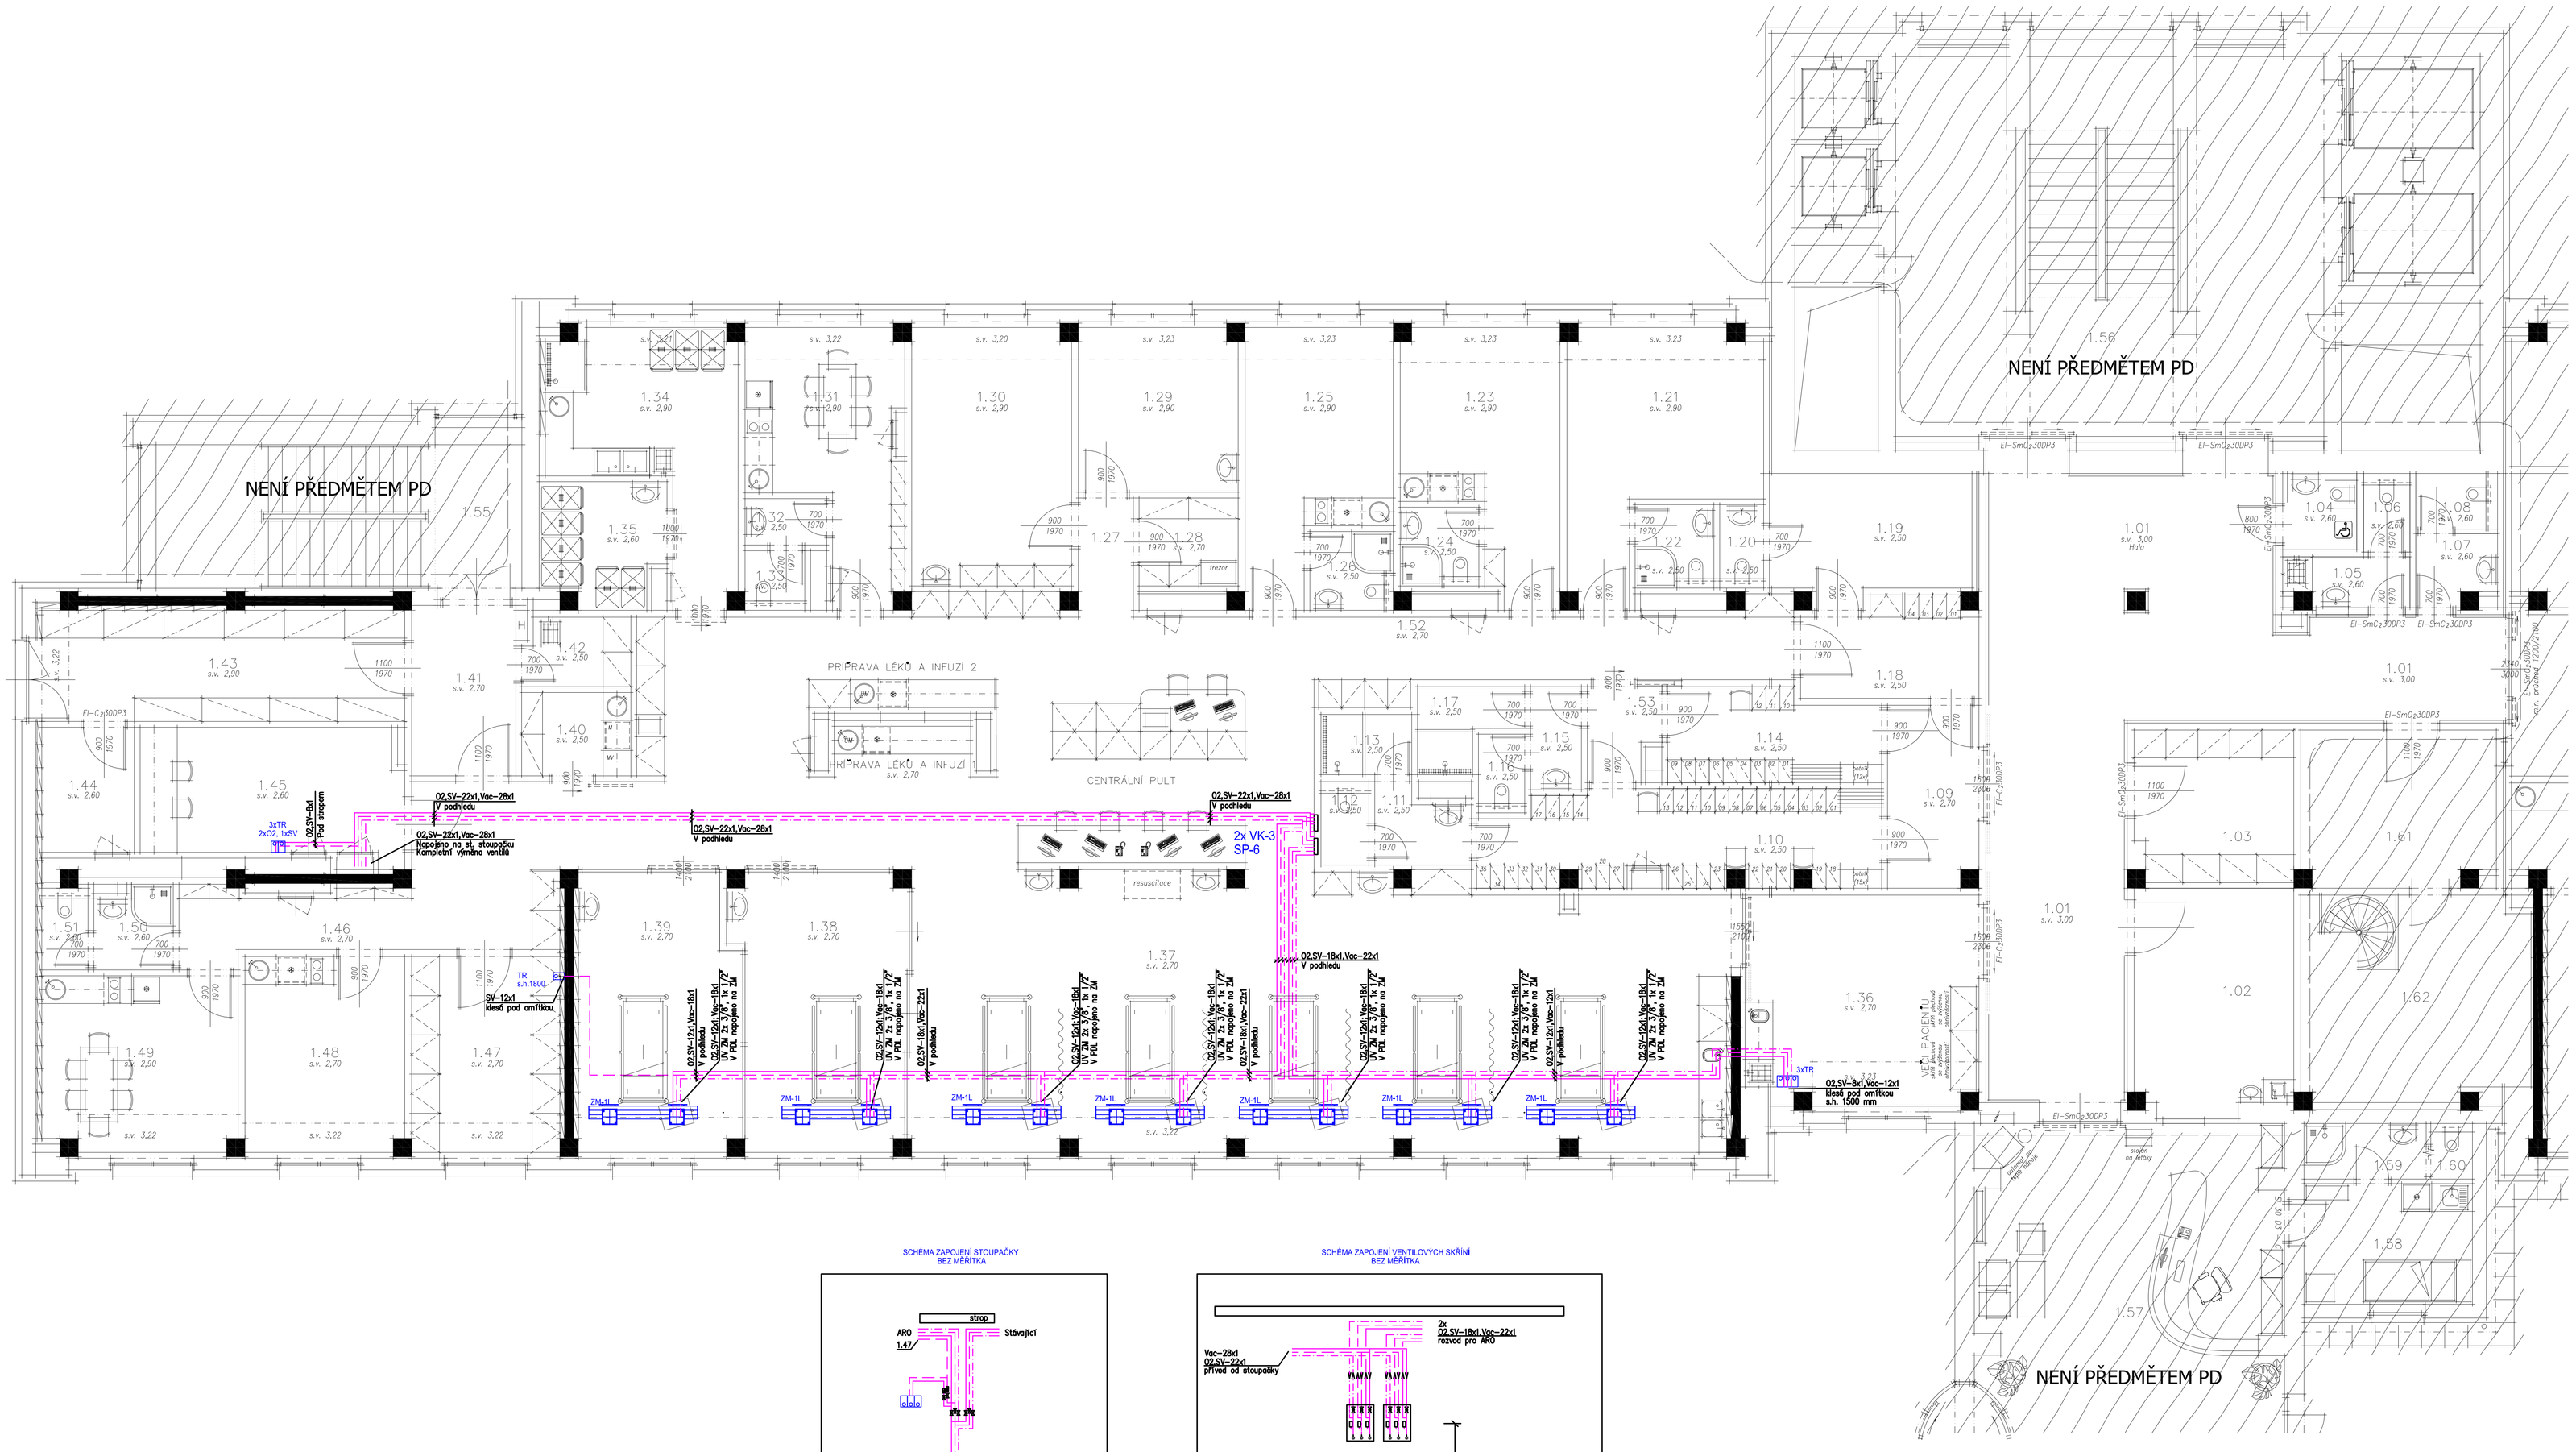

SCHÉMA ZAPOJENÍ STOUPAČKY BEZ MĚŘÍTKA

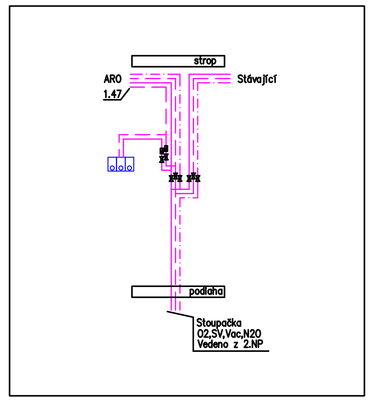

SCHÉMA ZAPOJENÍ VENTILOVÝCH SKŘÍNÍ BEZ MĚŘÍTKA

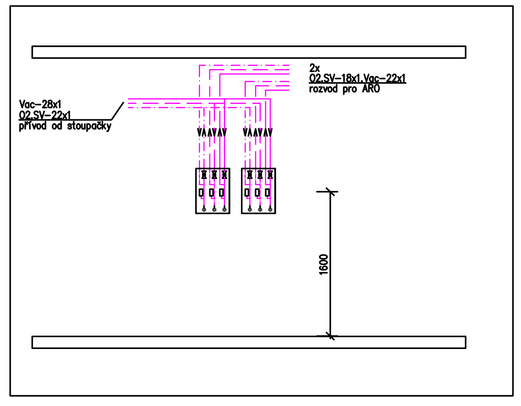

LEGENDA:

- Rozvodné potrubí kyslíku
- Rozvodné potrubí stlačeného vzduchu
- Rozvodné potrubí vakua

ZM	Zdrojový most
VS-3	Ventilová skříň pro 3 plyny
SP-3	Vyhodnocení klinické nouzové signalizace pro 3 plyny
TR	Terminální jednotka s rychlospojkou 1500 mm vysoko
UV	Uzavírací ventil
ZK	Zpětná klapka

DOKUMENTACE SKUTEČNÉHO PROVEDENÍ STAVBY 02/2015

BSJ group, s.r.o.

Ved. projektant	Richard Schart		
Zodp. projektant	Ing. Jan Biloš		BSJ group, s.r.o. Václavské náměstí 19 110 00 Praha www.bsj.cz
Vypracoval	Chernilinec Lukáš		
Investor	Karlovarský kraj		
Stavba	Nemocnice Sokolov stavební úpravy 1.NP pavilonu B - ARO	Stupeň	DSP
		Datum	02/2015
Stavební objekt	21/13-D.1.4-TPS.06 Zařízení medicinálních plynů	Formát	18 A4
		Zak. č.	20140928
Část	Zařízení medicinálních plynů	Měřítko	1:50
Název výkresu	Půdorys 1.NP	Č. výkresu	TPS.06-2
			Paré