Nemocnice Sokolov, stavební úpravy 1.NP pavilonu "B" - ARO.
PŮDORYS 1.NP

LEGENDA

LEGENDA POTRUBÍ A ZNAČEK

- STÁVAJÍCÍ PŘÍVODNÍ A ZPĚTNÉ POTRUBÍ TOPNÉ VODY K TĚLESŮM Z OCELOVÝCH TRUBEK BEZEŠVÝCH ZÁVITOVÝCH, j. m. 11 353.0. TEPLOTNÍ SPÁD 80/60 °C
- NOVÉ PŘÍVODNÍ A ZPĚTNÉ POTRUBÍ TOPNÉ VODY K TĚLESŮM Z MĚDĚNÝCH TRUBEK SUPERSAN pájených na měkko nebo spojované lisováním systém Mapress.
- STOUPAČKY č. 15–19: NOVÉ PŘÍVODNÍ A ZPĚTNÉ POTRUBÍ TOPNÉ VODY Z OCELOVÝCH TRUBEK BEZEŠVÝCH ZÁVITOVÝCH, j. m. 11 353.0. (VÝMĚNA ZA STÁVAJÍCÍ POTRUBÍ)

LEGENDA STOUPACÍCH POTRUBÍ

(1) STOUPACÍ POTRUBÍ PROVOZNÍHO OKRUHU: ÚSTŘEDNÍ VYTÁPĚNÍ – ČÍSLO STÁVAJÍCÍ STOUPAČKY

STÁVAJÍCÍ STOUPACÍ POTRUBÍ ÚT – PV – PŘÍVOD
ZP – ZPÁTEČKA

LEGENDA OTOPNÝCH TĚLES

NOVÉ OTOPNÉ TĚLESO OCELOVÉ DESKOVÉ KORADO RADIK 20S/30 HYGIENE (Typ tělesa–výška x délka v mm)

KLCM–E . ...
Otopné trubkové těleso pro kombinované vytápění KORADO Koralux Linear Classic M–E (Typ–výškaxdélka v mm) s el. topným tělesem 200 a 300 W (KLCM–E 1220.600) s integrovaným regulátorem teploty Z–KTTR–0200 a 0300 Napojení tělesa na potrubí zespodu přes kompaktní připojovací armaturu HM 1/2" s roztečí 50 mm v rohovém provedení opatřená svěrnými šroubeními dle materiálu a rozměrů připojovacího potrubí (Cu 15x1,0 mm) včetně termostatické hlavice.

LEGENDA ARMATUR DESKOVÝCH OTOPNÝCH TĚLES

NA PŘÍVODU TERMOSTATICKÝ RADIÁTOROVÝ VENTIL Honeywell V2000 VS, DN 10,15/1 až 8 – PŘEDNASTAVENÍ. S TERMOSTATICKOU RAD. HLAVICI Honeywell Thera–3 (T6000). NAPOJENÍ TĚLESA NA VRATNÉ POTRUBÍ PŘES REGULAČNÍ UZAVÍRACÍ ŠROUBENÍ. (Napojení těles ze stěny – Ventily a šroubení v rohovém provedení)

TRV 10/8,0	NAVRŽENÝ ROHOVÝ TERMOSTATICKÝ VENTIL ZN. Honeywell V2000 VS DN/NASTAVENÍ
TRV 15/8,0	NAVRŽENÝ ROHOVÝ TERMOSTATICKÝ VENTIL ZN. Honeywell V2000 VS DN/NASTAVENÍ
RŠ 10/4,0	NAVRŽENÉ ROHOVÉ ŠROUBENÍ ZN. DANFOSS TYP RLV–S DN/NASTAVENÍ
RŠ 15/4,0	NAVRŽENÉ ROHOVÉ ŠROUBENÍ ZN. DANFOSS TYP RLV–S DN/NASTAVENÍ

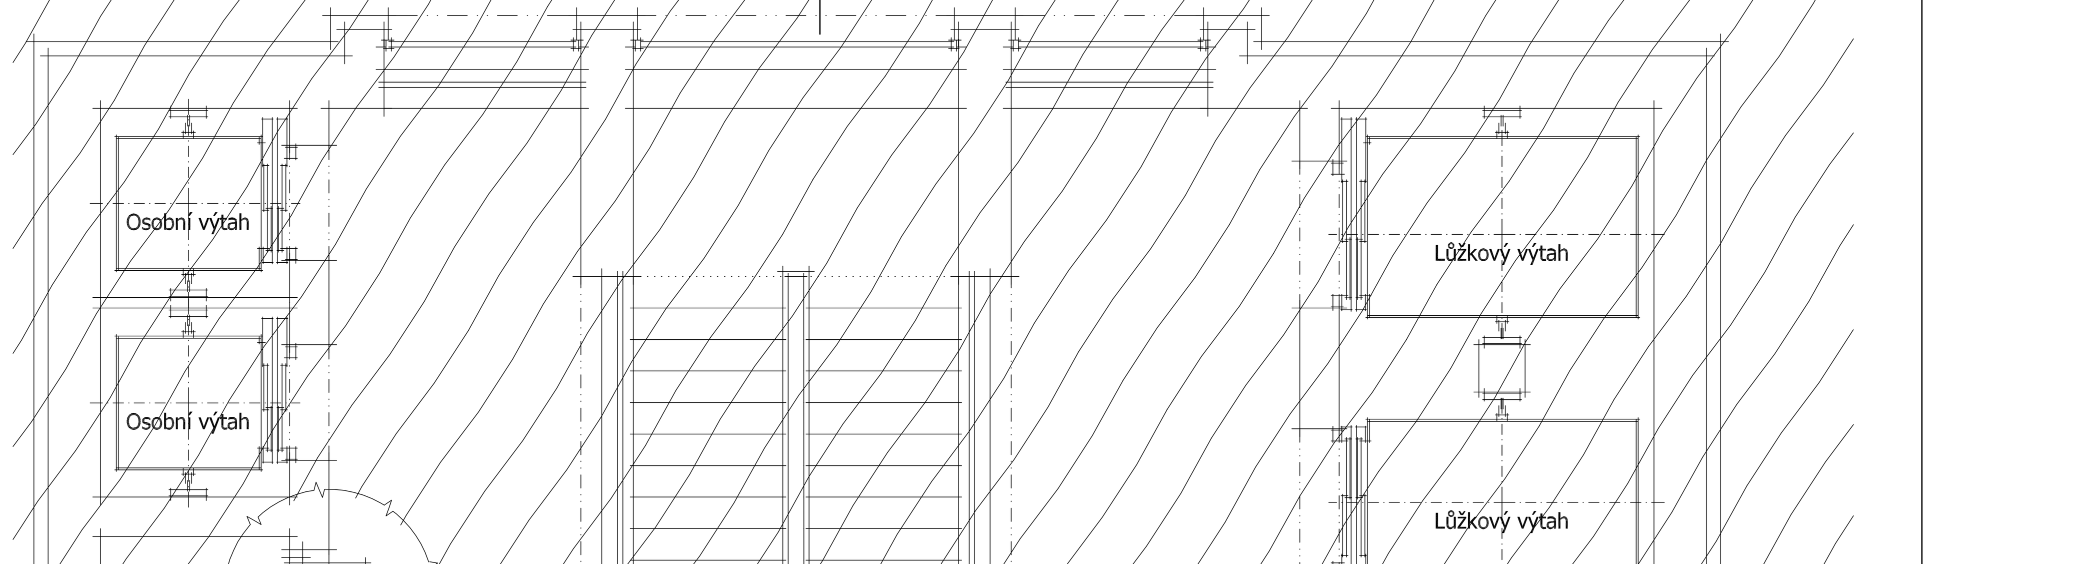

TEPELNÁ IZOLACE POTRUBÍ

MINIMÁLNÍ TLOUŠŤKA IZOLACE:
(λ = 0,035 W/m . K)

POTRUBÍ Cu ø12x1,0 – 20 mm	POTRUBÍ ocel DN 10 – 25 mm
POTRUBÍ Cu ø15x1,0 – 22 mm	POTRUBÍ ocel DN 15 – 32 mm
POTRUBÍ Cu ø18x1,0 – 27 mm	POTRUBÍ ocel DN 20 – 29 mm
POTRUBÍ Cu ø22x1,0 – 23 mm	POTRUBÍ ocel DN 25 – 25 mm
POTRUBÍ Cu ø28x1,5 – 30 mm	POTRUBÍ ocel DN 32 – 30 mm
POTRUBÍ Cu ø35x1,5 – 39 mm	
POTRUBÍ Cu ø42x1,5 – 23 mm	

JURICA a.s.
ARCHITEKTURA • PROJEKTY • STAVBY
362 62 Boží Dar 176 , IČ 263 84 795
Ateliér Ostrov : Staré náměstí 53 , 363 01 Ostrov
tel. 353 844 402, 353 616 070, fax. 353 633 280
Ateliér Sokolov : Křížová 121 , 356 01 Sokolov
tel. 352 624 093, 352 603 455, fax. 352 624 093

Ateliér	Sokolov, Křížová 121	Projektant	Martin Vokoun
AIP	Ing. Anton Jurica	Kreslil	HP Design Jet T610
Ved. proj.	Richard Schart	Kontroloval	Ing. Anton Jurica
Investor	Karlovarský kraj	Místo stavby	Sokolov

Akce : Nemocnice Sokolov
Stavební úpravy 1.NP pavilonu "B", ARO.
Charakter stavby : Stavební úpravy
Stupeň PD : PD skutečného provedení stavby

Datum	02.2015
Zakázka č.	21/13
Formát	12 A4
Měřítko	1:50

Číslo paré :

Objekt : 21/13-D.1.4 - TPS.03 - Vytápění
Výkres : PŮDORYS 1.NP

Číslo výkresu : 21/13-D.1.4 - TPS.03-02