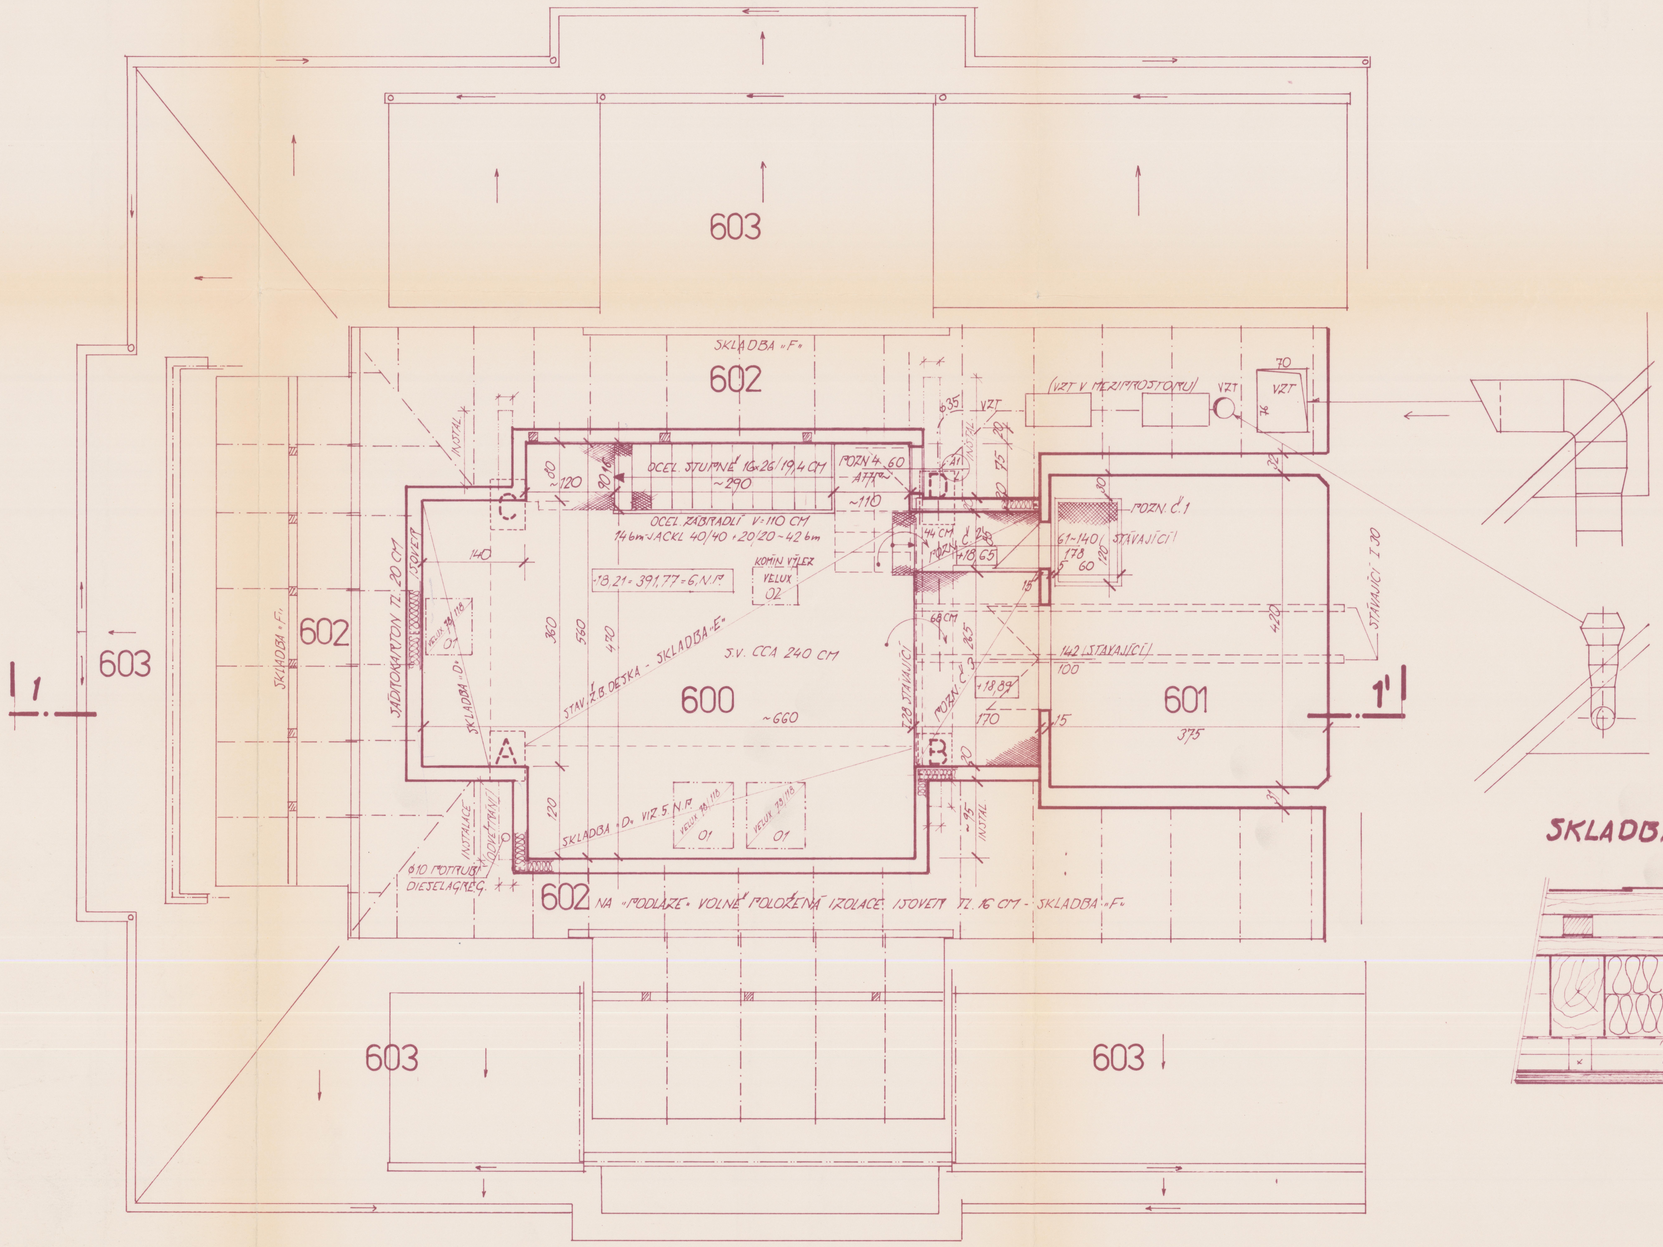

ČÍSLO MÍST.	ÚČEL MÍSTNOSTI	PLOCHA M²	PODLAHA
600	SKLAD TS (DKM) 1,5 KN/m²	36,62	D + E
601	STROJOVNA VÝTAHU	15,75	OCEL. PODLAHA
602	NEPŘÍSTUPNÝ MEZIPATROSTOR	~ 180	MIN. VLNA
603	STÍŠENÍ KRYTINA - POHLED	~	~

POZNÁMKY:

POZN. Č. 1 - VE STÁVAJÍCÍ STROJOVNĚ NOVÝ PODKLOP 60/120
Č. 2 - OCEL. PODLAHA NAD VZT POTRUBÍM O 44 CM "NAD G.N.P."
Č. 3 - OCEL. PODLAHA NAD STÁVAJÍCÍMI OCEL. NOSNÍKY - MONTÁŽNÍ PLOŠINA (POHLED STROJOVNOU
OCEL. PLECH TL. 6 MM => 7 m², POMOCNÁ OCEL. => Σ 450 KG (POZN. Č. 1, Č. 2, Č. 3)
ZÁBRADLÍ = 80 KG

SKLADBA "E"

MATMOLEUM
VYROVNÁVACÍ STÁV. BET. DESKY CCA 20 MM
ŽB DESKA
PODHLED - KNAUF

POZN. Č. 4 MONTÁŽNÍ OTVOR ATYPICKÝ V KNAUF PODHLEDU

SKLADBA "F"

NA STROPNÍCH DŘEV. TRÁMECH JE HRUBÁ DŘEV. PODLAHA TL. 32 MM
NA NICH VOLNĚ POLOŽENÁ MIN. VLNA ISOVER 16 CM, FOLIE PVC 2 MM

SKLADBA STŘECHY "G"

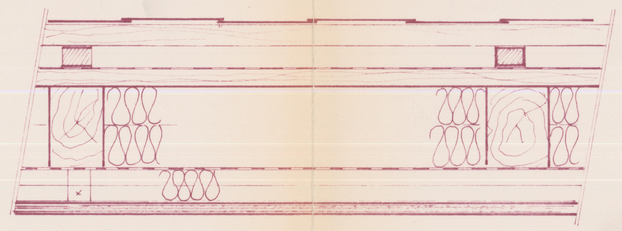

BETONIT
LAŤOVÍ
KONTRALATĚ
POJISTNÁ PAROPROPUSTNÁ FÓLIE KLADENÁ PŘÍMO NA BEDNĚNÍ (MUSÍ BÝT DEKLAROVÁNA)
STÁVAJÍCÍ BEDNĚNÍ (VYMĚNA 5%)
IZOLACE ISOVER 10-12 CM
DELTA REFLEX - PAROTĚSNÁ IZOLACE
CD PROFIL - KNAUF + 60 MM ISOVER
PROTIPOŽÁRNÍ DESKA 15 MM JÄDROKARTON

BauStav
©Bau-stav s.r.o., U brodu 191, P.O. box 70
360 21 Karlovy Vary, tel. 017/ 356 13 43
IČO: 14705877, DIČ: 128- 14705877

SKUTEČNÝ STAV

SOUKROMÁ PROJEKTOVÁ A INŽENÝRSKÁ KANCELÁŘ KARLOVY VARY

VEDOUCÍ ZAKÁZKY: ING. JAN HNUŠKA
ZHOTOVITEL: BAU-STAV K. VARY NEMOCNICE K. VARY
VYHOTOVIL: K. VARY

STAVBA: K. VARY - VÍTĚZNÁ ČP. 10 - REKONSTRUKCE

TRANSFÚZNÍ STANICE

OBSAH: PŮDORYS G.N.P. - PŮDA

DATUM: 11/98-2/99
STUPEŇ: DPS
ČÍSLO: 10
ZAK. Č.: 1/99