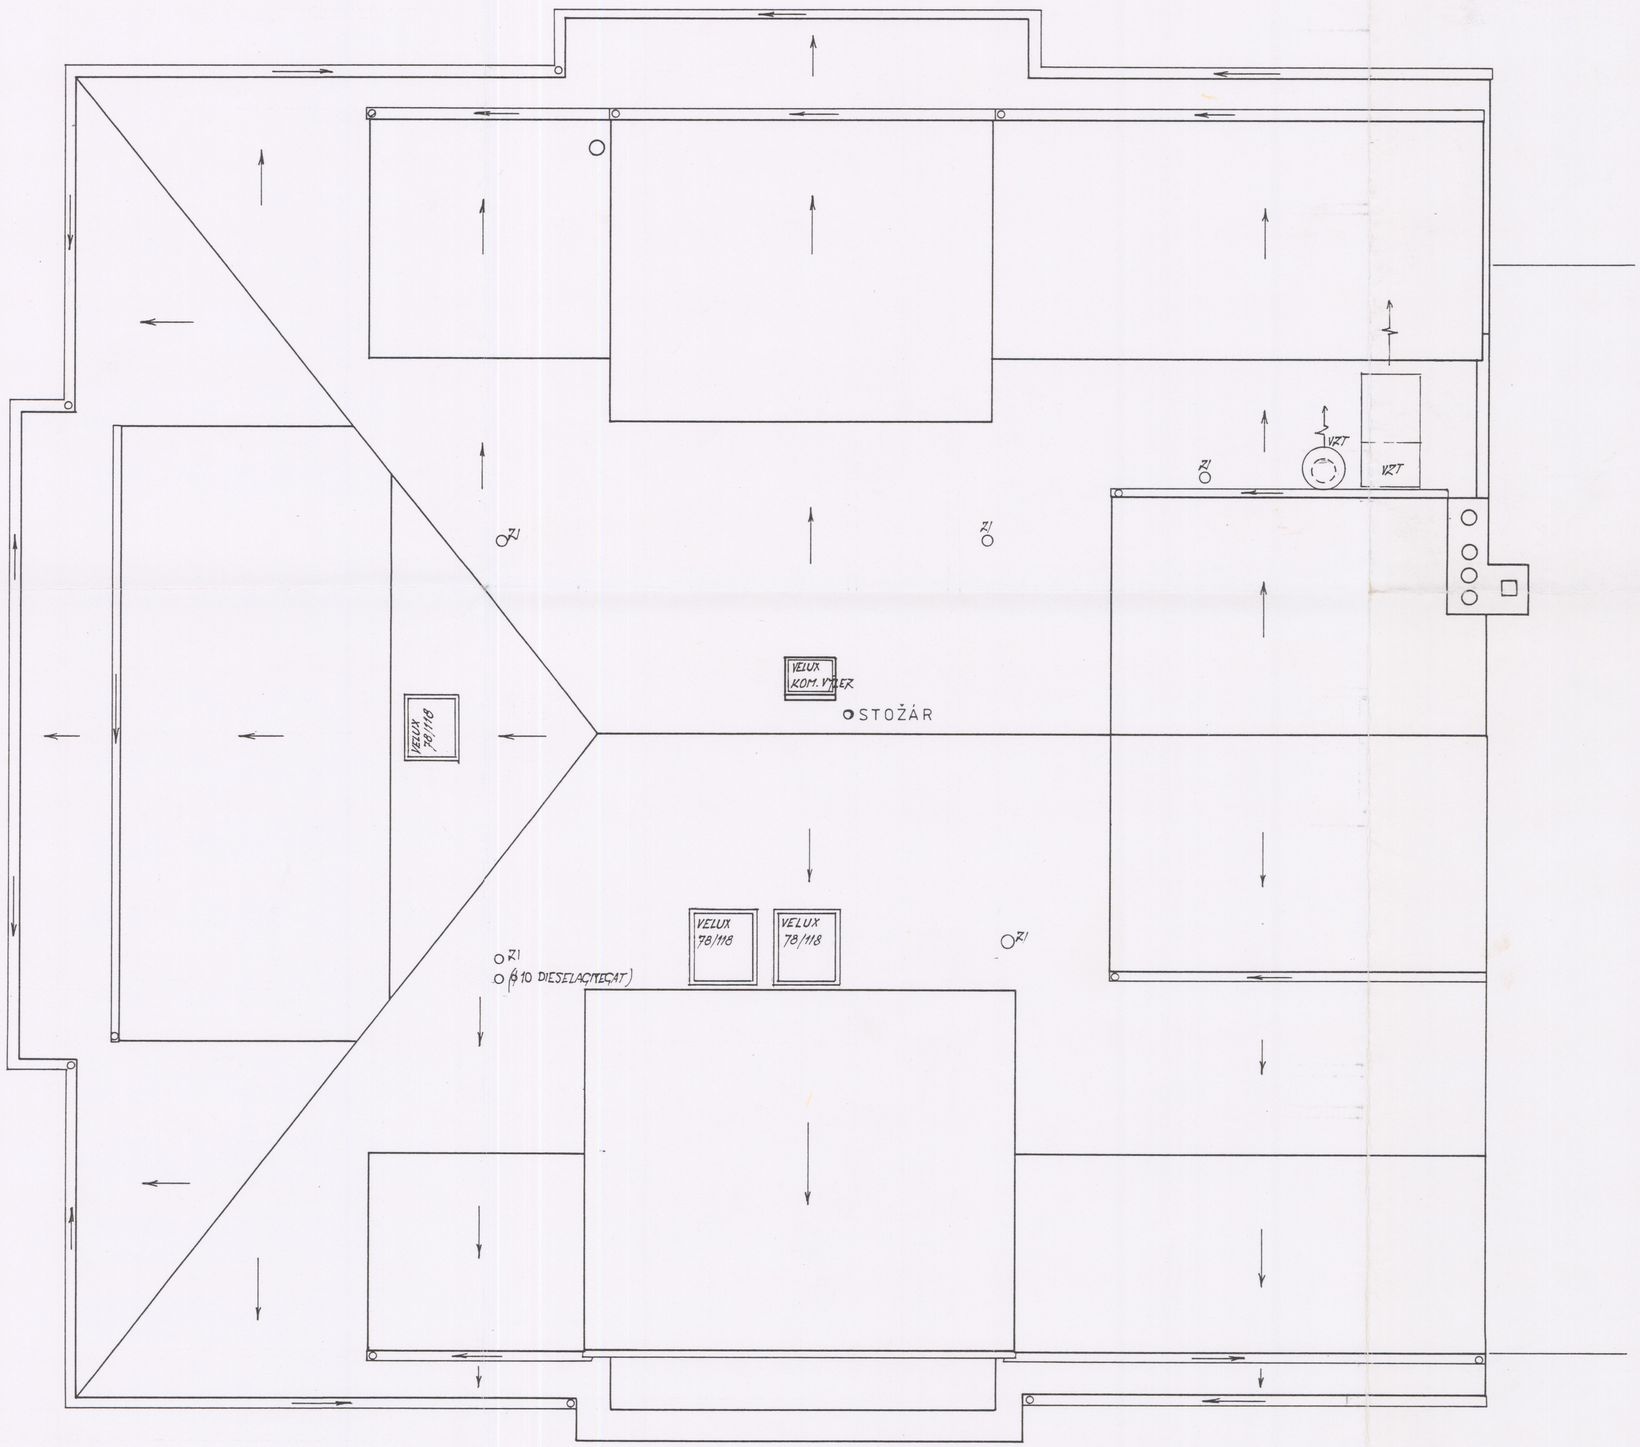

SKUTEČNÝ STAV

BauStav
Bau-stav s.r.o., U brodu 191, P.O. box 70
360 21 Karlovy Vary, tel. 017/ 356 13 43
IČO: 14705877, DIČ: 128- 14705877

1

SOUKROMÁ PROJEKTOVÁ FIRMA „HRUŠKA" KARLOVY VARY

VEDOUCÍ ZAKÁZKY	ZODP. PROJEKTANT	VYPRACOVAL
ING. JAN	HRUŠKA	
INVESTOR NEMOCNICE K. VARY BAU - STAV K. VARY		MNV K. VARY

STAVBA K. VARY - VÍTĚZNÁ Č.P. 10 - „REKONSTRUKCE"

TRANSFÚZNÍ STANICE

OBSAH
POHLED NA STŘECHU

DATUM 11/98-4/99	ČÍSLO
ÚČEL DPS	11
ZAK. Č. 1/99	